
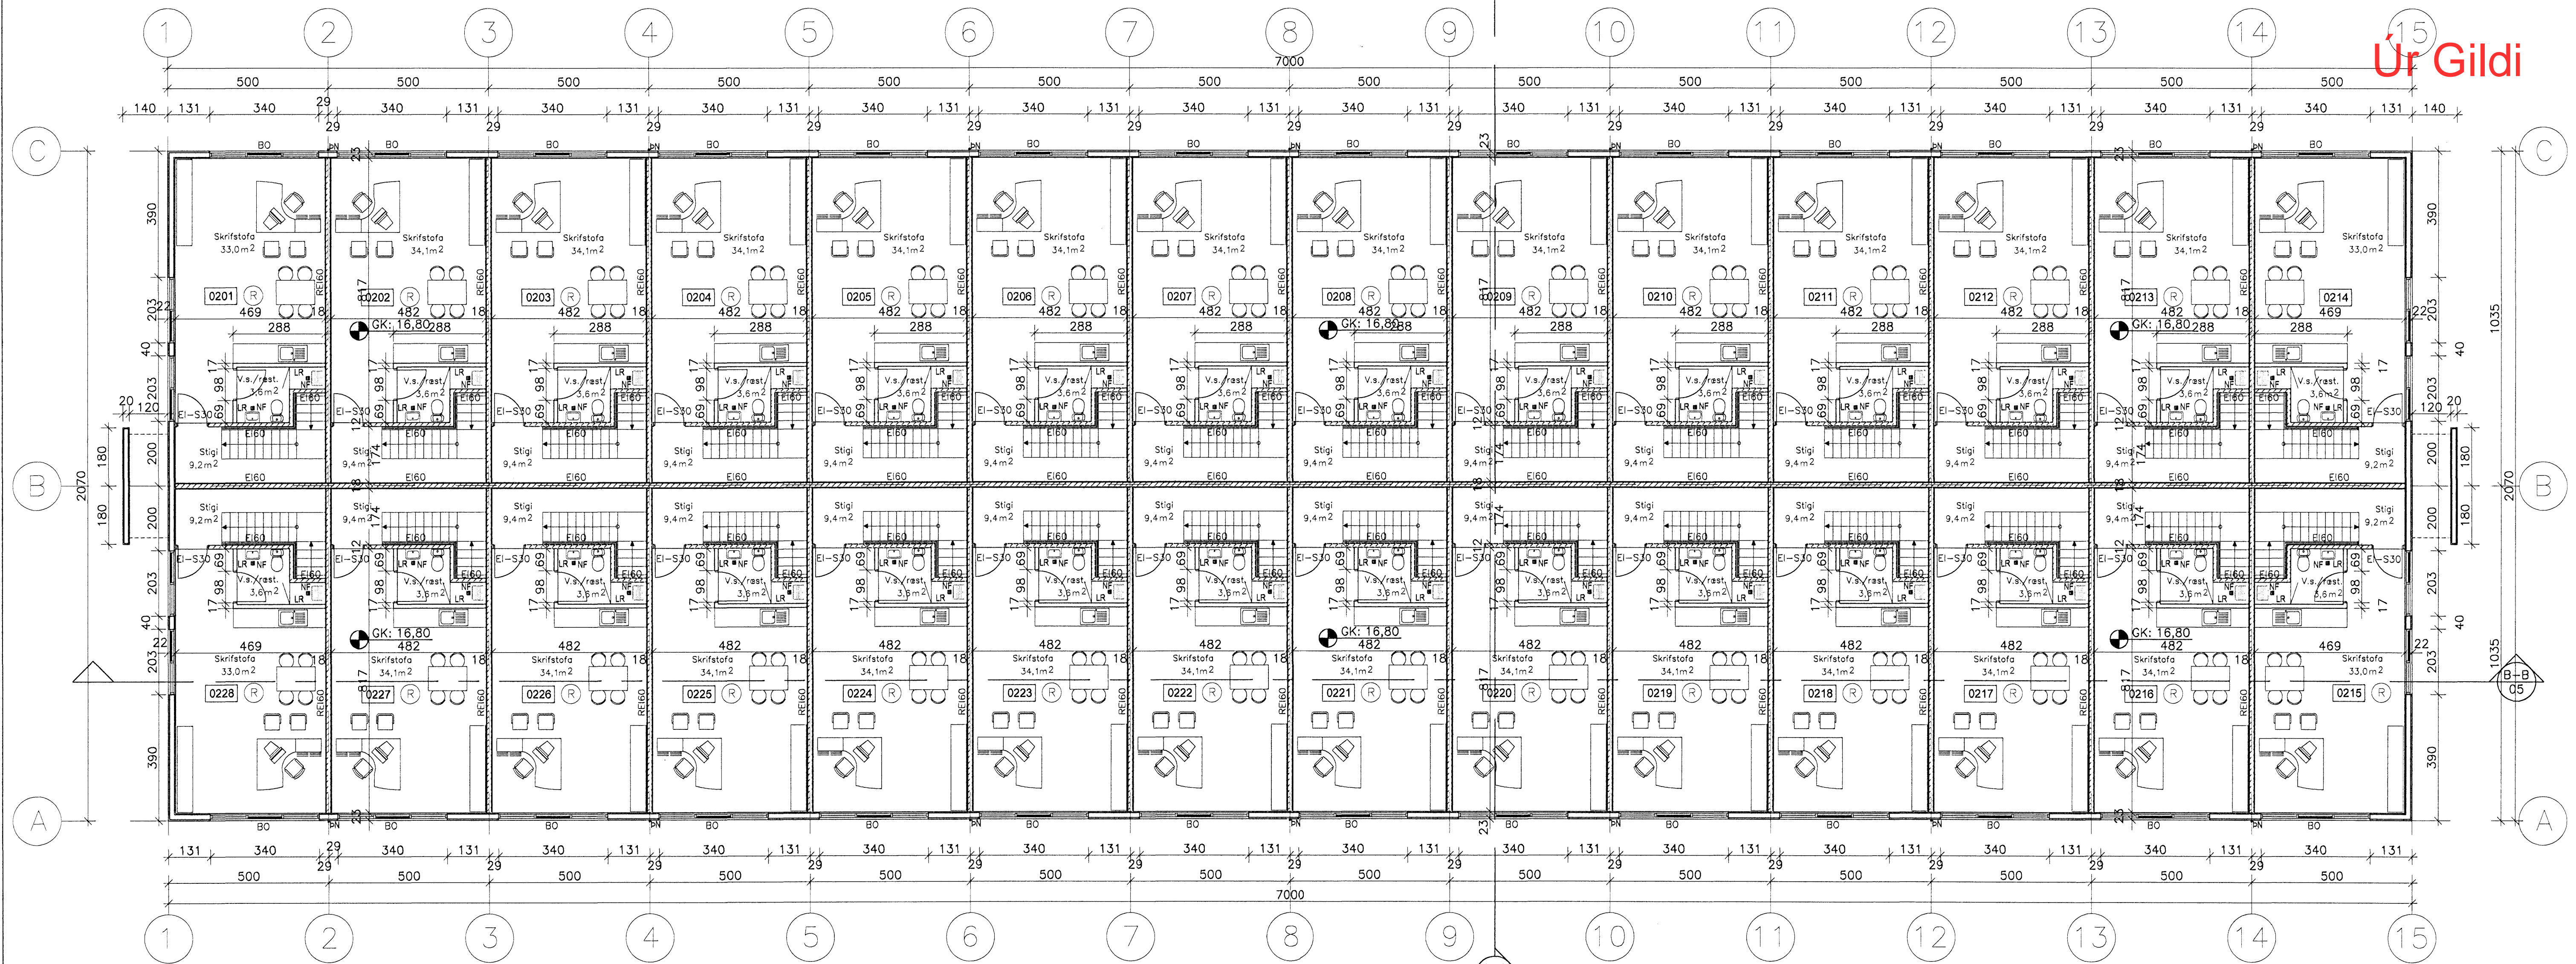
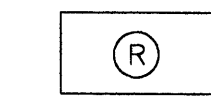
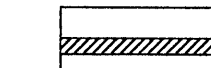
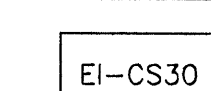
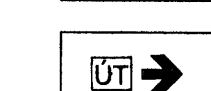



Úr Gildi

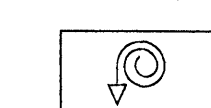

GRUNNMYND 2. HÆÐAR  
1:100

TÁKN Á ELDVARNARUPPDRAUGHTI

-  REYKSKYNNARI
-  ELDTEFJANDI VEGGUR
-  HURDIR: C = SJÁLFLOKANDI  
S = REYKÞÉTT
-  MERKTUR OG NEYDARLÝSTUR ÚTGANGUR
-  BRUNASLANGA

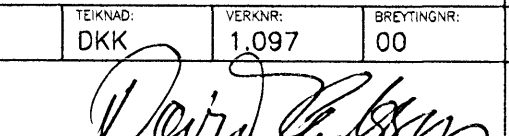BREYTT HEIT VERKS				
Steinhella 14				
221, Hafnarfirði				
HEIT TEKNIINGAR GRUNNMYND 2. HÆÐAR				KVARDI: 1:100
ÞANNAÐ: DKK	TEKNAÐ: DKK	VERNAÐ: 1,097	BREYTINGAR: 00	DAGI: 15.01.2007
SAMBÝTT: 				TEKNI NÚM: <b>03</b>
TEKNIstofan H.R. ehf Húsbýggingar og ráðgjöf Davíð Karl Karlsson Byggingafræðingur BFI Næfars 2, 110 Reykjavík				
<small>                 SMI: 597 8111                  FAX: 597 8111                  E-MAIL: dkk@internet.is                  KT: 23258-2539             </small>				