



Synjað þann
28 MARS 2007

Úr Gildi

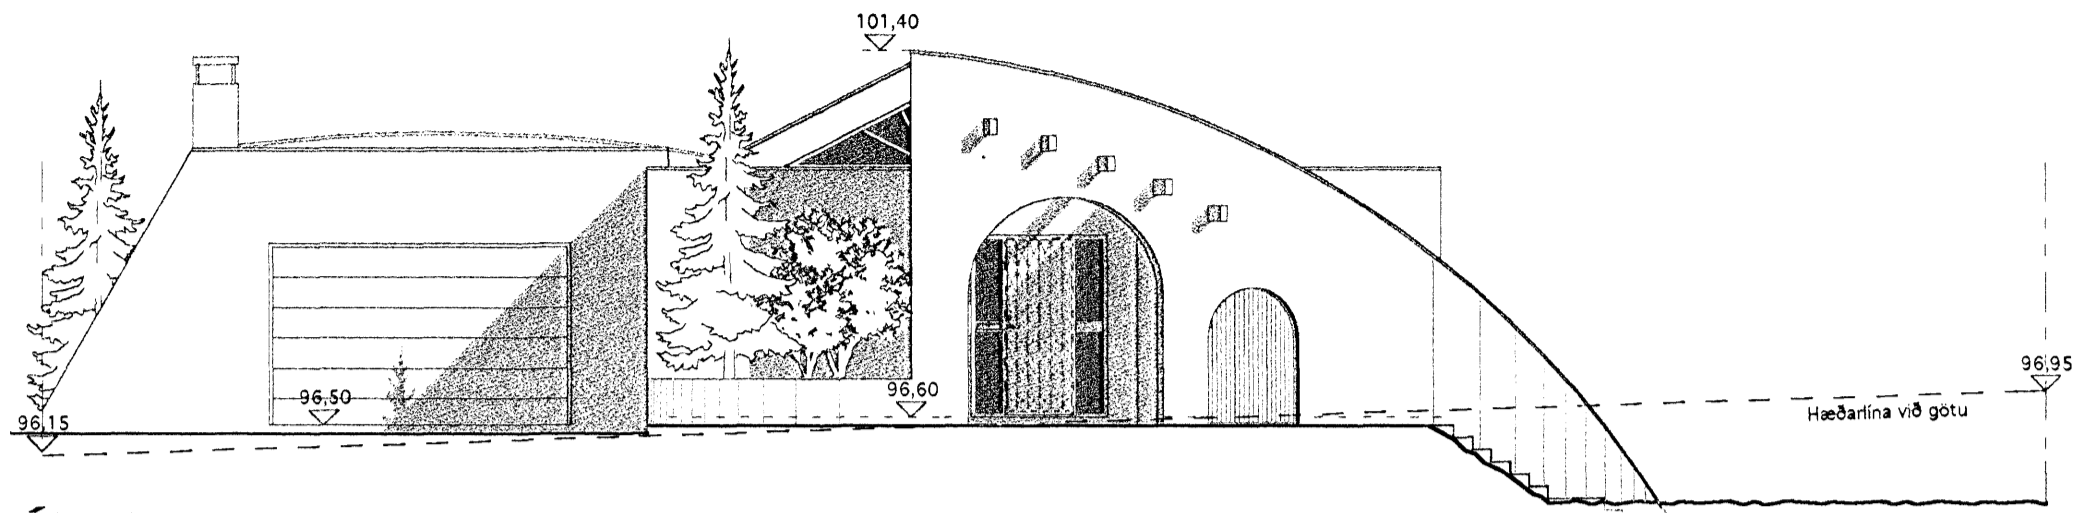


ÚTLIT VESTUR

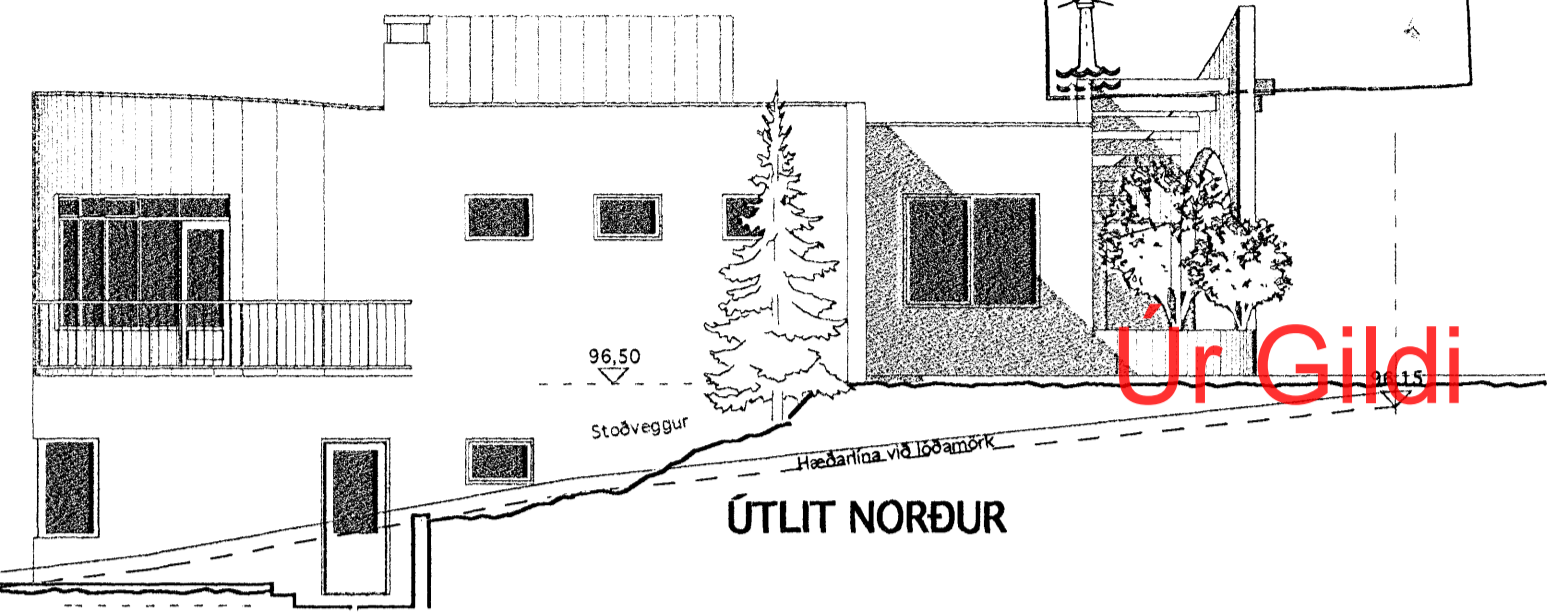


ÚTLIT NORÐUR


Stoðveggar við lóðarmörk: Þar sem hæðarmunur er meiri en 50 cm verður sett grindverk 90 cm hæð.

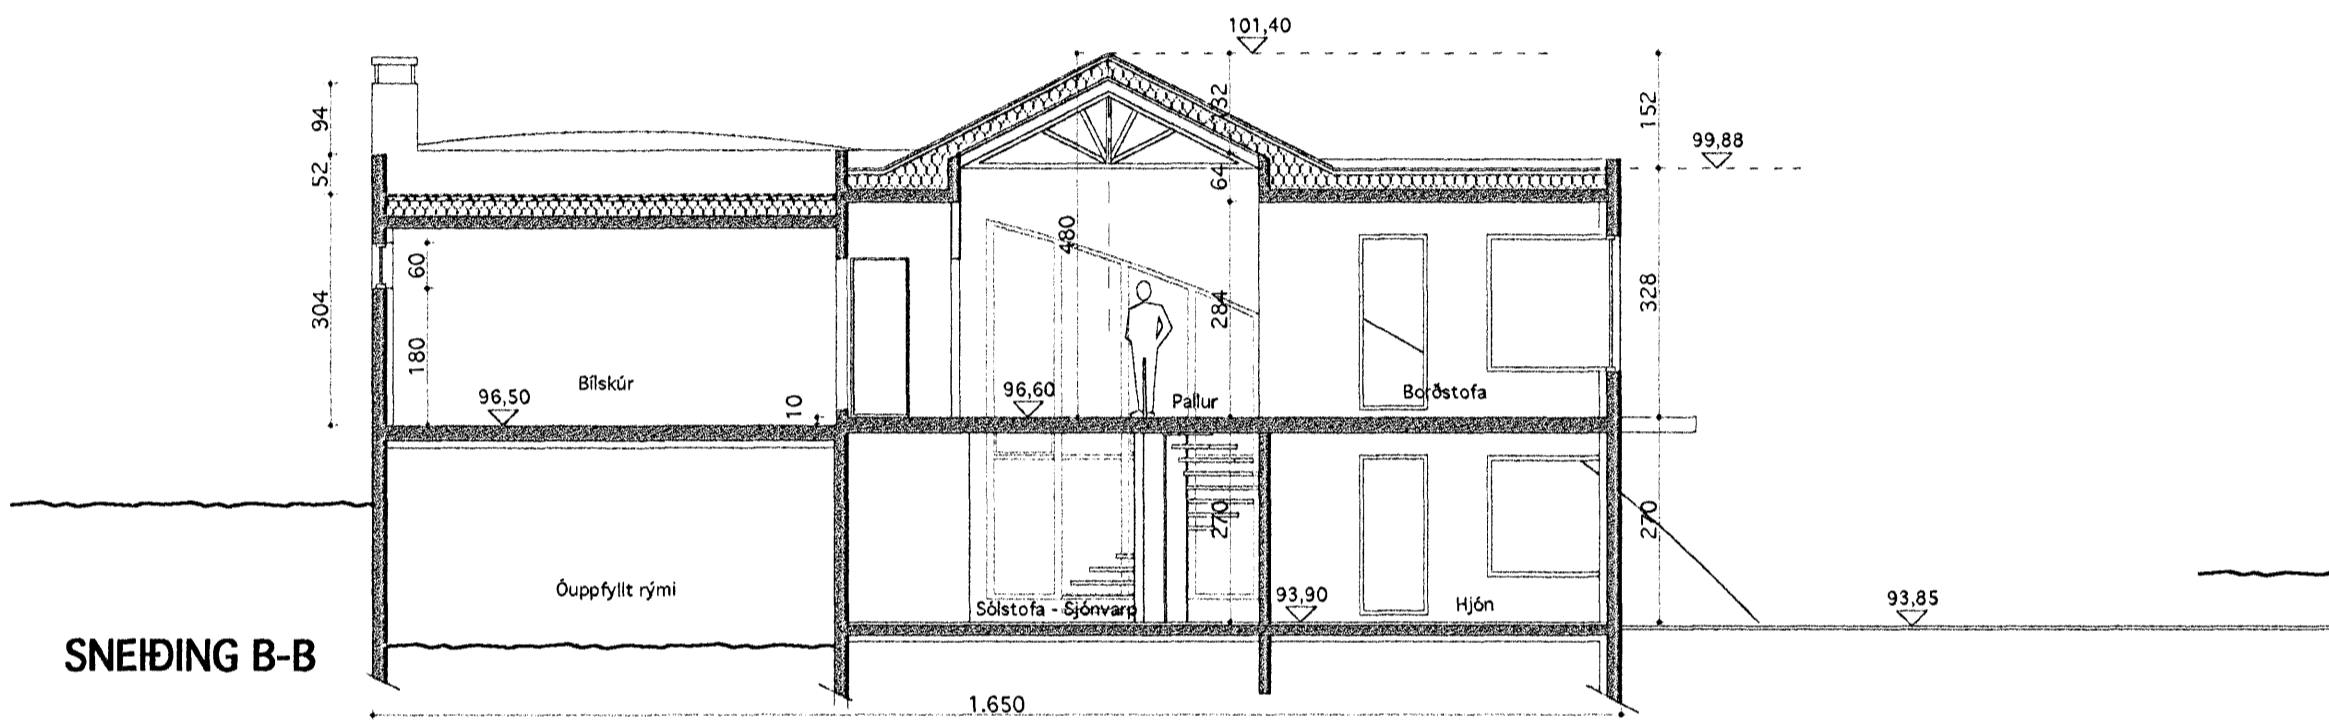


SNEIÐING B-B

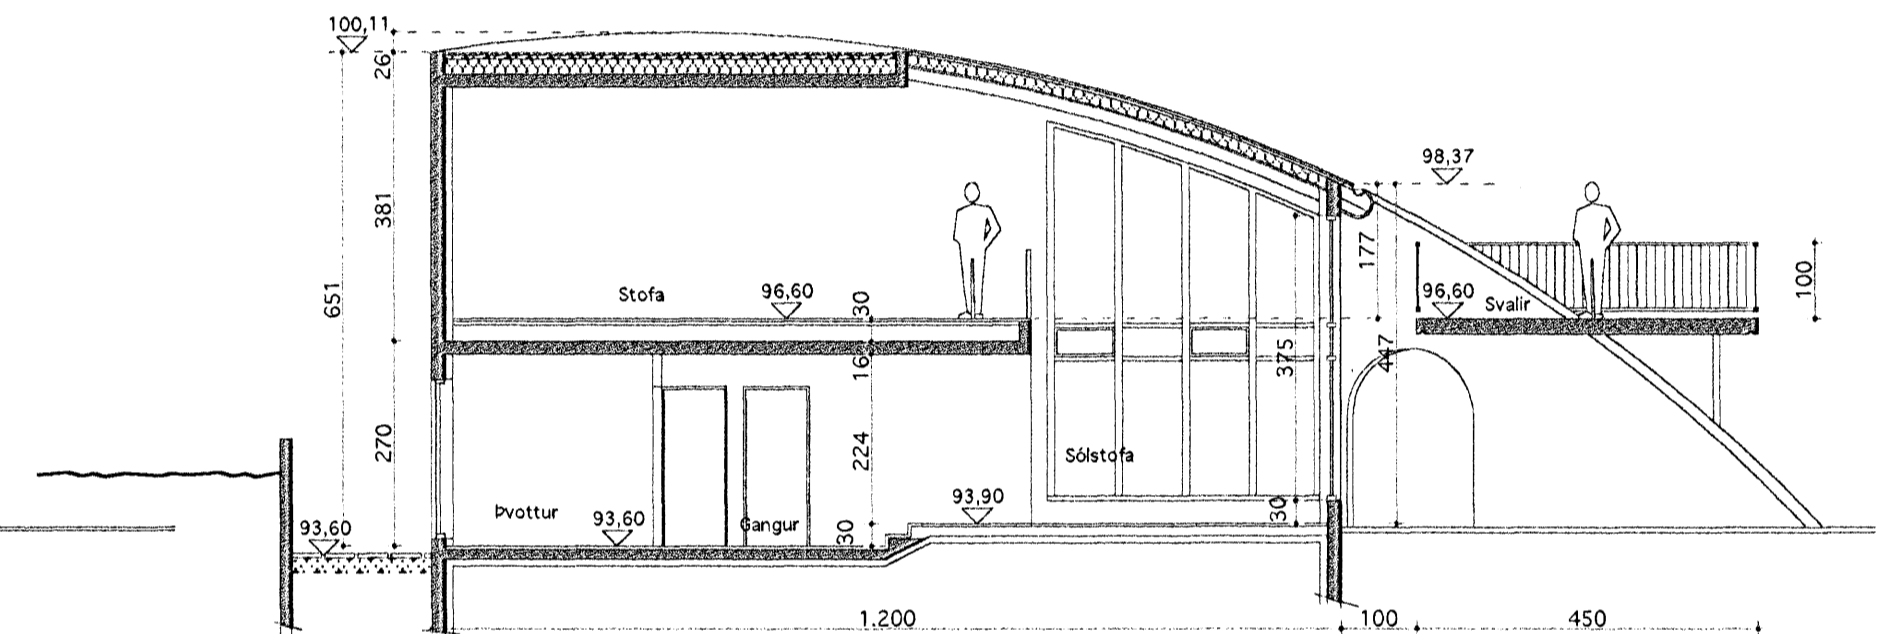

SNEIÐING A-A

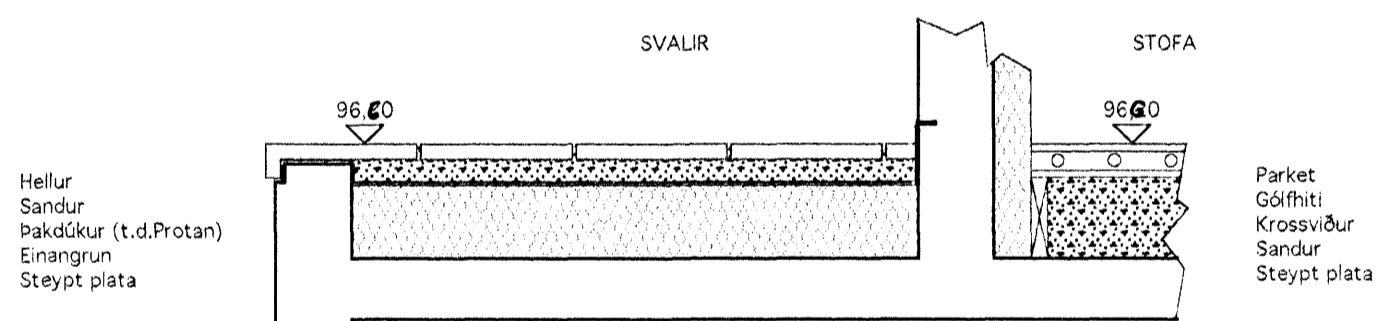

Svalir - Þak yfir neðri hæð Sneiðing C-C

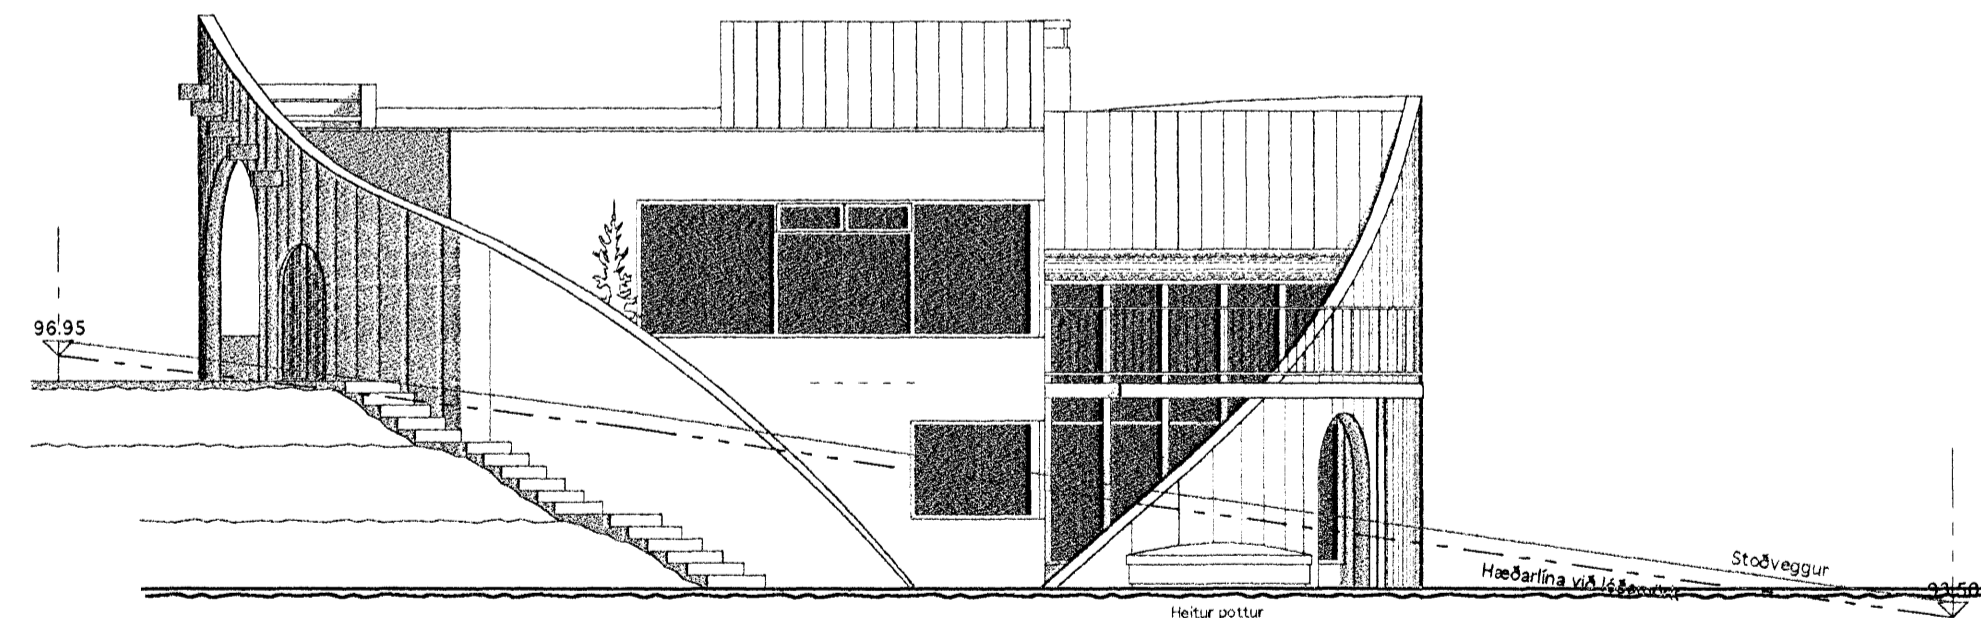

ÚTLIT SUÐUR

Breytt í mras 2007:
Allir gólfkótar hækka um 40 cm

VINNUSTOFA
KÓPAVOGI

VIÐMÁL
SÍMI 554 0115 - 844 6960

VESTURVÖR 9
vifillark@simnet.is

VÍFILL MAGNÚSSON ARK. 171238-4639


HALLA HANNESDÓTTIR TT. 220851-7889

HEITI SKÓGARÁS K - Hafnarfirði
EIGN Guðjón Valdimarsson & Ingunn Þorsteinsdóttir
TEIKN Sneiðingar & útlit
Mkv. 1 : 100

DAGS. 23.nóv. 2006
TEIKN.
SAMP.
BREYTT. 22.03.07

03

[Handwritten signature]

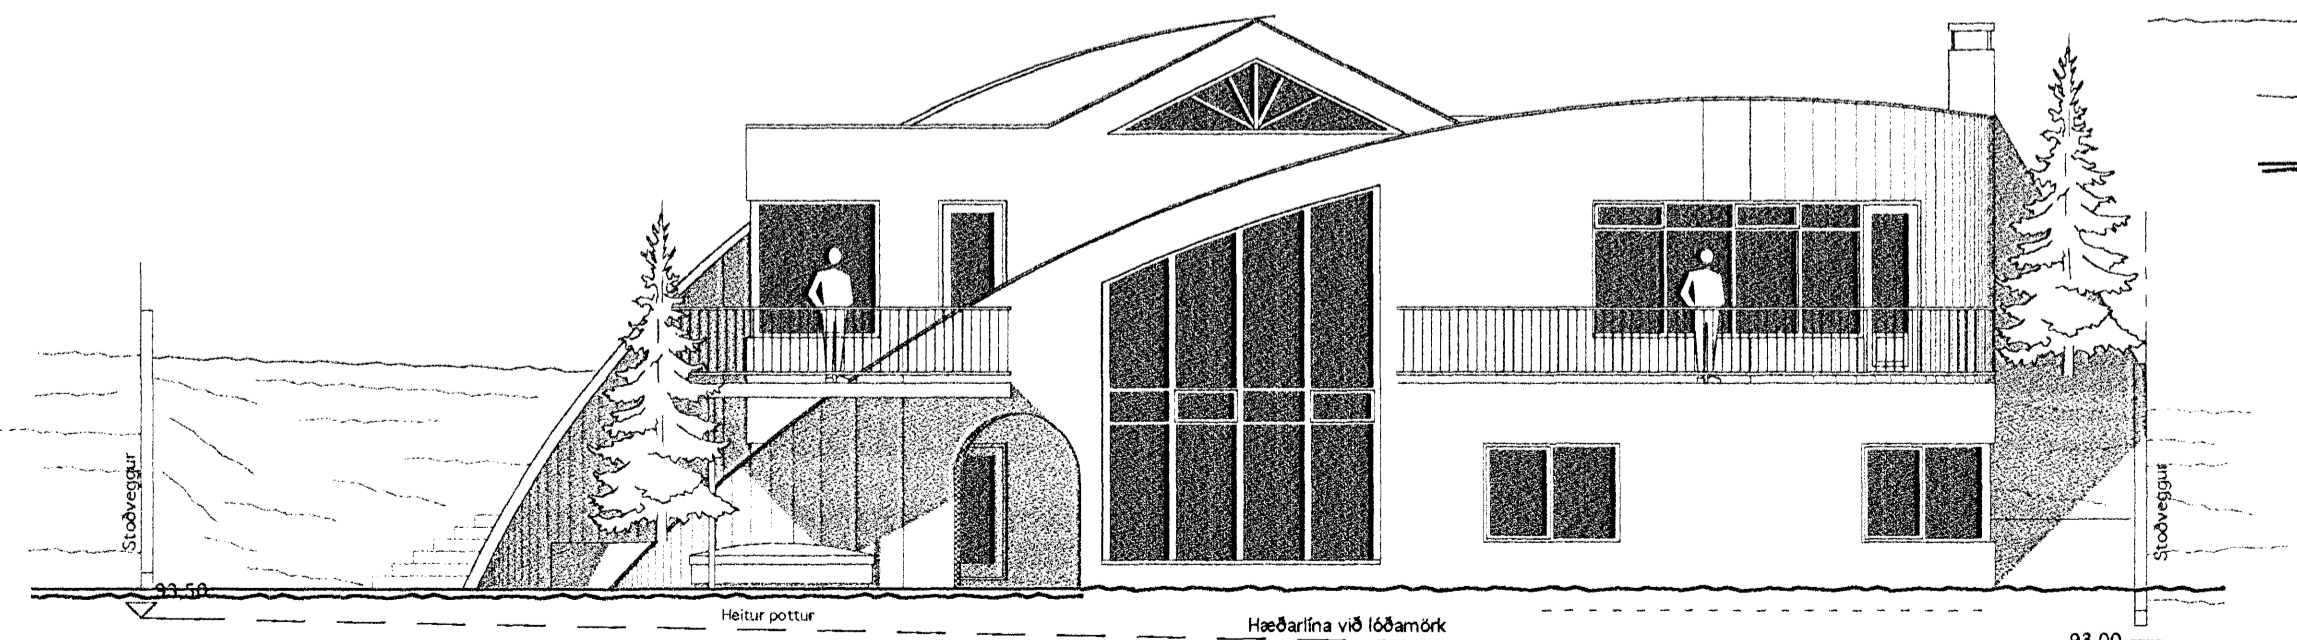

ÚTLIT AUSTUR