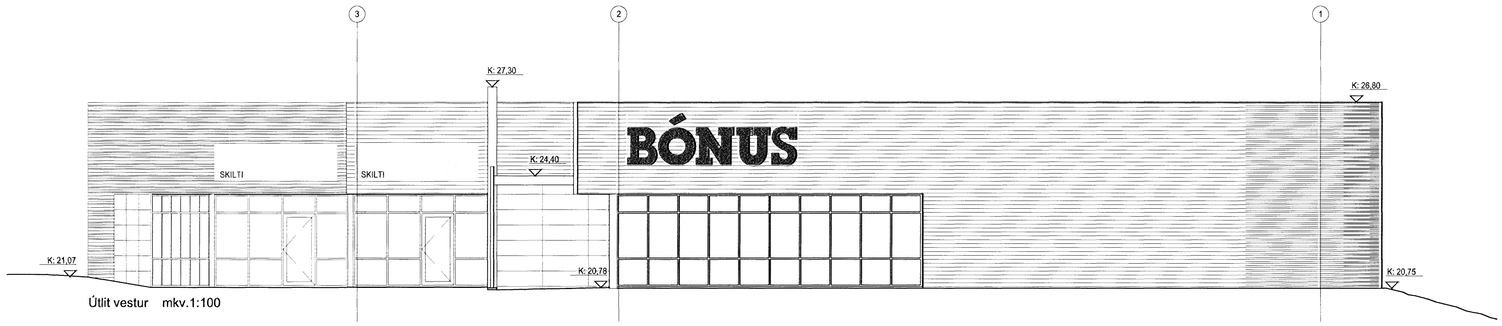

Útlit vestur mkv.1:100

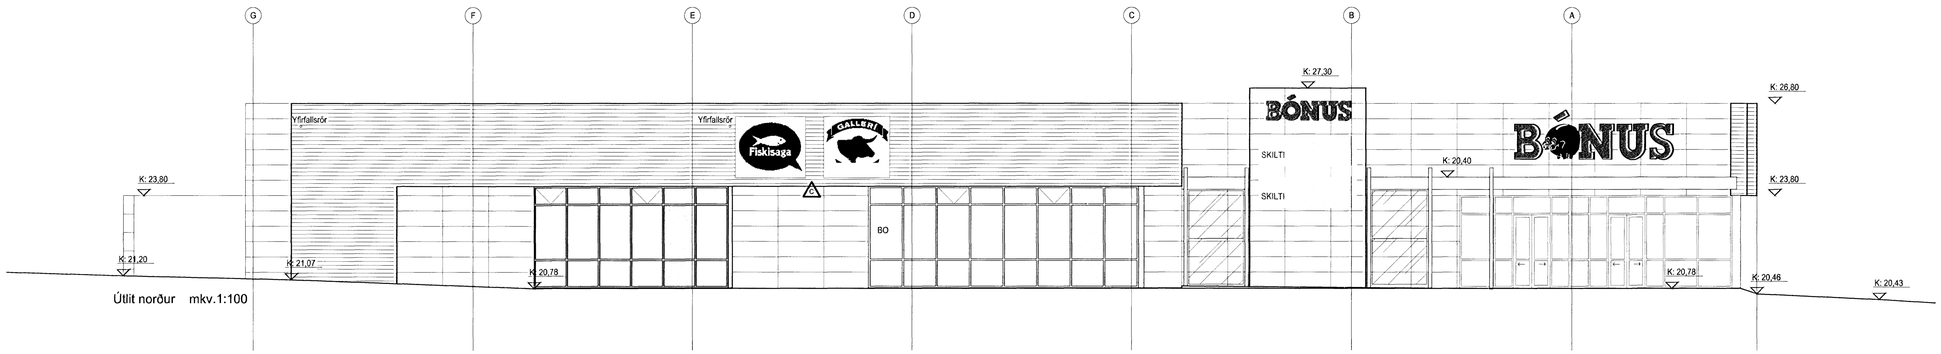

Útlit norður mkv.1:100

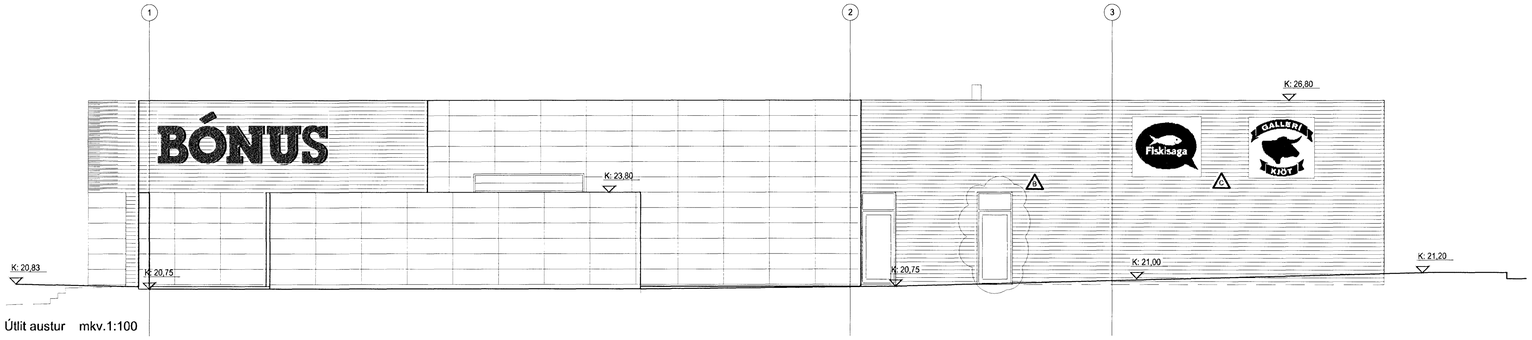

Útlit austur mkv.1:100

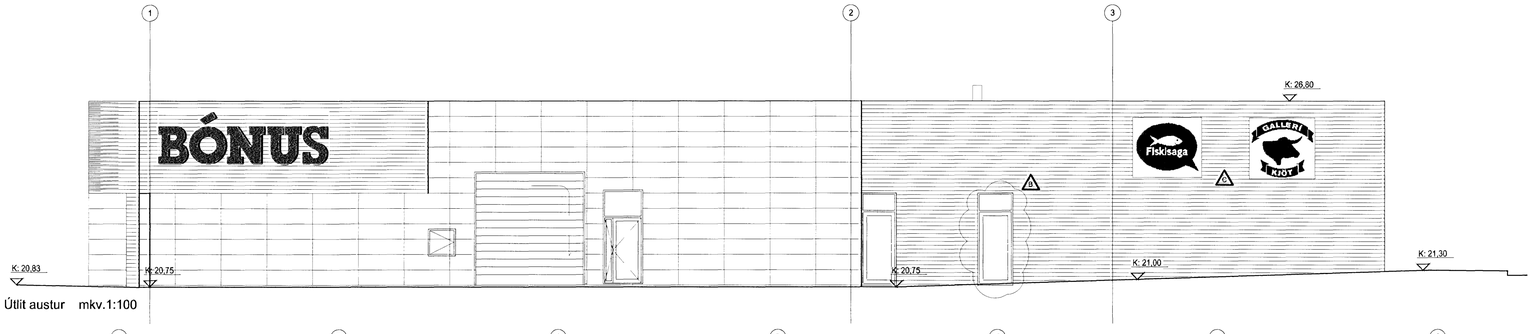

Útlit austur mkv.1:100

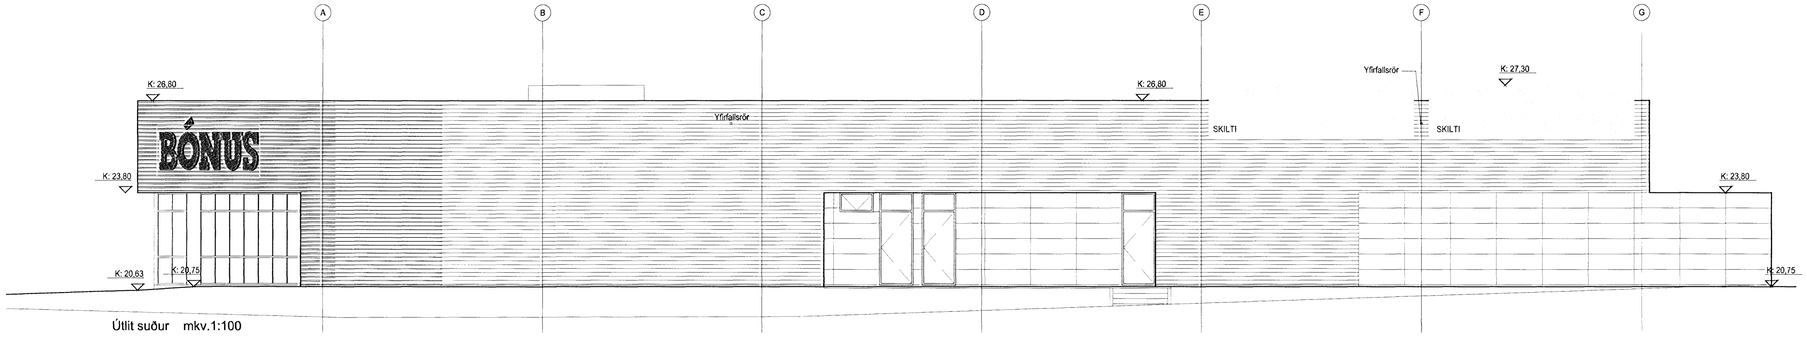

Útlit suður mkv.1:100

Samþykkt þann
21 MARS 2007
Byggingafulltrúinn í Hafnarfirði
F.h. Kristján Þórarinsson

C	08.03.07	ij	Skilt sett inn
B	24.10.06	ey	bætt við hurð
A	29.08.2005	sbb	Kóðum breytt skv. haðablaði
breytt	dags	teiknað	Lýsing

Aðalsteinn Snorrason
arkitekt fai 161161-2769

Egill Guðmundsson
arkitekt fai 270152-6869

Gísli Gíslason
arkitekt fai 160657-4809

aðalstræti 6 101 reykjavík
sími 511 2060
fax 511 2066
veffang www.ark.is
netfang arkis@ark.is

Tjarnarvellir 15

Aðaluppdráttur

Útlit

verkkaupi	Þyrping
hannað/teiknað	as, sbb
yfirfarið/samþykkt	
mkv	1:100
dags	16.08.2005

09. 03. 2007
SLÖKKVILIÐ HÖFUÐBORGARSVÆÐISINS BS

ARKÍS

05-046 (99)1.03 C

verknr teikning breyt