

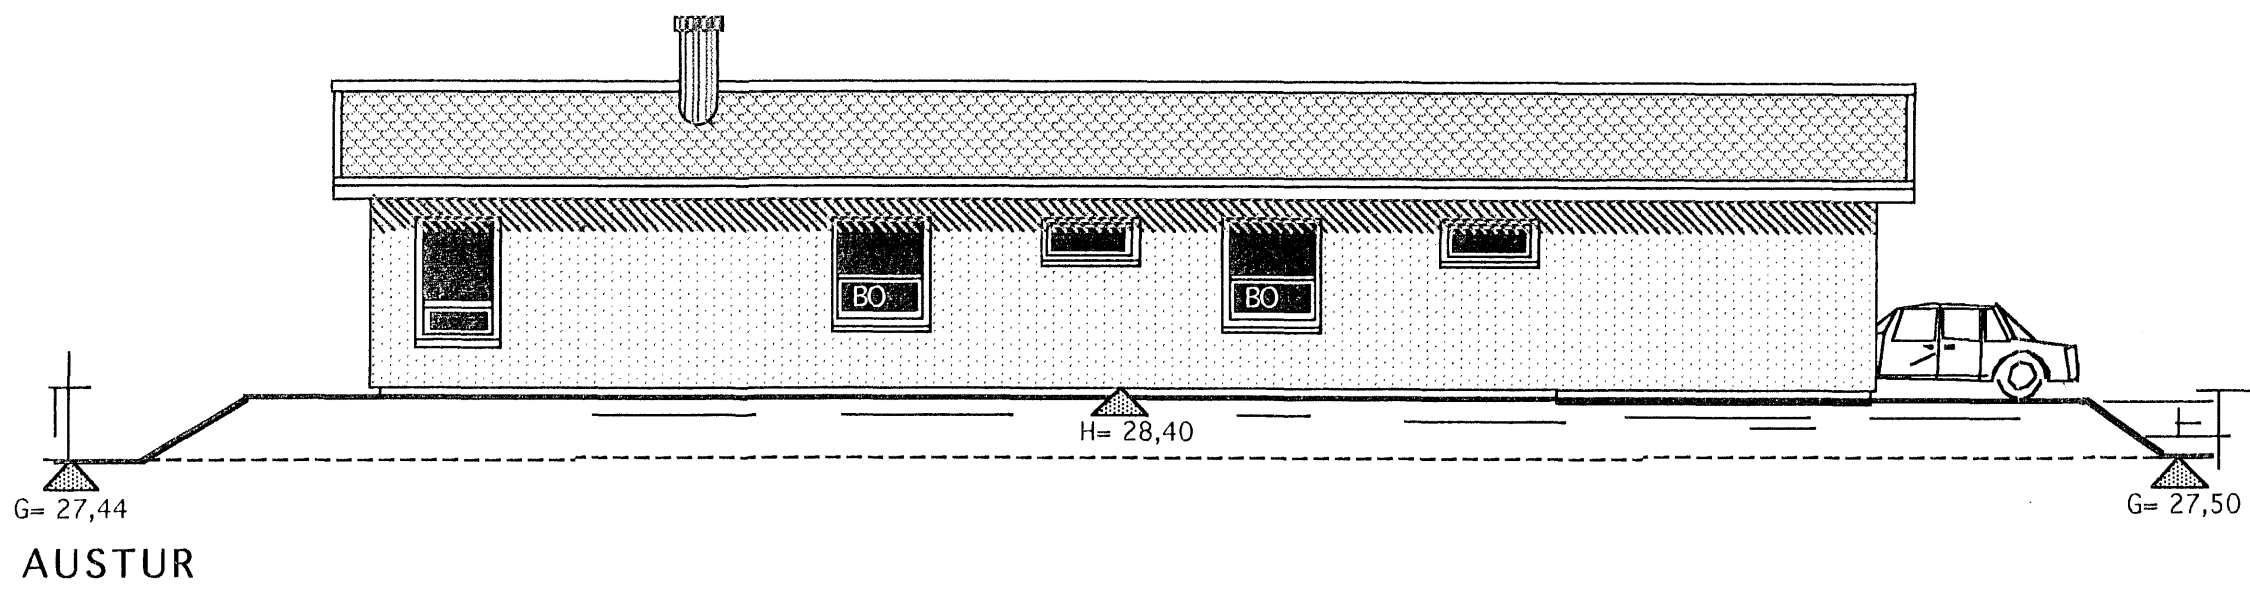



Samþykkt þann  
**30 MAÍ 2007**  
 Byggingafulltrúinn í Hafnarfirði  
 F.h. Kristján Þórarinnsson

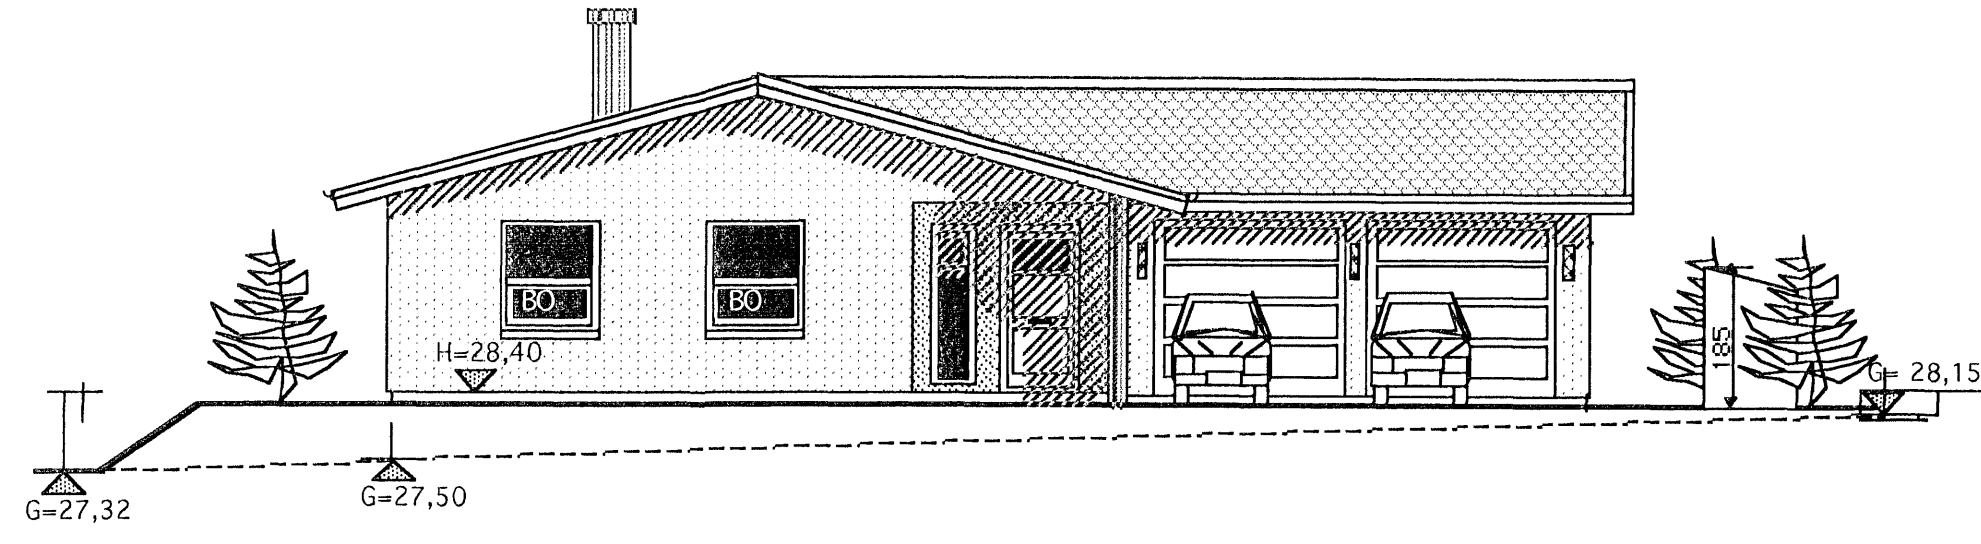


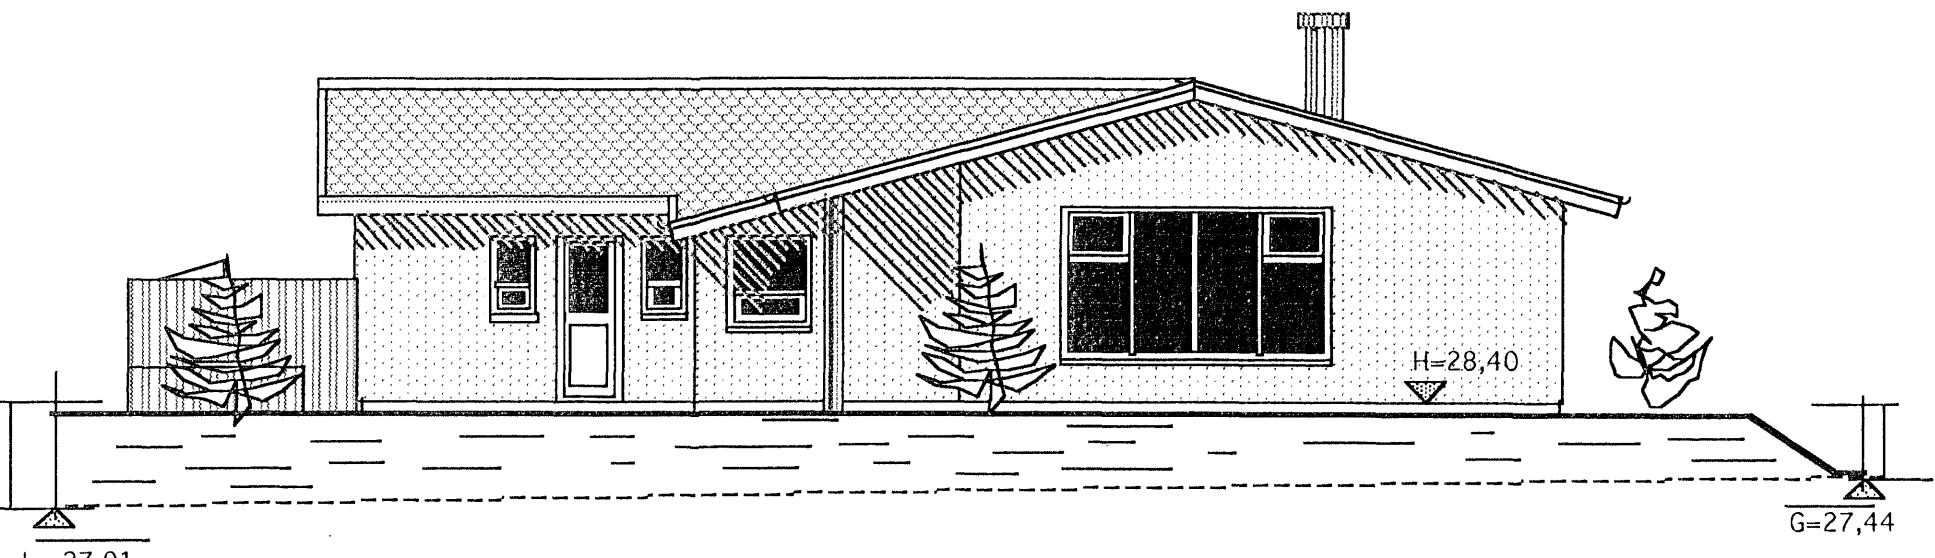

SUÐUR

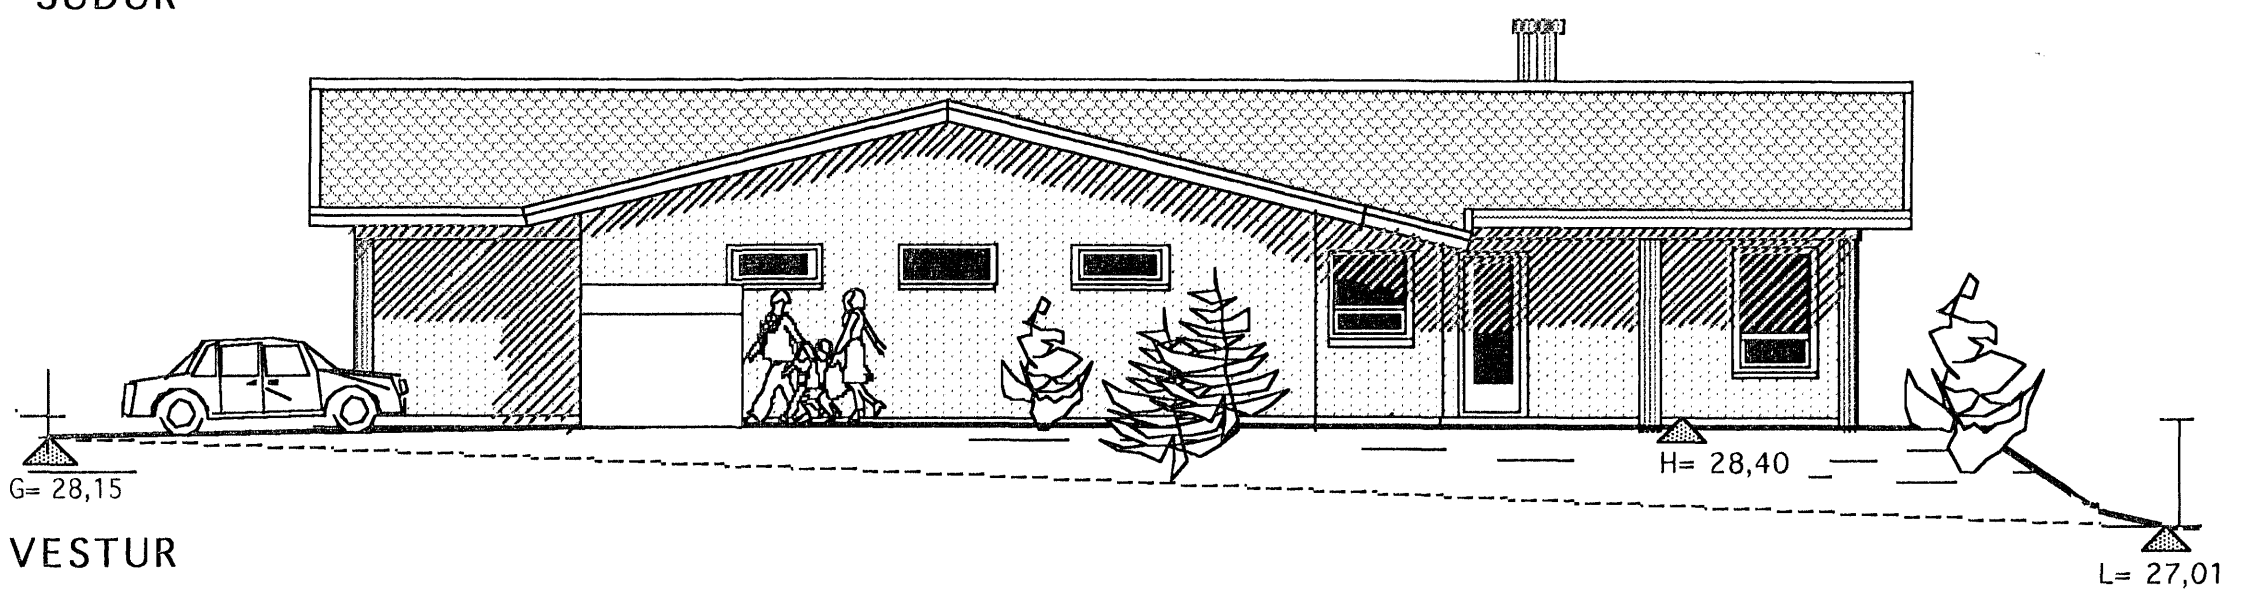

VESTUR

Skráningartala: Hnóðravellir 30, Hafnarfirði		Skrásetjari: Vigdís Haldrósson															
Landnúmer: 204099		Kennitala: 100760-5849															
Matshlutanúmer: 01		Útgáfa: 4.01E Dags: 24-02-2007															
<b>Uppskipting og lýsing</b>																	
D0	D1	D2	D3	D4	D5	D6	D7	D8	D9	D10a	D10b	D11	D12	D16	D17		
Lokun	Rými hæð-rób	Nokkun text	Höfuð-Rokkun	Eignar-hald	Botnfótur m²	Milífótur m²	Stígar m²	Op m²	Brúsfótur m²	Brúsfótur sk. < 1,8	Salarnæð min	Salarnæð max	Brúttó rúmmál m³	Nettófótur m²	Brúttó skiptarúmmál m³		
		Matshluti			237,7	0,0	0,0	0,0	237,7	0,0			867,8	209,4	237,7	722,430	
		Botn											47,5				
	01	1. hæð			237,7	0,0	0,0	0,0	237,7	0,0			820,1	209,4	237,7		
A	0101	Íbúð	N	0101	199,5				199,5		2,86	4,04	688,3	174,9	199,5	3,45	603,405
A	0102	Bílekúr	B	0102	38,2				38,2		2,86	4,04	131,8	34,5	38,2	3,45	119,025
C	0103	Pallur	U	0101	74,4				74,4								
<b>Athugasemdir</b>																	
<b>Sameignir summa</b>																	
<b>Eignarhald</b>																	
	Eignar-hald	Nokkun text	Brúttó rúmmál m³	Skiptarúmmál m³	Séið m³	Séið og sameign m³											
	0101	Íbúð	199,5	803,405	603,405												
	0102	Bílekúr	38,2	119,025	119,025												
		Allt	237,7	722,430	722,430												

**Hljóðvist**  
 Milli íbúðar og rýmis utan íbúðar 55dB

**BREYTT 18. MAÍ 2007**  
 Sótt er um leyfi til að hækka gólfkóta um 30 cm. Lagfæring á sniðteikningu

TEKNISTOFAN Verkefni  
**HNÓÐRAVELLIR 30 HAFNARFIRÐI**  
 Heiti  
**ÚTLITSMYNDIR SKRÁNINGARTAFLA**

kvarði	1:100	verk.nr.
dags.	15. JAN.2007	dags br.
hönnun	G. G.	teikn nr.
teikn	G. G.	<b>A-2</b>

Hringbraut 17 220 Hafnarfirði  
 s. 555-2020 FAX 555-2021  
 Gísli G. Gunnarsson BFÍ kt, 020649-2409  
 kvardi@vortex.is