


Bilgæmsla 1150 m²
alls 44 bílastæði
BÍLAGEYMSLAN ER MED VATNSLÖKKVIBUNADI,
"SPRINKLERKERFI" tengdum eldvambunadi.
Loftútsog frá gólfleti með véknúnum búnaði

GRUNNMYND 1:100
kjallari

C-C
10-21

b-b
10-20

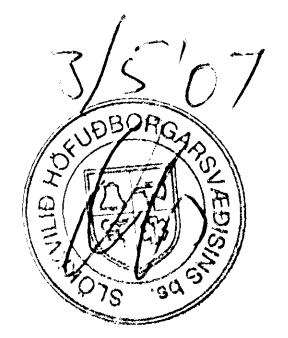

UTGÁFA | TEIKNAD | SAMÞYKKT | DAGB
BREVINGAR

ASK Arkitektar
Geisgötu 9
101 Reykjavík
Sími 515 0300
Fax 515 0319
www.ask.is

Antun aðalhöfundar:
Páll Gunnlaugsson
Páll Gunnlaugsson, arkitekt P.M., kl. 210652-2199

SKIPALÖN 16-20
ADALTEIKNINGAR
VERKFRÁ
HEITI TEIKNINGAR
Grunnmynd kjallara

MKV 1 A1
1:100
TEIKNAD
ASK
DAGB
30.04.2007
UTGÁFA

VERK NR. 0457 NÚMÉR TEIKNINGAR 10-02