

- SKÝRINGAR:**
- ➔ UT Flóttaleið "ÚT-lýsing"
  - ⊙ Brunaslanga
  - NF Gólfniðurfall
  - LR Loftræsing
  - ⊠ Kross, tákn fyrir lagnastokka.
  - ➔ BC Björgunarop
  - ⋈ Reyklosun
  - ⊠ Brunalokanir
  - ⊠ Fellistigi
  - ⊠ Stjórntafla brunav. kerfis

12.1.2007  
 HEILBRIGÐISFRÉTTILIS  
 HAFNARFRÍÐ  
 GÖTTÓPÁVIGSSVÆÐIS  
 Gagnabúnaður - 210 Garðabæ  
*Baldur Stefánsson*

B 08.03.2007- iso-Stigi framlengdur upp á 3ju hæð  
 A 04.05.2005 - JHI - Pílur sem sýna inng- og aksturshurðir settar inná teikningu.  
 BREYTINGAR.

VERKHEITI  
**Hvaleyrarbraut 24, Hafnarfríð**  
 Breyting á suðausturluta


VERK  
 Grunnmynd 3. hæð

MÁL  
 1:100  
 HANNAÐ  
 ISC  
 YFIRFARIR:

DAGS.  
 07.03.2005  
 TEIKNAD  
 JHI

VERKINGMER  
 361-01

TEIKNINGAMÉR  
 1.04 B

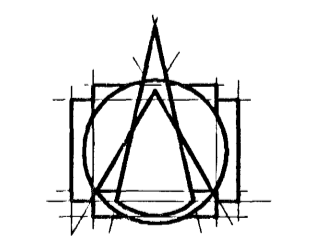

**T.ark**  
 TEIKNISTOFAN ehf  
 ARKITEKTAR - BRAUTARHOLTÍ 6  
 105 REYKJAVÍK - ÍSLAND  
 Sími: 540 5700 - FAX: 540 5701  
 teiknistofan@tark.is - www.tark.is

IVON STEFÁN CILJA FAÍ 141155-4159  
 BJARNI SNÆBJÖRNSSON FAÍ 020753-4989  
 ÁSGEIR ÁSCHEIRSSON BFÍ 040161-5429

SAMP. *ms. wh*



Útdráttur og aðrir teikningar, að hluta eða heild, en hafa verndaskilríkið, kv. 66260000, höfundanna.