

- SKÝRINGAR:**
- ➔ **UT** Flóttaleið "ÚT-lýsing"
  - ⊙ Brunaslanga
  - NF Gólfniðurfall
  - LR Loftræsing
  - ⊞ Kross, tákn fyrir lagnastokka.
  - ➔ **BC** Björgunarop
  - ⊞ Reyklosun
  - BRUNALOKANIR
  - F Fellistigi
  - ⚠ Stjórnafala brunav. kerfis

GA 12.3.2007  
 HEILBRIGÐISEFTIRLITIS  
 HAFNARFJÁRDAR-  
 OG KÖPAVÖGSSVÆDIS  
 GARDAGUR 210 Gardabæ  
*R. S. Jónsson*

C 08.03.2007- isc-Bilastæði við Hvaleyrarbraut fjarlægð  
 Stigi við suðurlinggang færður í norðaustur horn húss  
 B 31.05.2005-jhi-handlaug sett inná kaffistofu á 2. hæð  
 A 04.05.2005 - JHI - Br. á innra skipulagi núv. byggingar,  
 br. á staðs. og fj. bilastæða, br. á lóðarmörkum.  
 Breytingar.

VERKHEITI  
**Hvaleyrarbraut 24, Hafnarfirði**  
 Breyting á suðausturhluta


VERK  
 Grunnmynd 2. hæð

MÁL  
 1:100  
 HANNAÐ  
 ISC  
 YFIRFARID:

DAGS.  
 07.03.2005  
 TEIKNAD  
 JHI

VERKNÖMUR  
 361-01


TEIKNINGANGMÉR  
 1.03 C

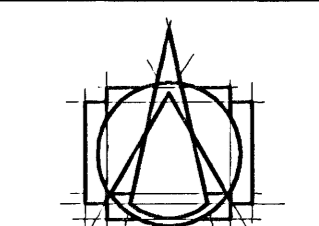

**T.ark**  
 TEIKNISTOFAN ehf  
 ARKITEKTAR - BRAUTARHOLI 6  
 105 REYKJAVÍK - ÍSLAND  
 Sími: 540 5700 - FAX: 540 5701  
 teiknistofan@tark.is - www.tark.is

IVON STEFÁN CILIA FAI 141155-4159  
 BJARNI SNÆBJÖRNSSON FAI 020753-4989  
 ÁSGEIR ÁSGEIRSSON BFI 060161-5429

SAMP: *in S. Ah*

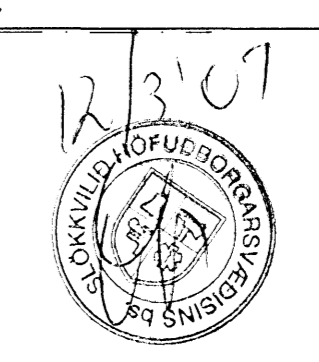

Grunnmynd 2. hæð, mkv. 1:100

L 10,02

L 9,12