


- SKÝRINGAR:**
- UT Flóttaleið "ÚT-lýsing"
 - ↻ Brunaslanga
 - NF Göfnidúrfall
 - LR Loftræsing
 - ⊗ Kross, tákn fyrir lagnastokka.
 - BK Björgunarp
 - ⊞ Reyklosun
 - BRUNALOKANIR
 - F Fellistigi
 - ! Stjórnafalla brunav. kerfis

12.3.2007
 FH HEILBRIGÐISFÉRLITIS
 HAENARI GARDAR-
 OG KOPVAGSVAÐIS
 GARDAR 250 GARDAR
 Páll Stefánsson

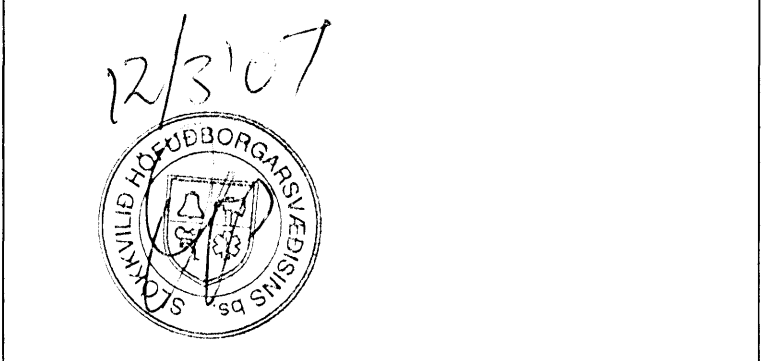

B 06.06.2005 - JHI - Fylling í steypa vegg.
 A 04.05.2005 - JHI - Br. á lóðarmörkum. Br. á innanhússkiplagum í núv. byggingu. Aksturs- og inng. hurðum fjólgáð. BREYTINGAR.

VERKHEITI
Hvaleyrarbraut 24, Hafnarfirði
 Breyting á suðausturlhuta

VERK
 Grunnmynd 1. hæð

MÁL 1:100
 HANNAÐ ISC
 YFIRFARIR: JHI

VERKINGMÉR 361-01
 TEIKNINGANÚMÉR 1.02B

T.ark
 TEIKNISTOFAN ehf
 ARKITEKTAR - BRAUTARHOLI 6
 105 REYKJAVÍK - ÍSLAND
 Sími: 540 5700 - FAK: 540 5701
 teiknistofan@tark.is - www.tark.is

IVON STEFAN CILIA FAI 141155-4159
 BJARNI SNÆBJÖRNSSON FAI 020753-4989
 ÁSGEIR ÁSGEIRSSON BFI 040161-5429

SAMP. *[Signature]*

Lóðarmörk

Sorpgámur

Grunnmynd 1. hæð, mkv. 1:100

9,12

