


Samþykkt viðbygging ekki byggð
 Útlit norðvestur, mkv. 1:100

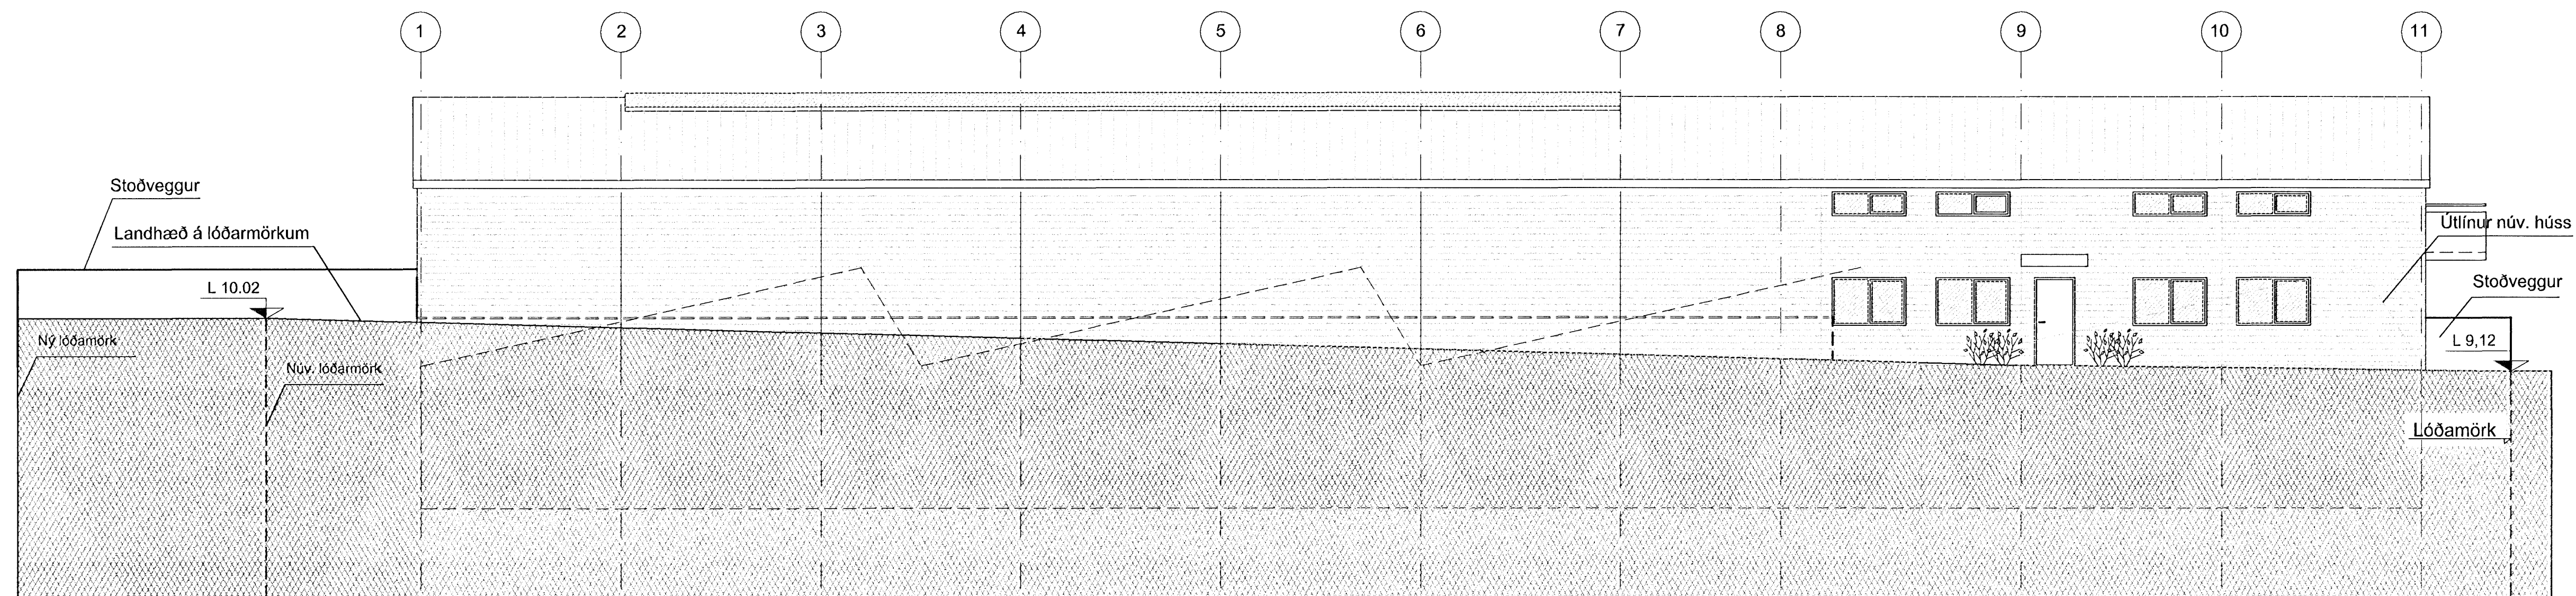

Fyrirhugaðar breytingar
 Útlit suðaustur, mkv. 1:100

Samþykkt þann
 06 MAÍ 2007
 Byggingafulltrúinn í Hafnarfirði
 F.h. Kristján Þórarinnsson

Samþykkt þann
 06 JUNÍ 2007
 Byggingafulltrúinn í Hafnarfirði
 F.h. Kristján Þórarinnsson

B 08.03.2007 - isc - Svólum og skyggni bætt við
 A 04.05.2005- JHI- Br. á lóðamörkum. Hæðarklár á núv.
 lóðamörkum settir inn. Fjölgun á inn- og aksturhurðum.
 Br. á stoðvegg.
 BREYTINGAR.

VERKHEITI
Hvaleyrarbraut 24, Hafnarfirði
 Breyting á suðausturlhuta


VERK
 Útlit

MÁL
 1:100
 HANNAÐ
 ISC
 YFIRFARIB:

DAGS.
 07.03.2005
 TEIKNAD
 JHI

VERKINGUMÉR
 361-01

TEIKNINGUMÉR
 1.06B

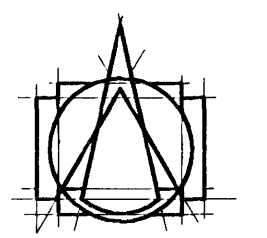

T.ark

TEIKNISTOFAN ehf
 ARKITEKTAR - BRAUTARHOLI 6
 105 REYKJAVÍK - ÍSLAND
 Sími: 540 5700 - FAX: 540 5701
 teknistofan@tark.is - www.tark.is

IVON STEFÁN CILIA FAÍ 141155-4159
 BJARNI SNÆÞJÖRNSSON FAÍ 020753-4989
 ÁSGEIR ÁSGEIRSSON BFÍ 040161-5429

SAMB. *[Signature]*

Öll réttindi og önnur forvarngrip. eð hluta eðna heild. er höfð samþykki höfundna. sk. skráðarinn höfundar.