



Snið A-A, mkv. 1:100

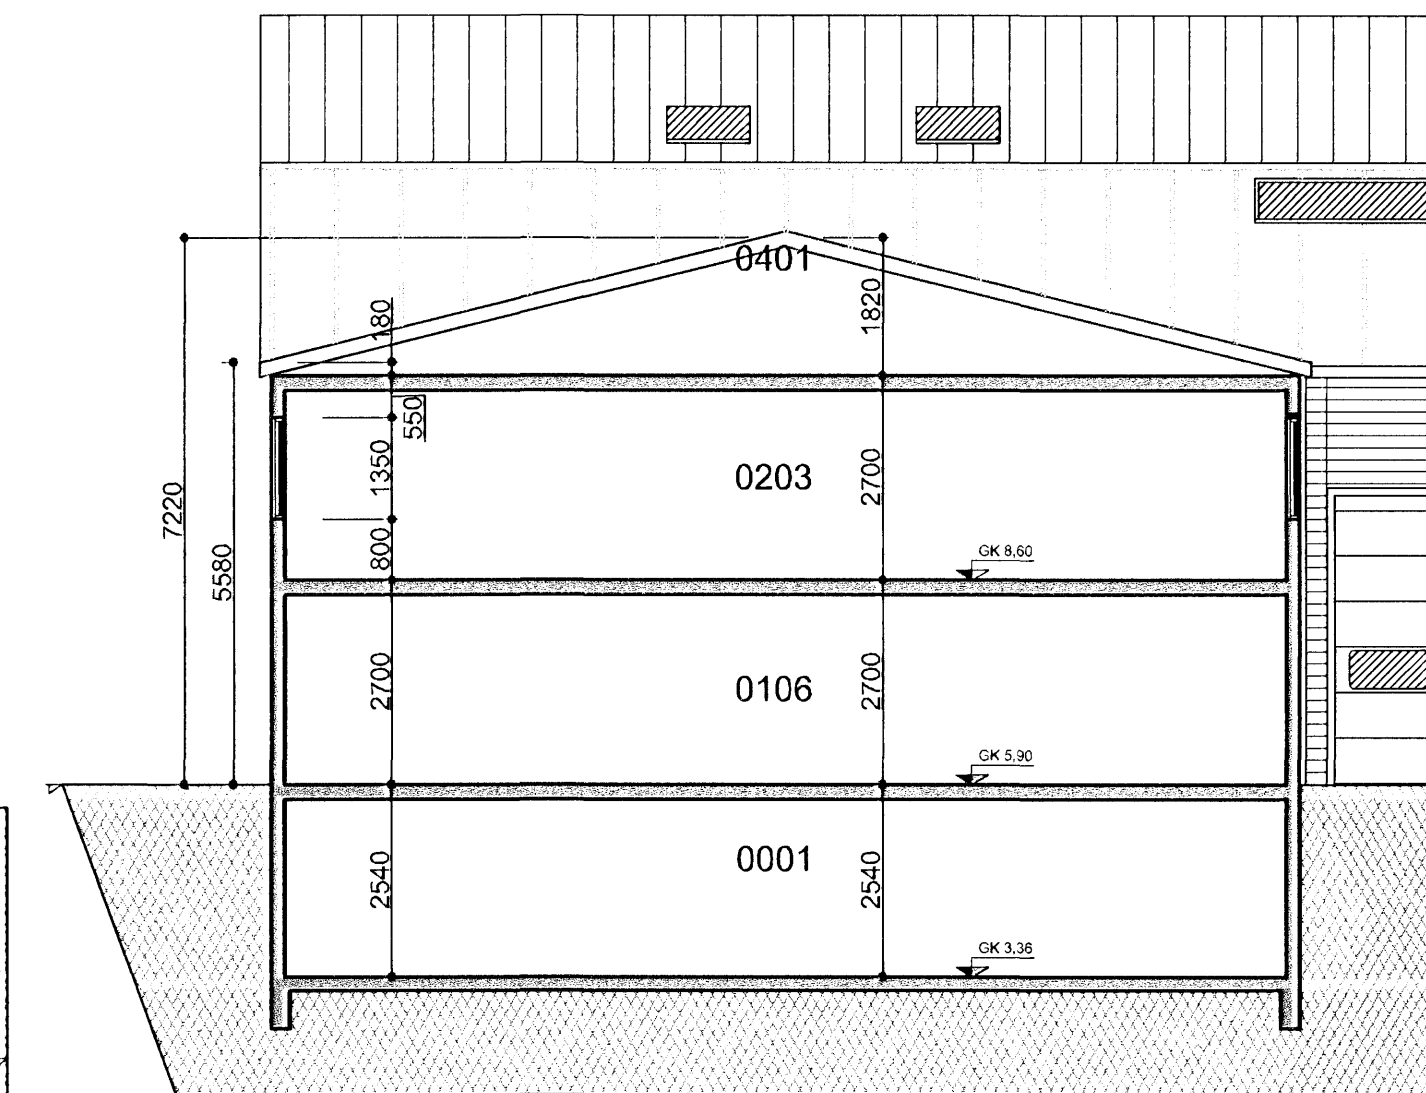

Snið C-C, mkv. 1:100

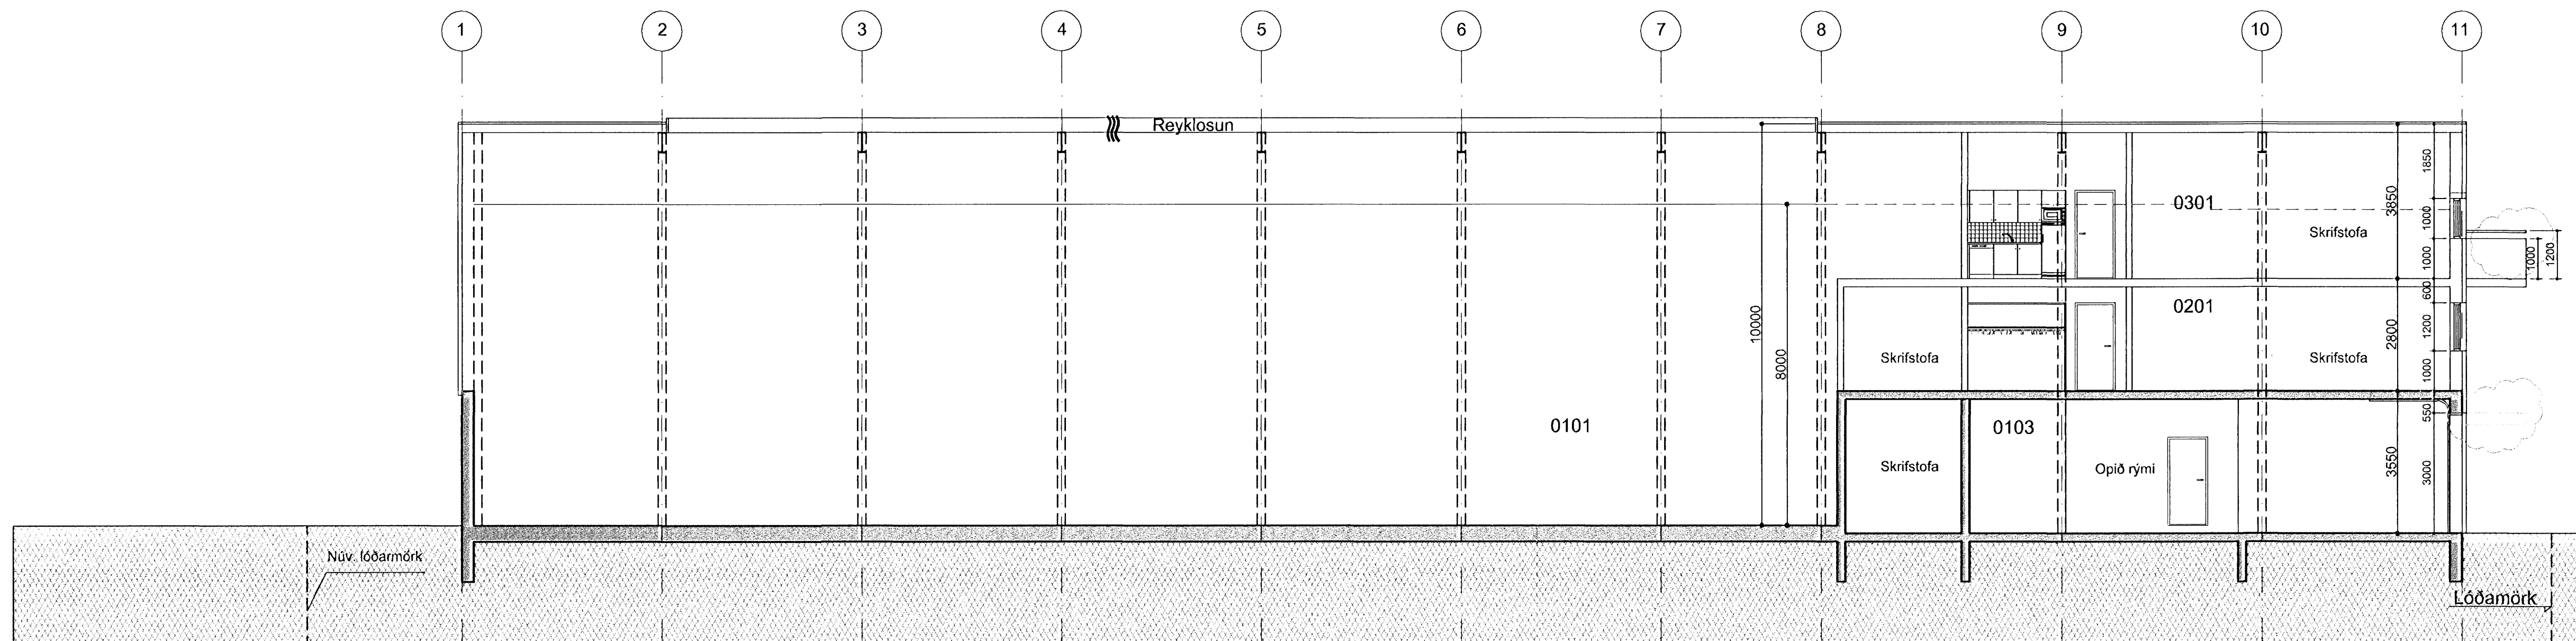

Snið B-B, mkv. 1:100

Samþykkt bann
06 MAÍ 2007
Byggingafulltrúinn í Hafnarfirði
F.h. Kristján Þórarinnsson

Samþykkt bann
06 JÚNÍ 2007
Byggingafulltrúinn í Hafnarfirði
F.h. Kristján Þórarinnsson

B 08.03.2007 - isc - Svölum og skyggni bælt við
A 06.06.2005 -jhi- Fylling tekin úr milliþófl og burðarvirki
sýnt á sniði A-A á núverandi byggingu (Rými 0104 og 0202)
BREYTINGAR:

VERKHEITI
Hvaleyrarbraut 24, Hafnarfirði
Breyting á suðausturhluta


VERK
Sneiðing A, B og C

MÁL
1:100
HANNAD
ISC
YFIRFARID:

DAGS.
07.03.2005
TEIKNAD
JHI

VERKNUMER
361-01

TEIKNINGANGMÉR
1.05B

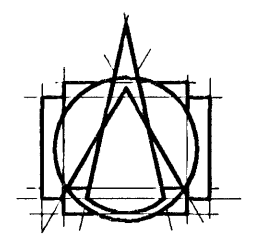

T.ark

TEIKNISTOFAN ehf
ARKITEKTAR - BRAUTARHOLI 6
105 REYKJAVÍK - ÍSLAND
Sími: 540 5700 - FAK: 540 5701
teknistofan@tark.is - www.tark.is

IVON STEFÁN CILIA FAÍ 141155-4159
BJARNI SNÆGJÖRNSSON FAÍ 020753-4989
ÁSGEIR ÁSGEIRSSON BFÍ 040161-5429

SAMB. *[Signature]*

Ör áritad og afrit tekið í samráði við höfundar og höfunda. Örnir samþykki höfundar, áv. ávörðun höfundar.