

Grunnmynd 3. hæð, mkv. 1:100

Samþykkt þann  
06 MAÍ 2007  
Byggingafulltrúinn í Hafnarfirði  
F.h. Kristján Þórárnsson

Samþykkt þann  
06 JUNÍ 2007  
Byggingafulltrúinn í Hafnarfirði  
F.h. Kristján Þórárnsson

- SKÝRINGAR:**
- ➔ UT Flóttaleið "ÚT-lýsing"
  - ⊙ Brunaslanga
  - NF Gólfniðurfall
  - LR Loftræsing
  - ⊗ Kross, tákn fyrir lagnastokka.
  - ➔ BC Björgunarop
  - ⋈ Reyklosun
  - ⊠ Brunalokanir
  - F Fellistigi
  - ⚡ Stjórntafla brunav. kerfis

B 08.03.2007- isc-Stigi framlengdur upp á 3ju hæð  
A 04.05.2005 - JHI - Pílar sem sýna inng- og aksturshurðir  
settar inná teikningu.  
BREYTINGAR.

**Hvaleyjarbraut 24, Hafnarfirði**  
Breyting á suðausturhluta


VERK  
Grunnmynd 3. hæð

MÁL.  
1:100  
HANNAD  
ISC  
YFIRFARIÐ:

DAGS.  
07.03.2005  
TEIKNAD  
JHI

VERKNÓMUR  
361-01

TEIKNINGANÓMUR  
1.04 B

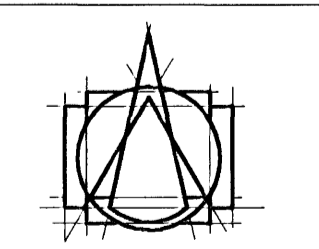

**T.ark**  
TEIKNISTOFAN ehf  
ARKITEKTAR - BRAUTARHOLTI 6  
105 REYKJAVÍK - ÍSLAND  
Sími: 540 5700 - FAKI: 540 5701  
teknistofan@tark.is - www.tark.is

IVON STEFÁN CILIA FAÍ 141155-4159  
BJARNI SNAEBJÖRNSSON FAÍ 020753-4989  
ÁSGEIR ÁSGEIRSSON BFÍ 060161-5429

SAMB. *[Signature]*

Öll réttindi og öfurréttindi eru hluta eða heild, er höfð samþykki höfundar, skv. ákveðnum höfundabókum.