



Byggingarfulltrúi  
samþykkir erindið.  
06 JUNI 2007


Bent skal á að samþykkt þessi verður ekki virk fyrr en eftir þinglýsingu eignaskiptayfirlýsinganna og skráningu hennar hjá Fasteignamat ríkisins. Byggingarfulltrúinn í Hafnarfirði  
F.h. Kristján Þórarinnsson

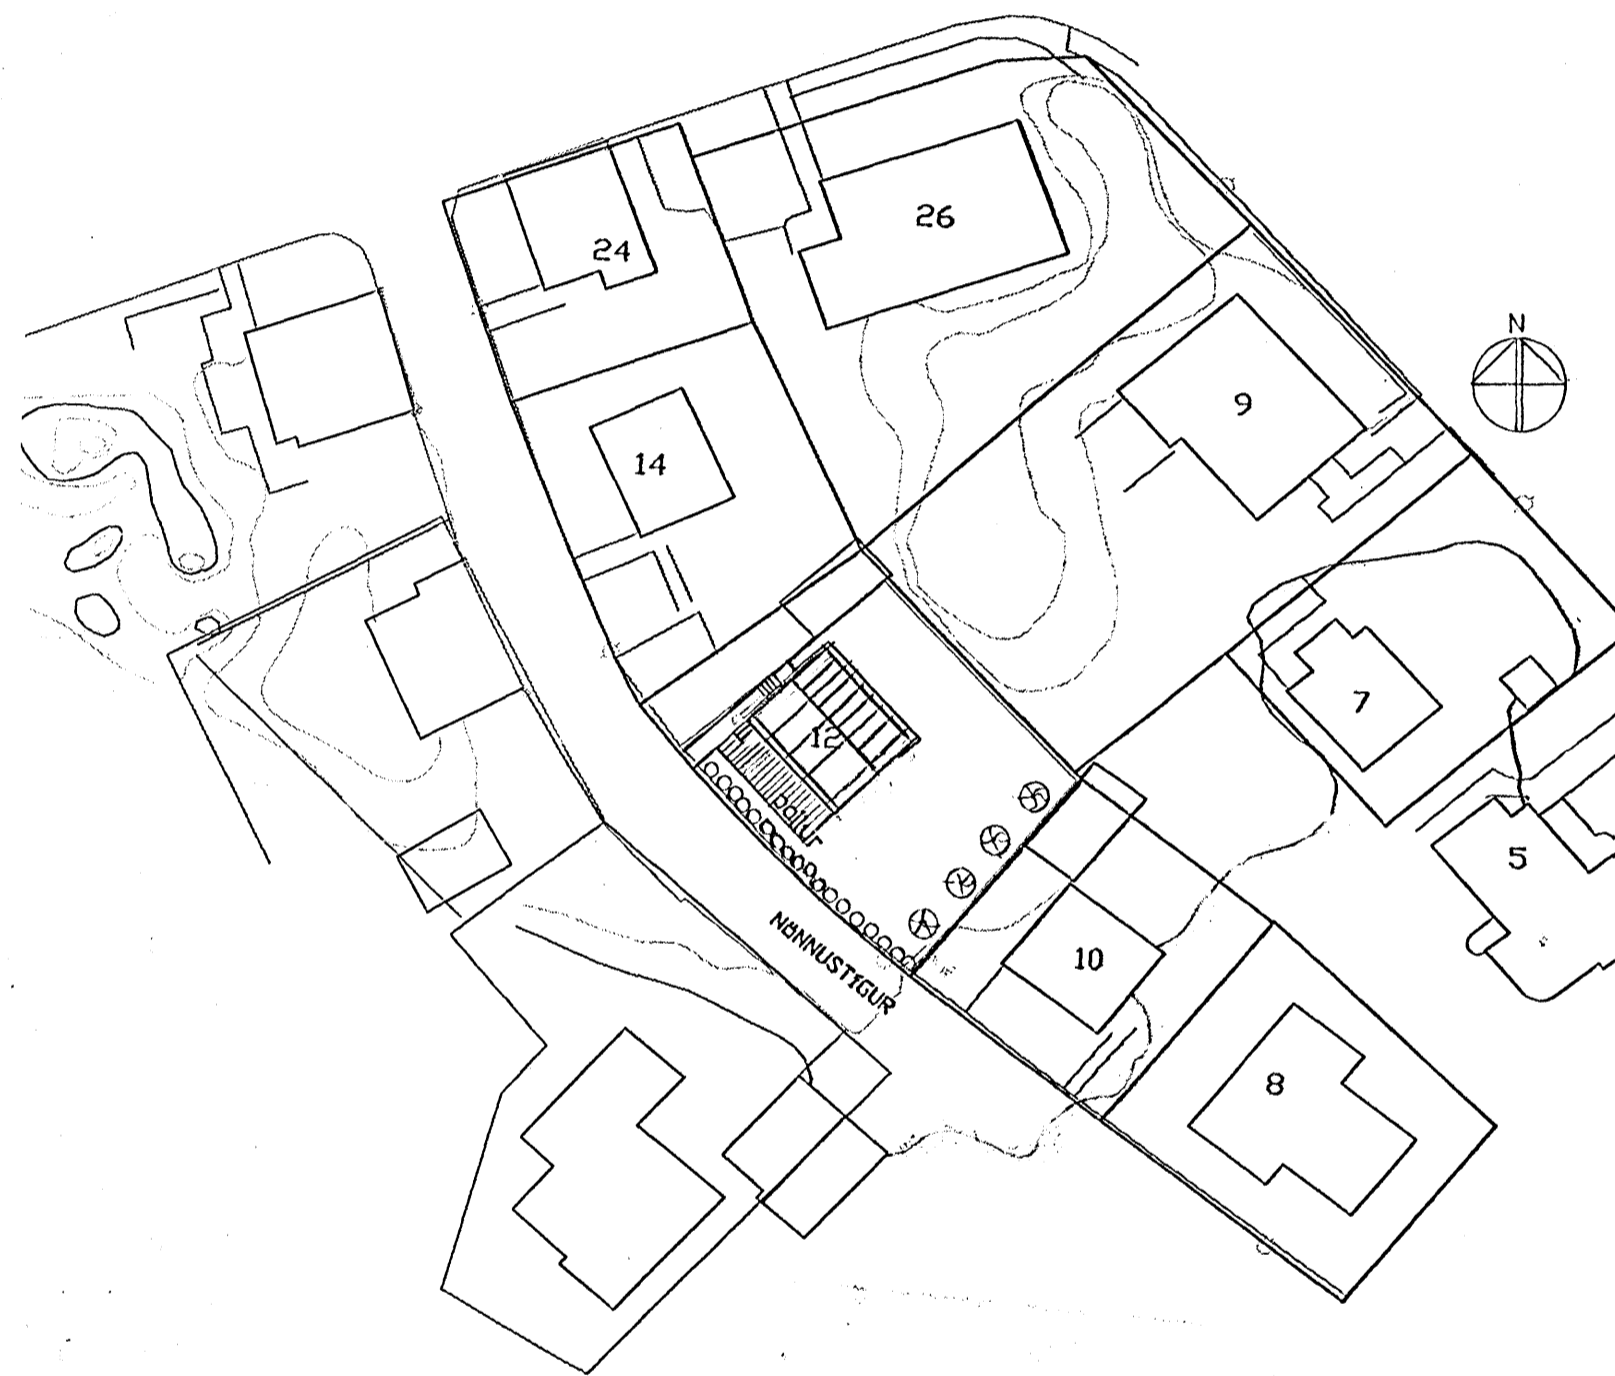

AFSTÖÐUMYND 1:500

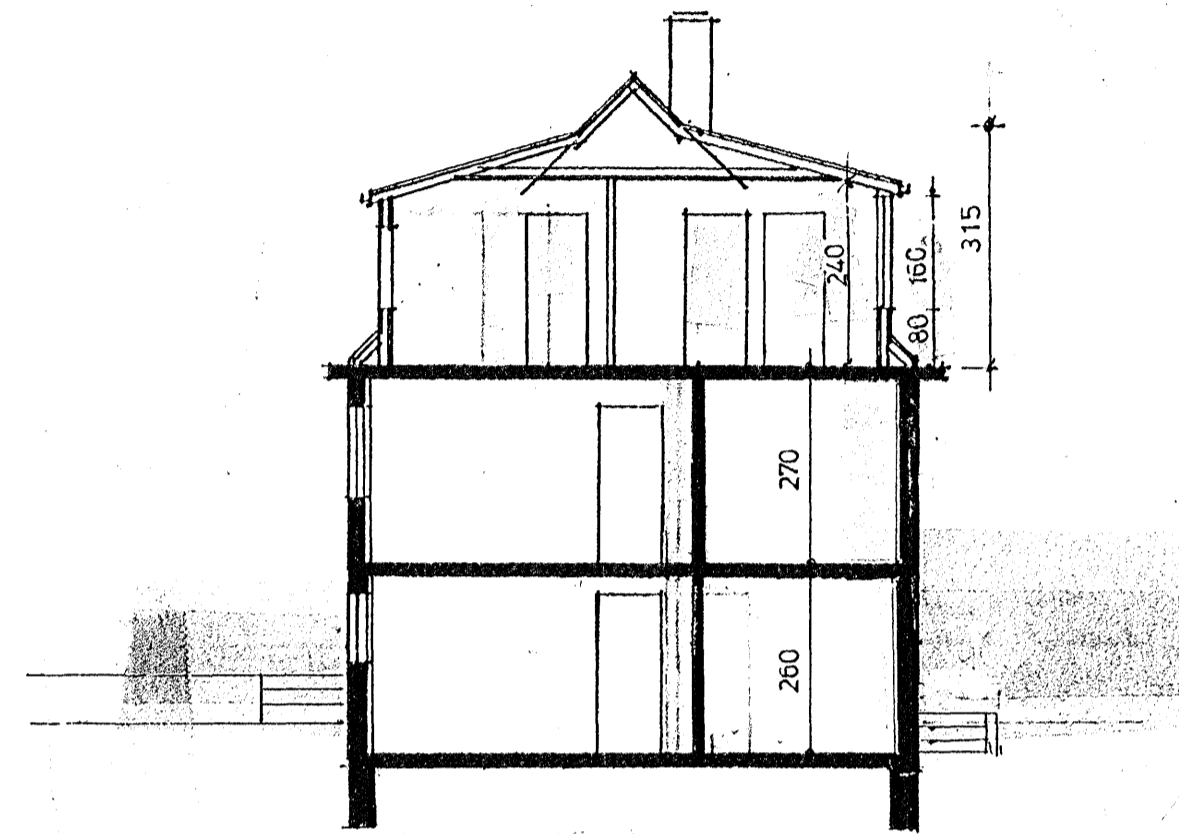

SNEIÐING

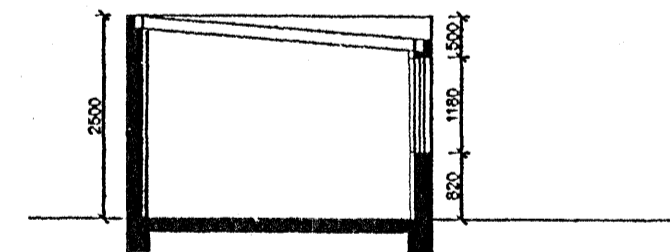

SNEIÐING BÍLSKÚR

Reyndarteikningar af húsinu númer 12 við Nönnustíg. Stuðst er við teikningar eftir Sigurð Ámundason frá árinu 1972, en húsið er eldra. Brunavarnir skulu uppfærðar samfara eðlilegu viðhaldi. Húsið er steinhús, kjallari, hæð og ris. Innan á steyptum útvegg er loftbil og asbest klæðning en ekki hefðbundin einangrun. Þak er járnklætt timburþak. Bílskúr er steypur og er sama eignarhald á honum og íbúð á 1.hæð.

Breyting 10.04.2007:  
Sami eigandi að kjallaraíbúð og 2 geymslum undir stiga og útitröppum í kjallara.  
Geymsla/bílskúr fyrir 1.hæð er í bílskúr.  
Skráning breytist í samræmi við eignabreytingar.

Breytingar: Dags:

Breyting 31.01.2007  
Einangrun sýnd í bílskúr.  
Íbúð áður merkt ósamþykkt; nú merkt samþ.

Staðgreinir 67000120  
Landnúmer. 122073

Nönnustígur12

Afstöðumynd og greinargerð

hannað Kristín S.Jónsdóttir

mk. 1:500, 1:100

nr. 1 dags. 21.11.2006

04.05 07 KSK  
undirskrift: Kristín S. Jónsdóttir

OKarkitektar ehf. s.820-5780  
Alfaheidi 14

Kristín S.Jónsdóttir arkitekt kt.080751-4199  
netfang: ohjk@hive.is/okarkitektar @isl.is