




Ásýnd - Norð-austur  
m.k.v. 1:100

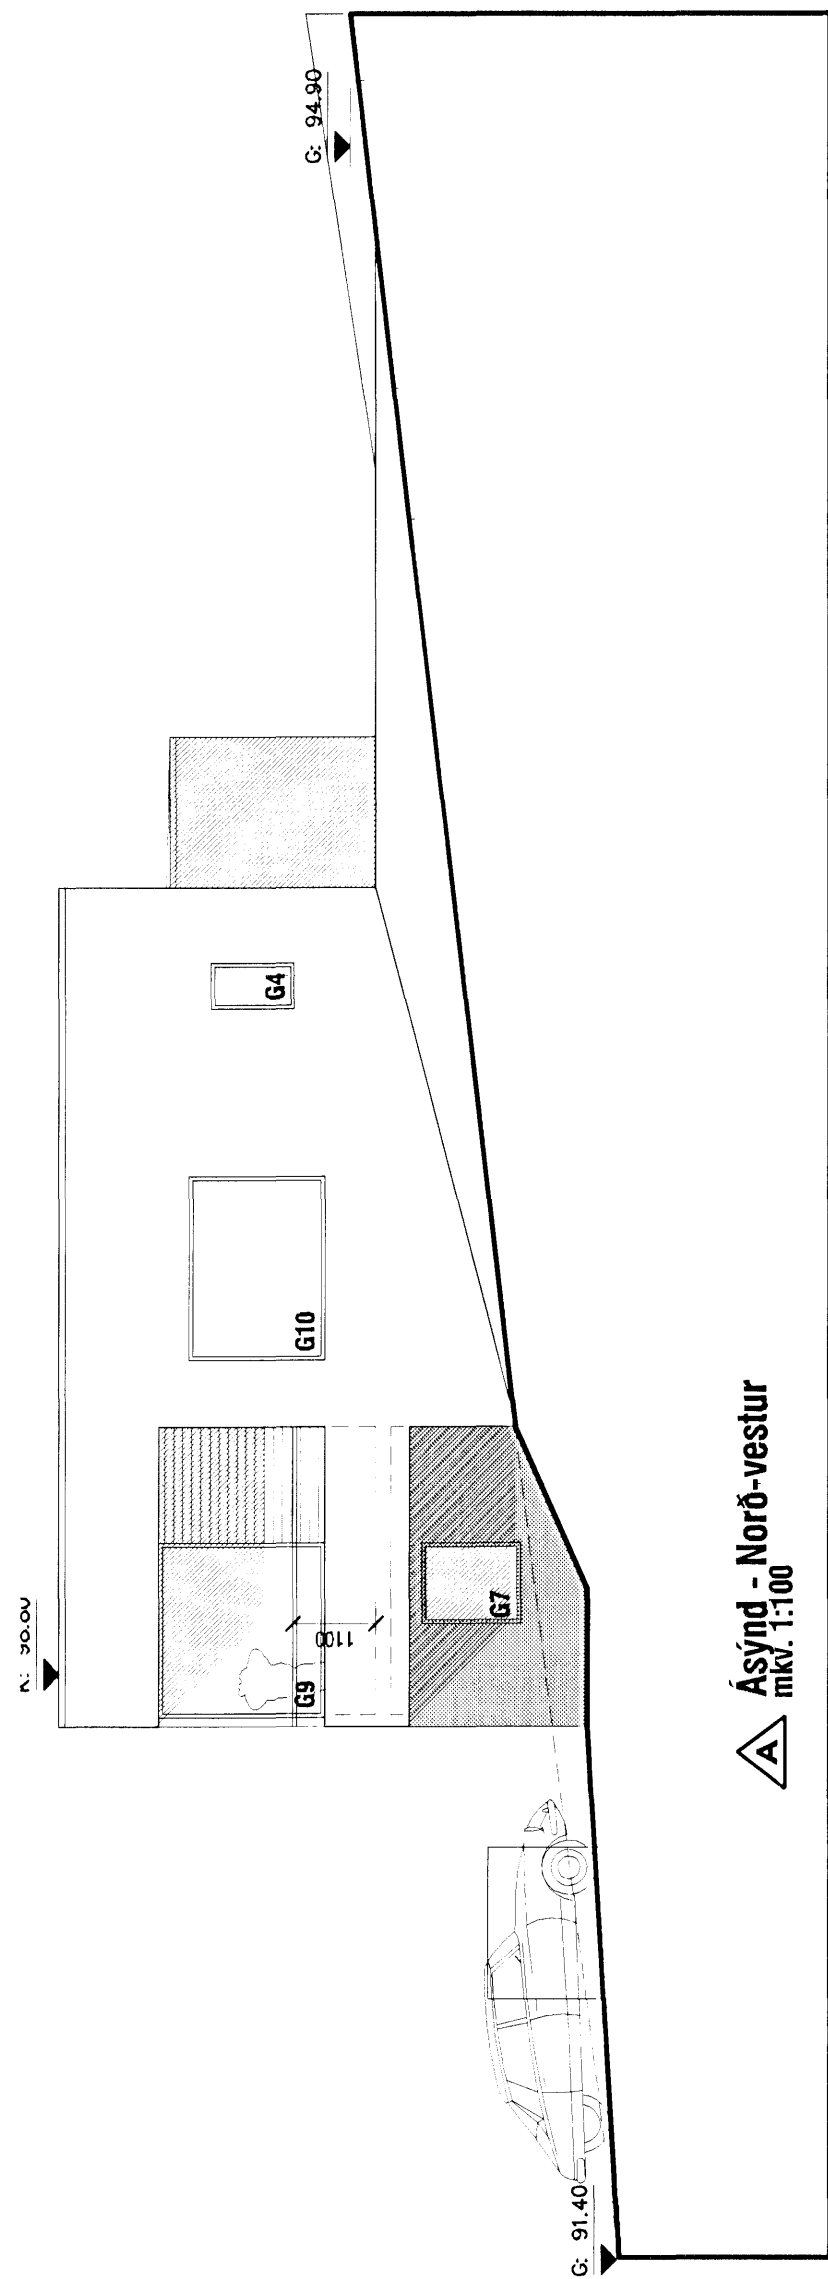

Ásýnd - Norð-vestur  
m.k.v. 1:100

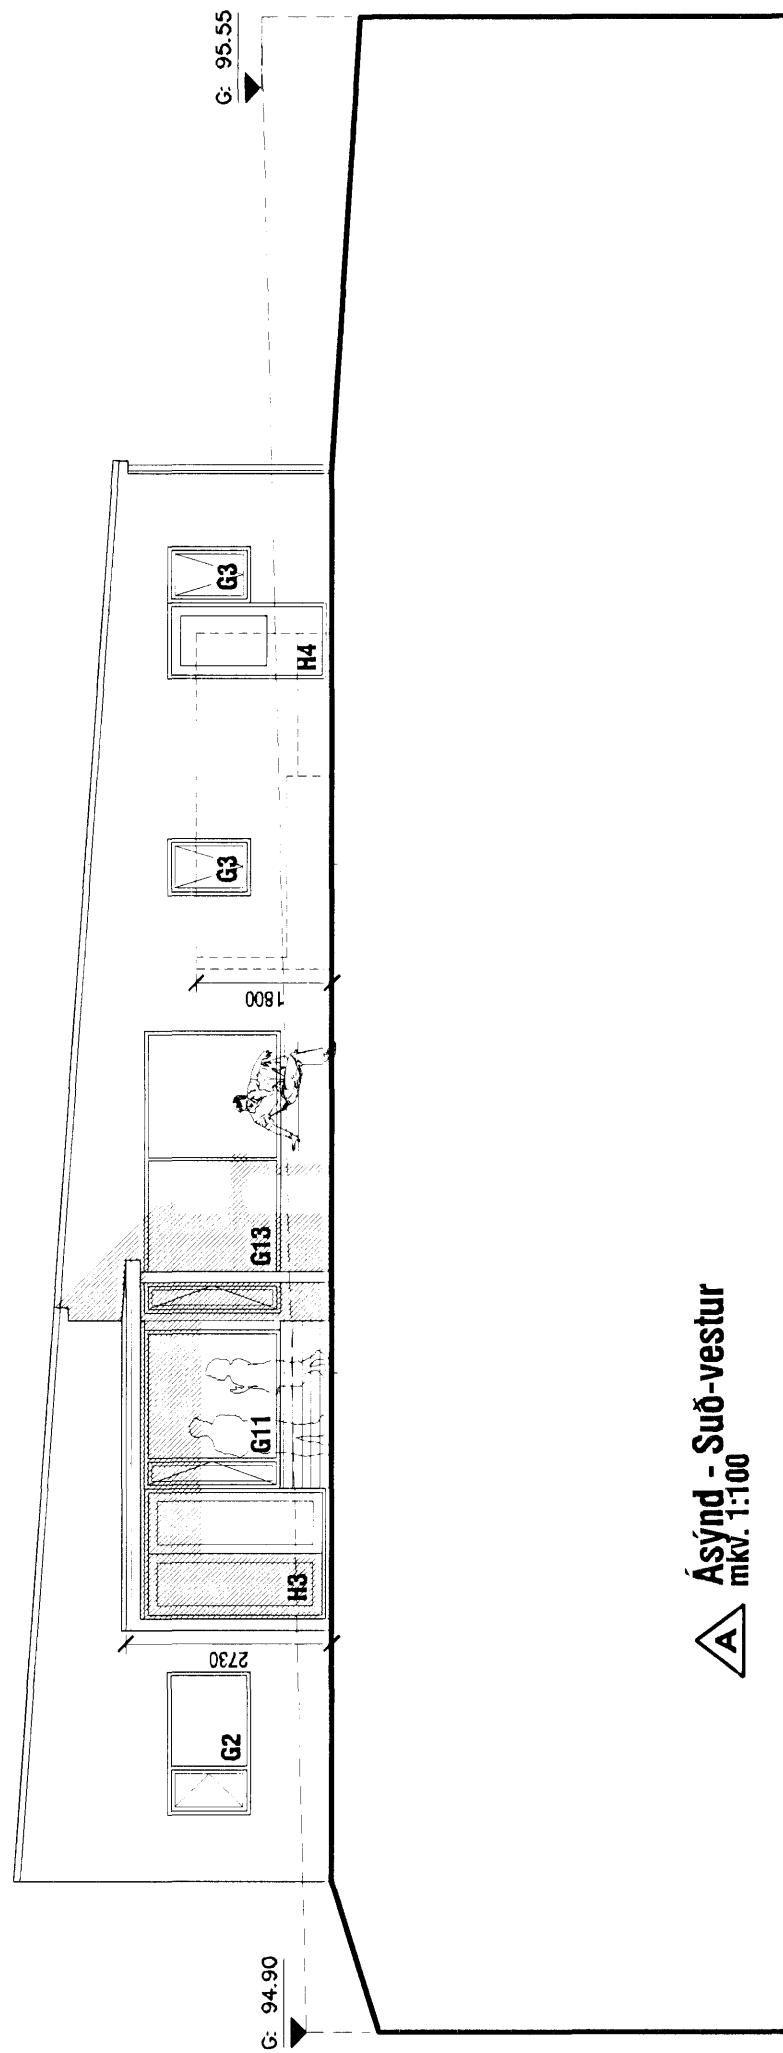

Ásýnd - Suð-vestur  
m.k.v. 1:100

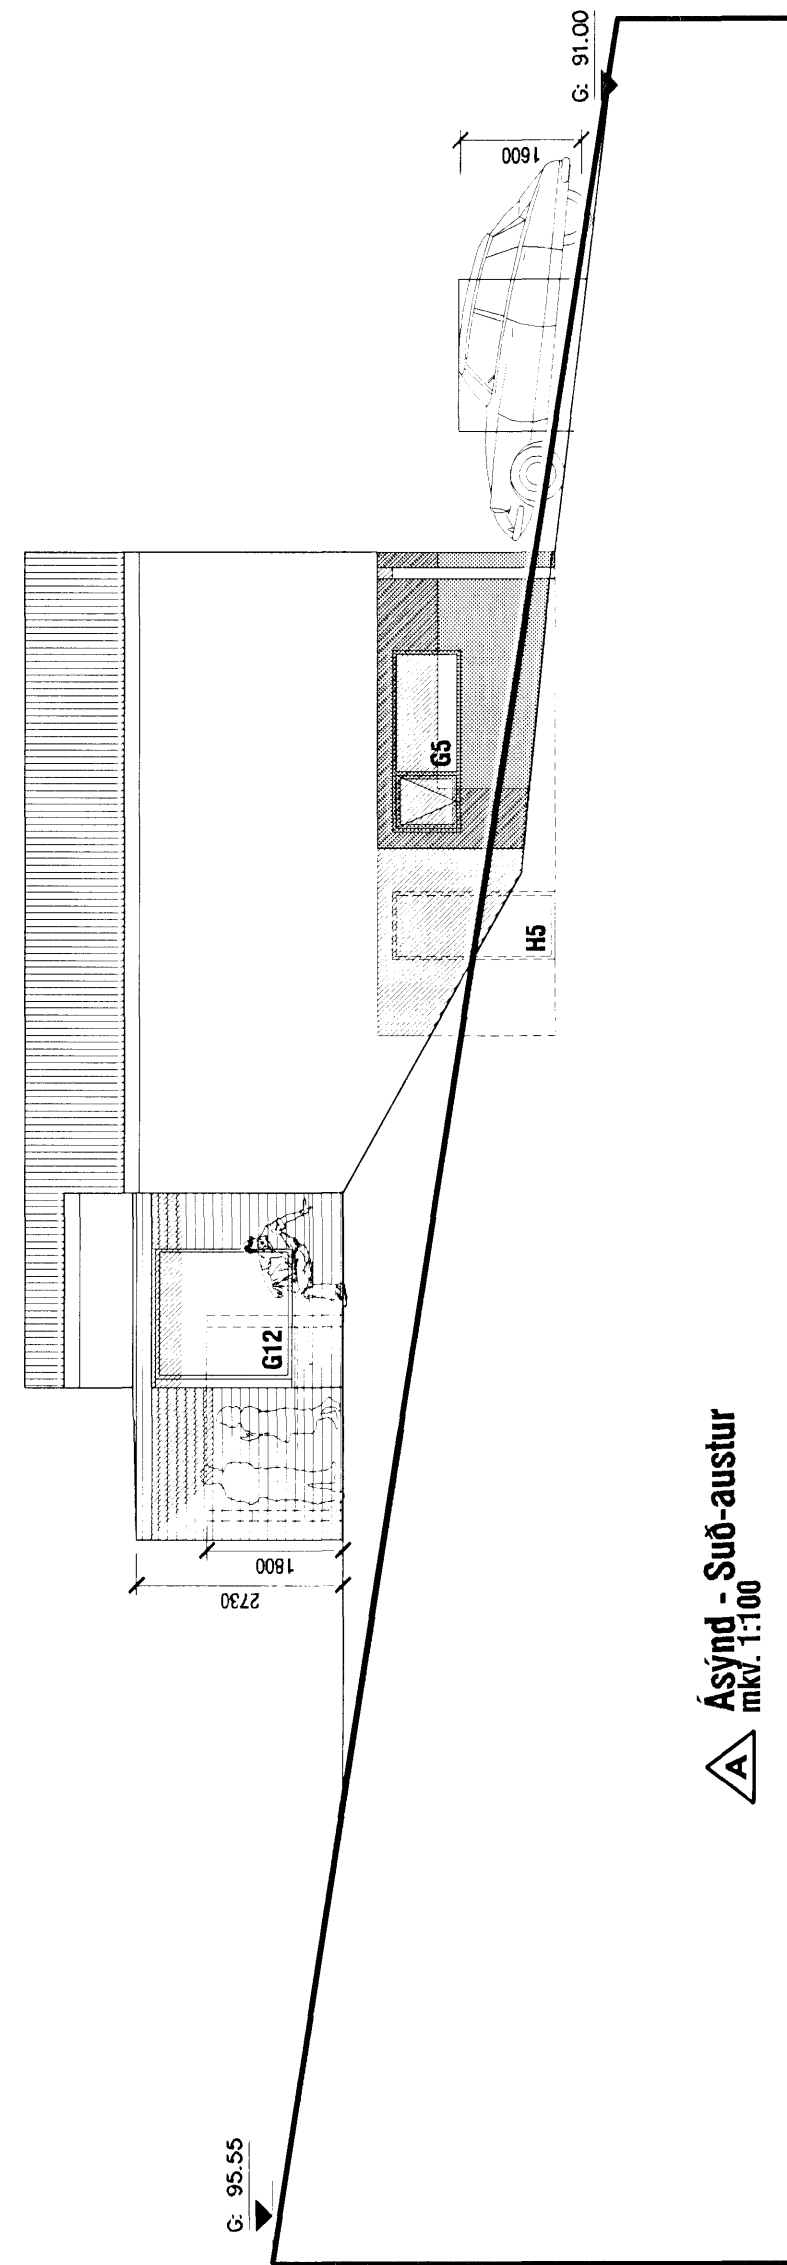

Ásýnd - Suð-austur  
m.k.v. 1:100

Samþykkt þann  
06 MAÍ 2007  
Byggingafulltrúinn í Hafnarfirði  
F.h. Kristján Þórarinnsson

Samþykkt þann  
06 JUNI 2007  
Byggingafulltrúinn í Hafnarfirði  
F.h. Kristján Þórarinnsson

A - 24.05.2007 - Hæðarkótar húss færðir upp um 30cm.  
Húsvesturgluggi á eldhúsi færður til

*K. P. Eiríksson*  
aoki!  
VERKSTÆDI ARKITEKTA ehf - Gunnarssundi 5 - 220 Hfj. - sími: 565 9779  
KÁRI EIRÍKSSON arkitekt FAI - kt: 070365-4059 - email: kari@aoki.is - www.aoki.is

verð <b>Hlíðarás 18, Hafnarfirði</b>		
<b>EINBYLISHÚS</b>		
teikning <b>Ásýndir</b>	teikning nr. <b>0629 203</b>	
<b>ADALUPPDRATTUR</b>		
hannað KE	teiknað KE	degs. 12.mar.2007
m.k.v. 1:100	lönguskra 0629-203.dwg	prentað 24.mai.2007
bláðstærð <b>A2</b>	Öll mál eru í millimetrum. Öll vafaatriði skal bera undir hönnuð. Mælið ekki af teikningum, öll mál athugist á staðnum. Öll afnot og afritun teikningar, að hluta eða í heild, er háð skriflegu leyfi höfundar.	