




NORÐUR

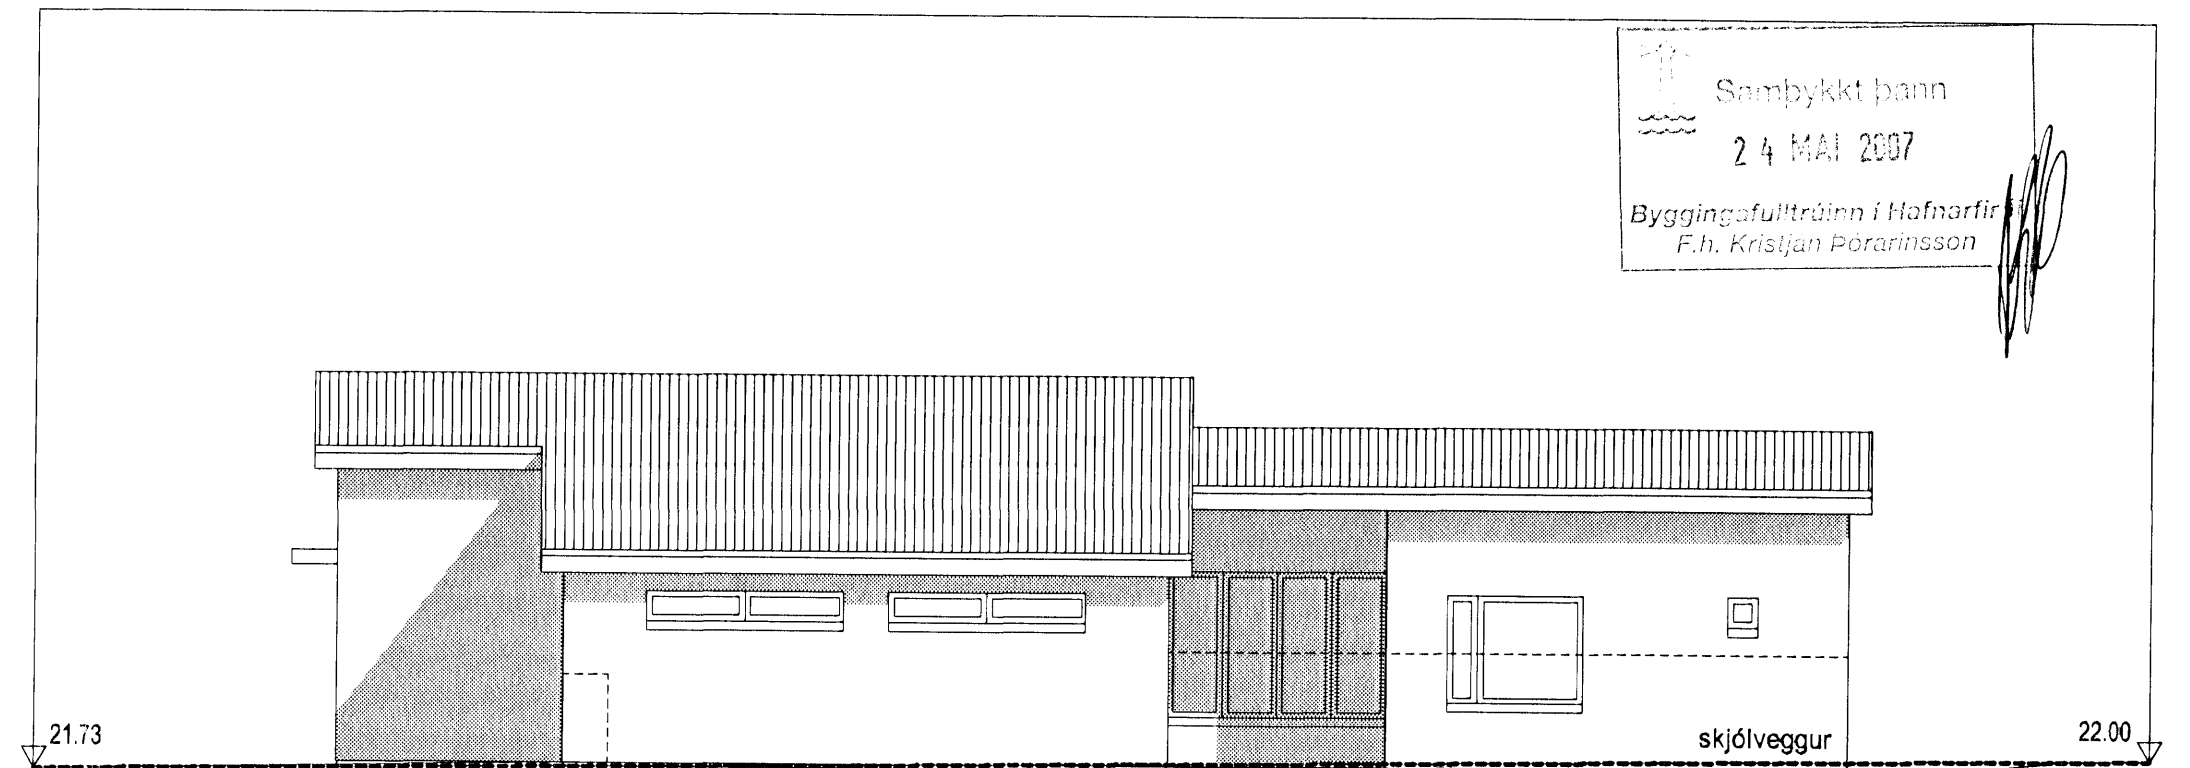

VESTUR

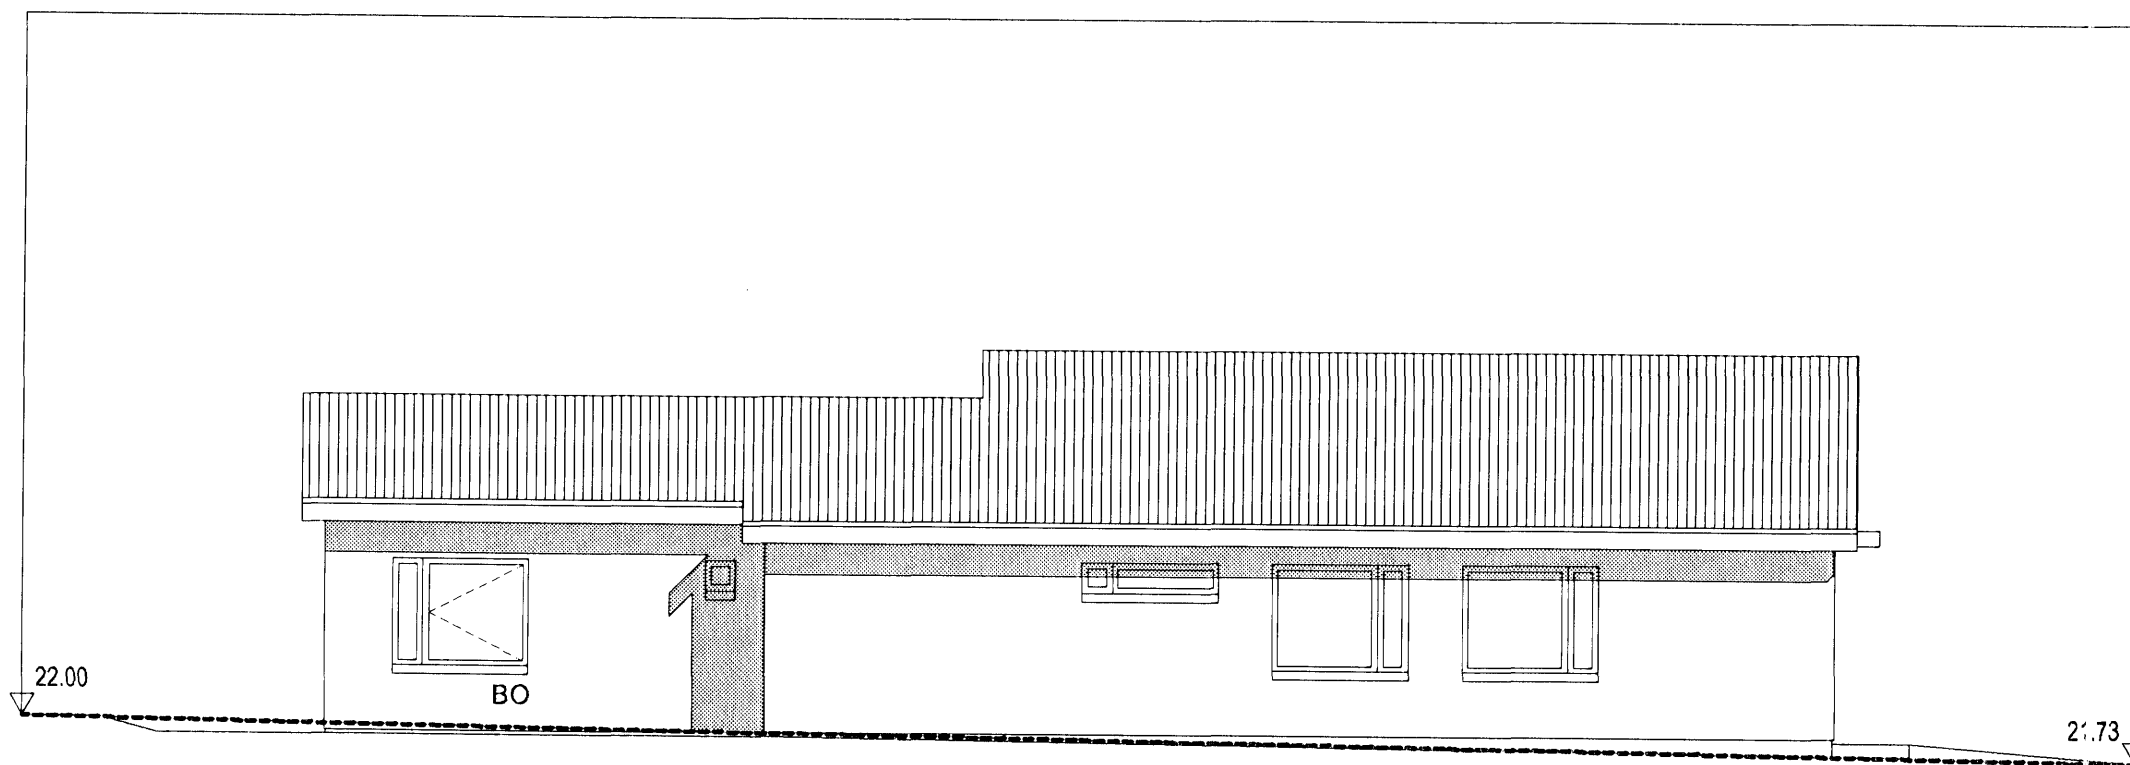

AUSTUR

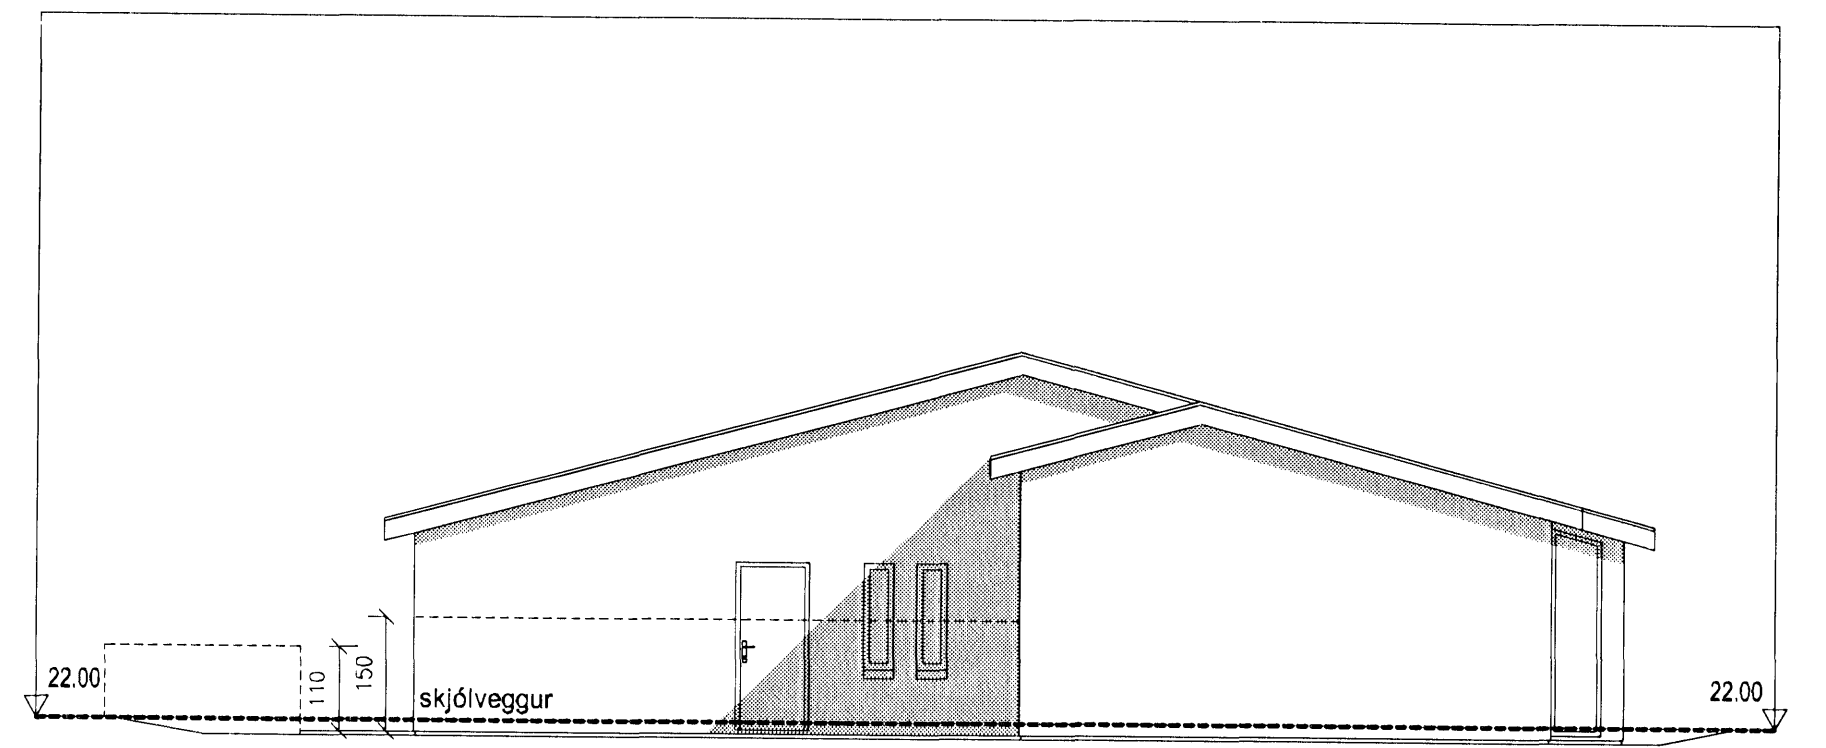

SUÐUR

04.05.2007 Breyting á úthurð

FLÉTTUVELLIR 13 - HAFNARFIRÐI

ADALTEIKNING: Útlit

MÆLIKVARÐI: 1:100

DAGS: 20.12.2005 04.05.2007

Bjarni Reykjalin, arkitekt og byggingartæknifræðingur Furulundi 19, Akureyri sími 861 4456

Bjarni Reykjalin
070/49-3469