



2. HÆÐ

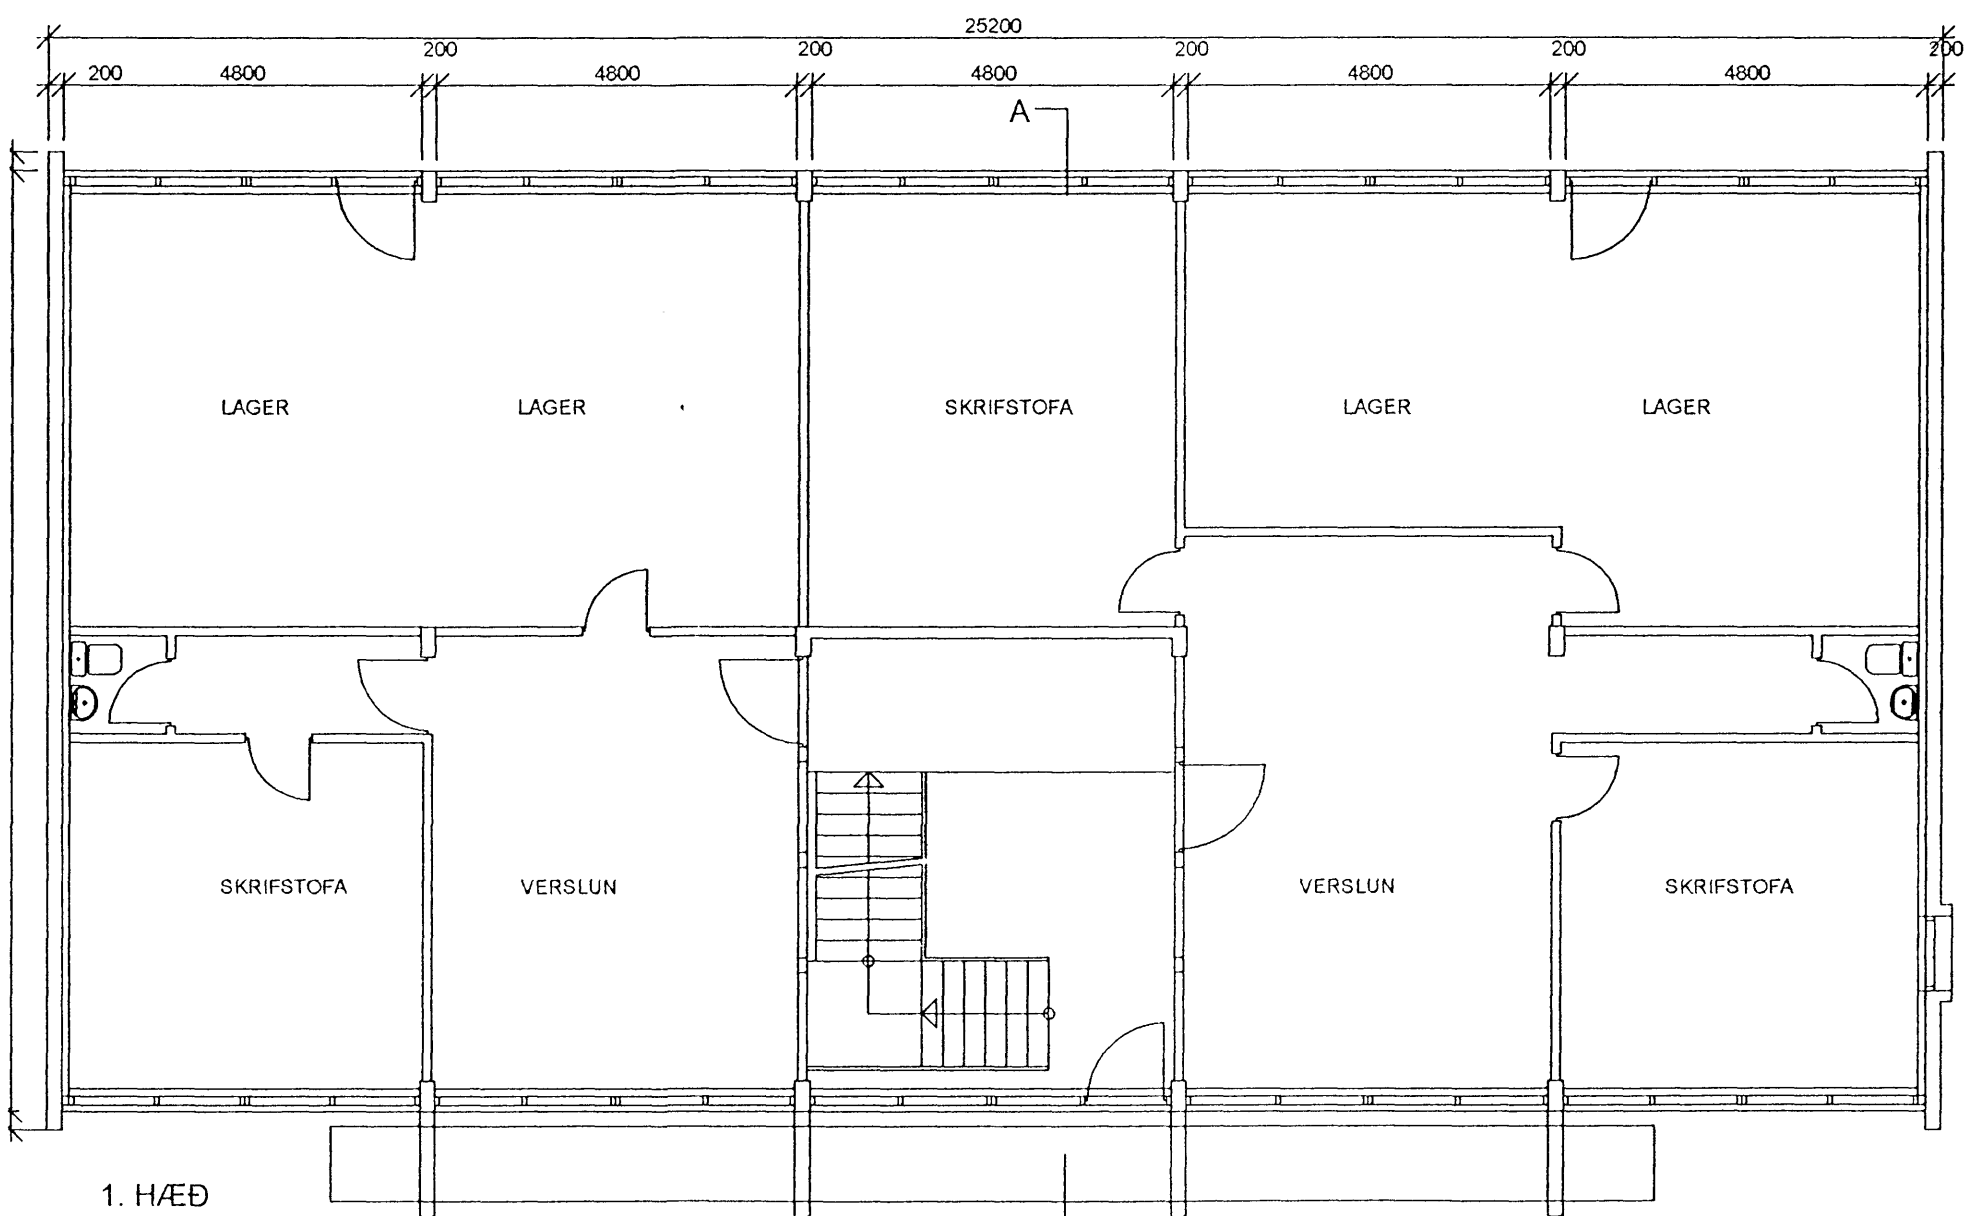


1. HÆÐ

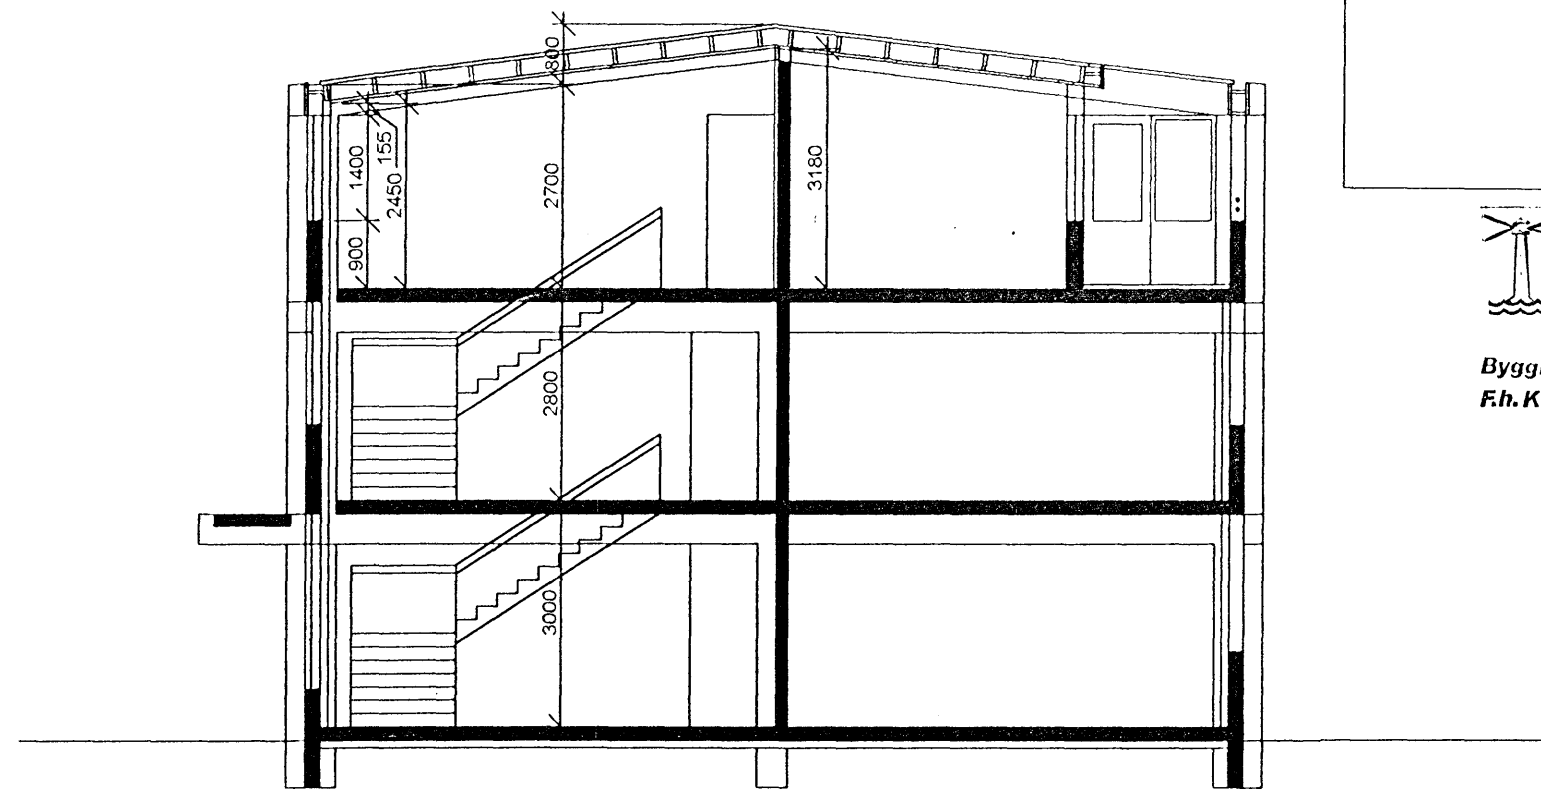

Synjað bann  
01-DES 2004

Óskað eftir  
fullnáðarteikningum  
**Úr Gildi**  
13. júní 2007  
Byggingarfulltrúinn Hafnarfirði  
Eh. Kristján Þórarinnsson

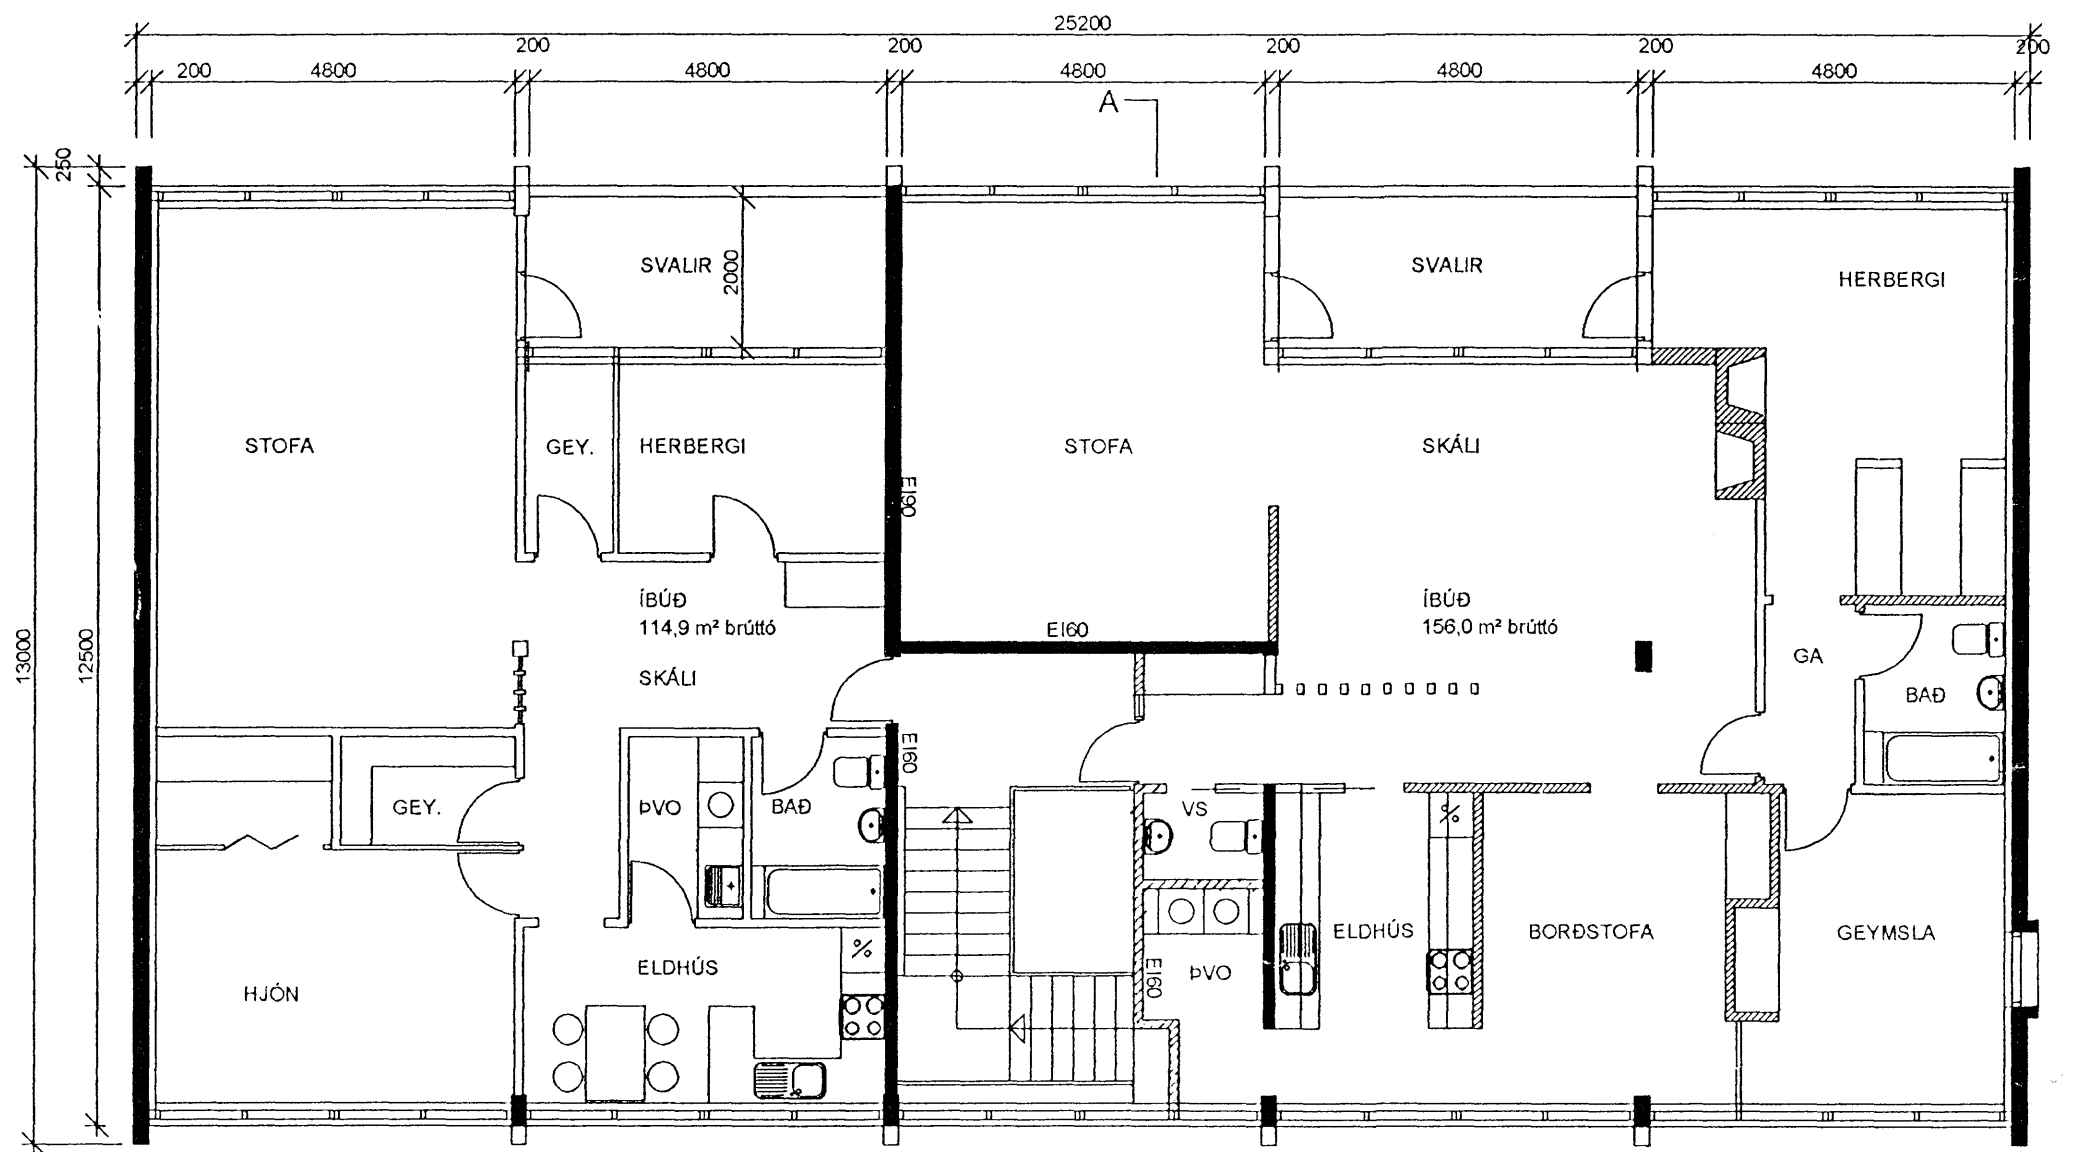

3. HÆÐ

BR. 01.03.2005: ÍBÚÐ Á 3. HÆÐ Í NORÐURENDA VERSLUNAR- OG SKRIFSTOFUHÚSS  
BR. 01.10.2002: GERVIHNAÐADISKUR

ÚTLIT OG STAÐSETNING GERVIHNAÐADISKS ER FÆRT INN Á LJÓSRIT AF UPPRUNALEGRI TEIKNINGU SIGURÐAR ODDSSONAR DAGS 25.8.73, SAMÞYKKT AF BYGGINGARFULLTRÚANUM Í HAFNARFIRÐI 17.10.73.

*Sigrún A. Stefánsdóttir*  
DALSHRAUN 5, HAFNARF. BL 01

FYRIRSPURNARTEIKNING



ÞRIÐJA HÆÐIN, ARKITEKTAR – SIGURÞÓR AÐALSTEINSSON FAI  
SKRIFSTOFUHÚS, GRUNNM.,SNIÐ

STRANDGÖTU 28 220 HAFNARFIRÐI  
SÍMI: 555 46 10 FAX: 565 48 31

KT:250144-3939  
NETFANG: si@stania.is

HANNAD: SA TEIKNAD: SA DAGS: 01.03.2005 MKV: 1:100, 1:500 VERKNR: