


Samþykkt þann

27 JUN 2007

Byggingarritunin í Hafnarfirði
F.h. Jón Sigurðsson

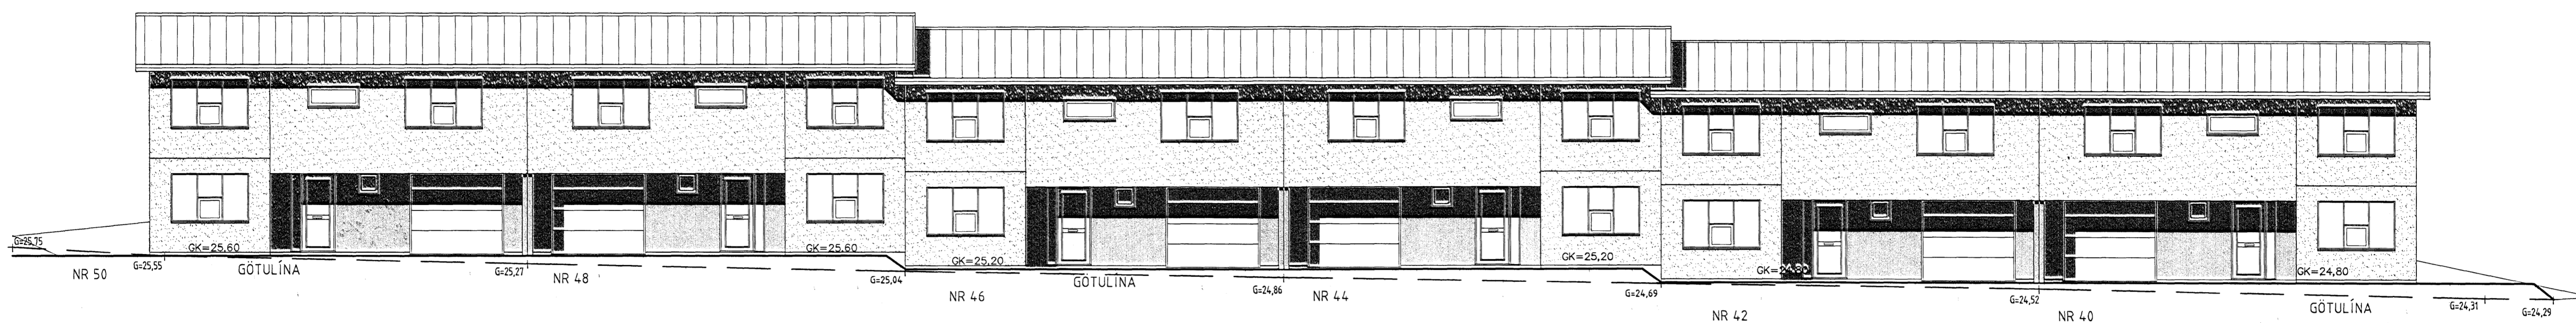

Breytt 01.06.2007
Stofugluggarnir á 1 hæð breytast.
Gluggar og hurdir lækka um 100mm
Síður settar undir svalir.

es		TEIKNISTOFAN SUDURLANDSBRAUT 48	
		S: 588-7344 FAX: 588-7343	
		NETFANG: kastor@simnet.is	
KLUKKUVELLIR 40-50 HAFNARFIRÐI			
ÚTLIT		MVA 1:100	
MVA			
MVA			
HAUÐAÐ	KJARTAN	TEIÐAÐ	KJARTAN
VERNINFER	0105-07	SIGGARNIN	KLVELLIR 40-50.dwg
06.03.2007			A-03