


HNAPPAVELLIR

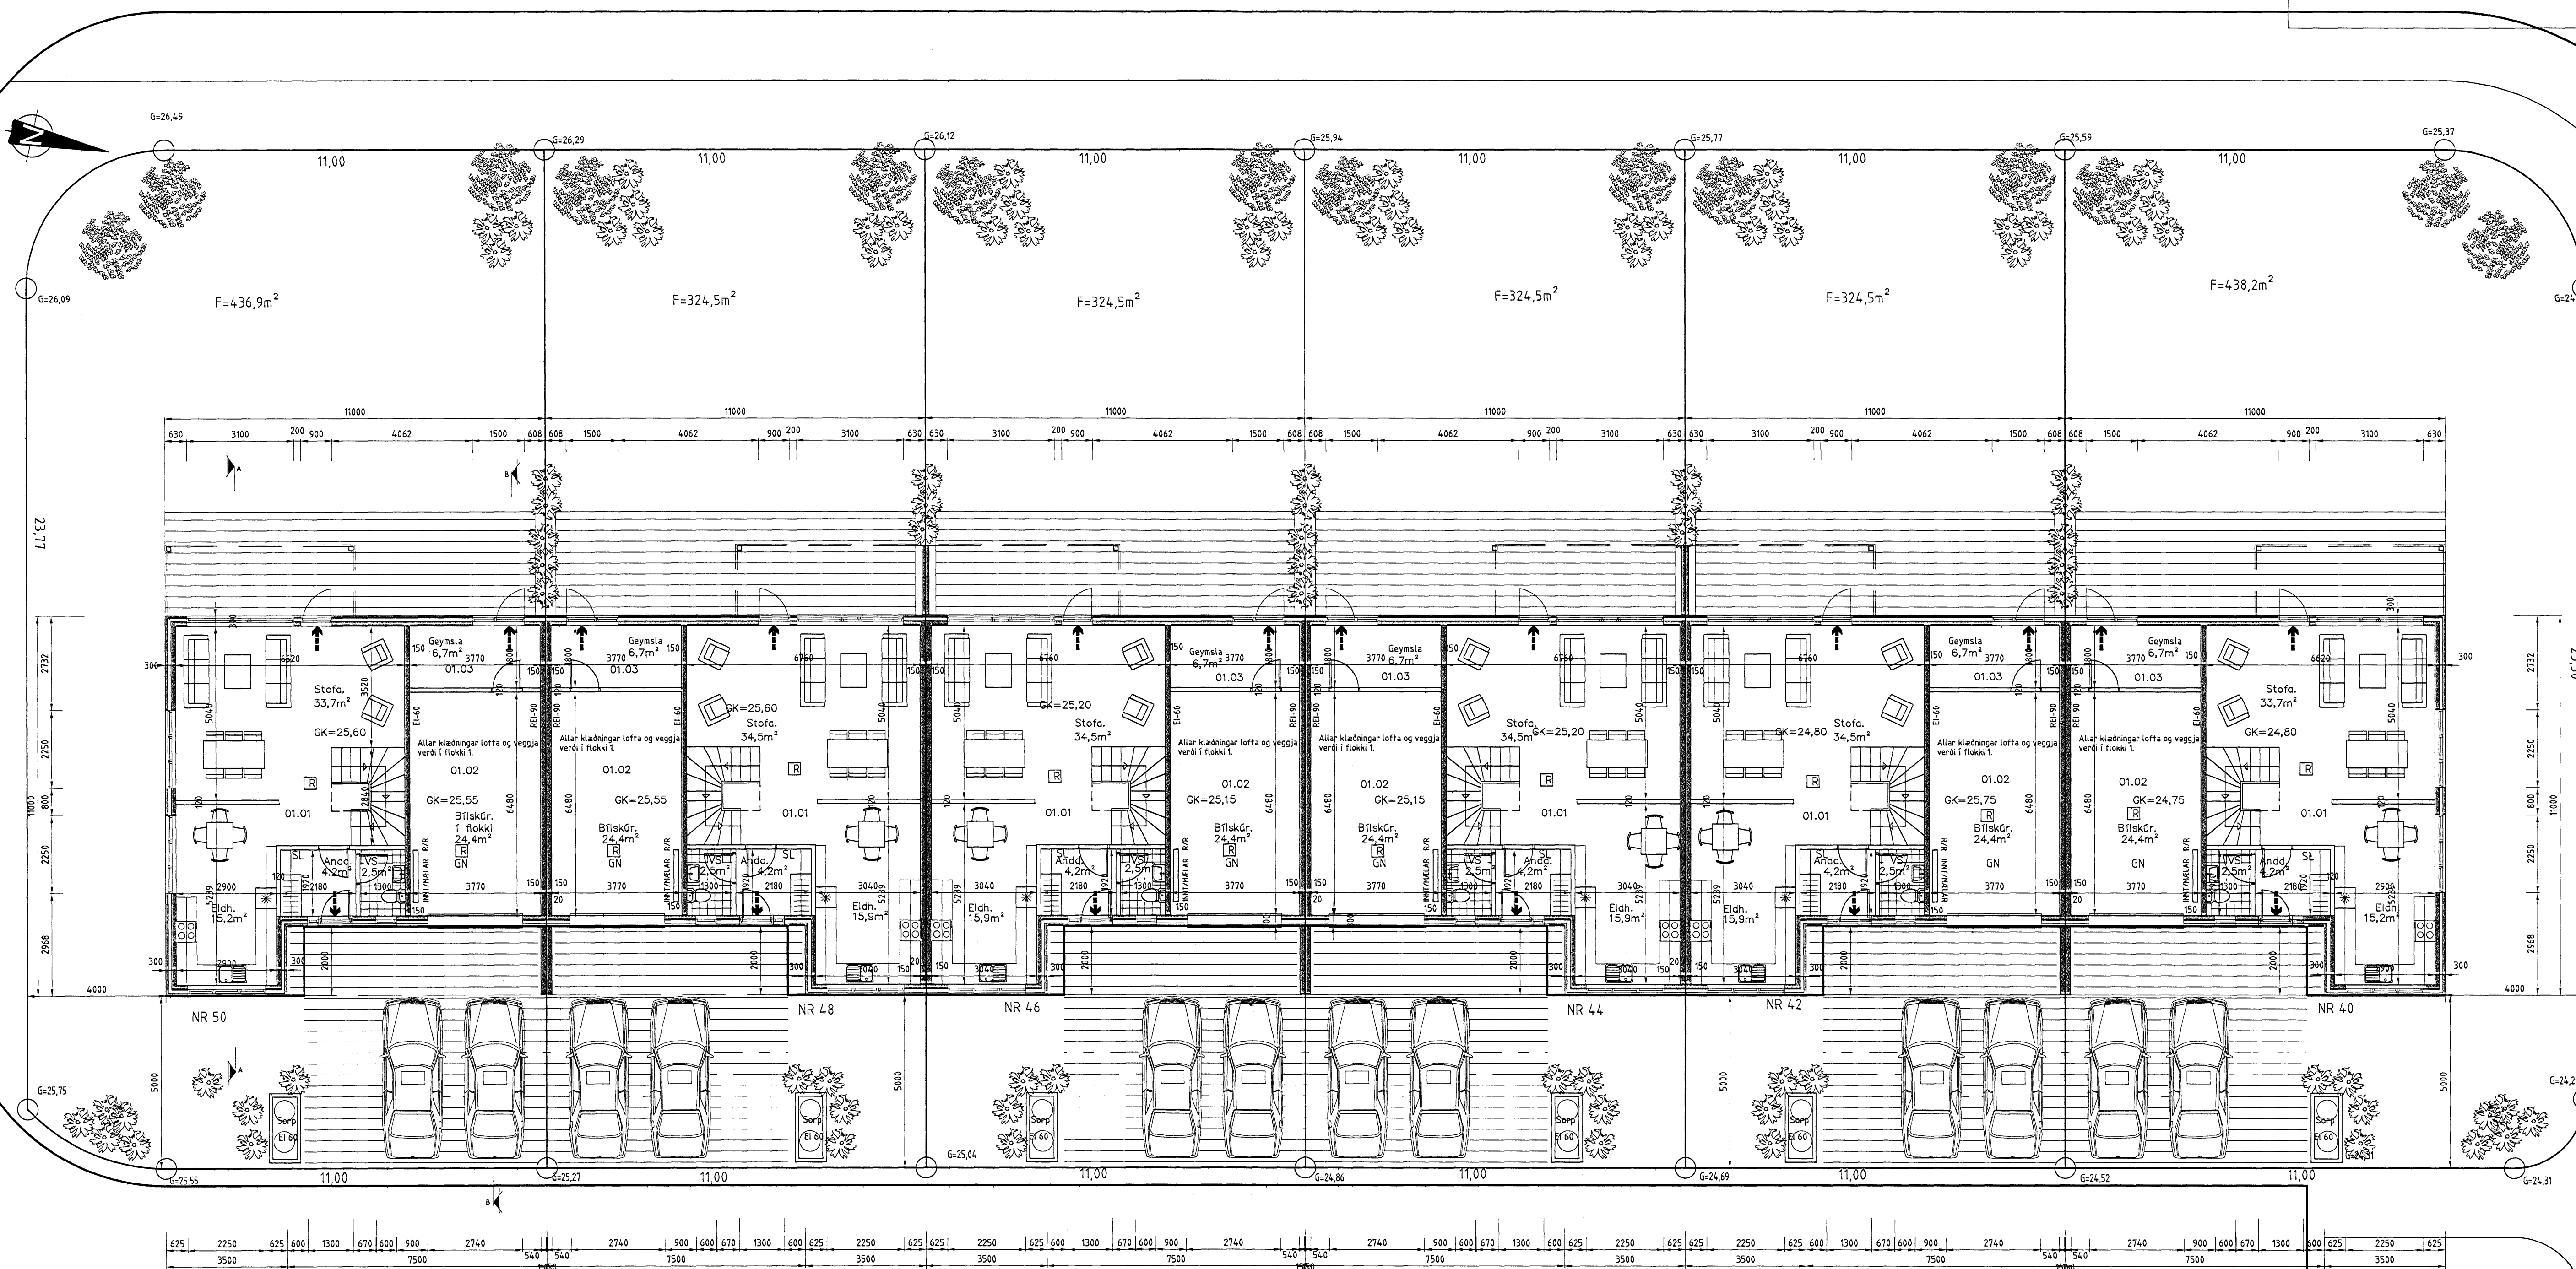

1.HÆÐ

KLUKKUVELLIR

Breytt 01.06.2007  
Stofugluggarnir á 1 hæð breystast.  
Gluggar og handri lækka um 100mm  
Súlur settar undir svalir.

TÁKN Á TEIKNINGUM:

- RE Reykskynjari
- SL Slökkvitæki
- BO Björgunarpop
- LR Loftfæsing
- GK Gálfíngur
- GN Niðurfali m/ gegnumstreymi
- GSN Rafmagnstafía
- R.R Matshluta og notefininganúmer
- 1.0101 Rýmingarátt björgunarpopa
- 18.70 Rýmingarleið
- ▽ Kötur á snidum

**es** TEIKNISTOFAN SUDURLANDSBRAUT 48  
S: 588-7344 FAX: 588-7343  
NETFANG: kastor@simnet.is

KLUKKUVELLIR 40-50 HAFNARFIRÐI

GRUNNMYND 1 HÆÐAR

SKAÐAÐ	Kjarfan	TEIKNAD	Bjarni
VEIÐNEMER	0105-07	SKAÐAÐARFIRM	KLUKKUVELLIR.dwg
DRÖGNUMER		TEIKNING	
06.03.2007			A-02

121066-3805