
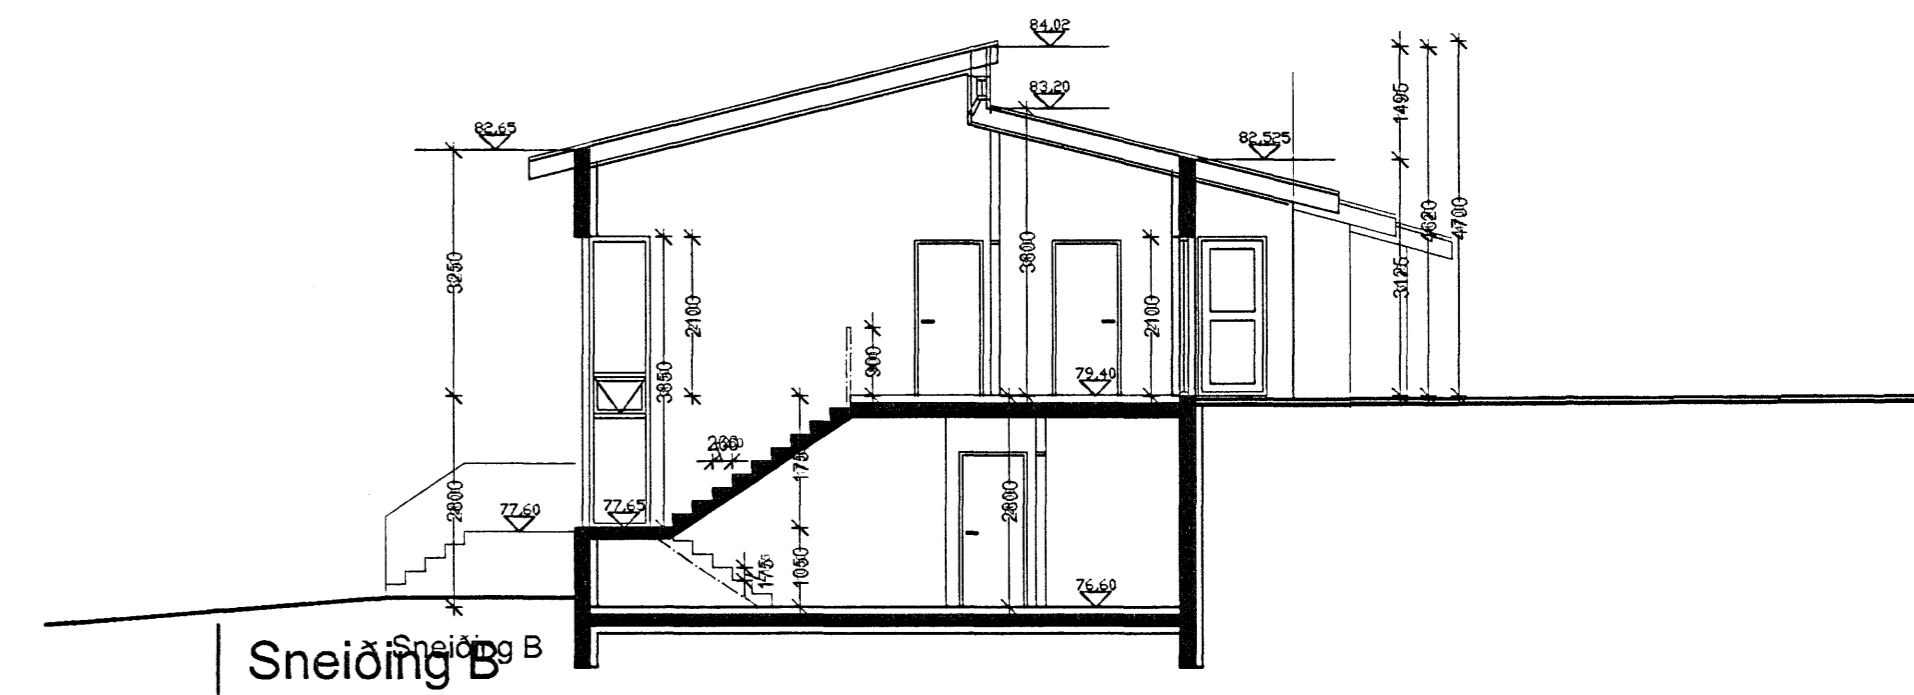
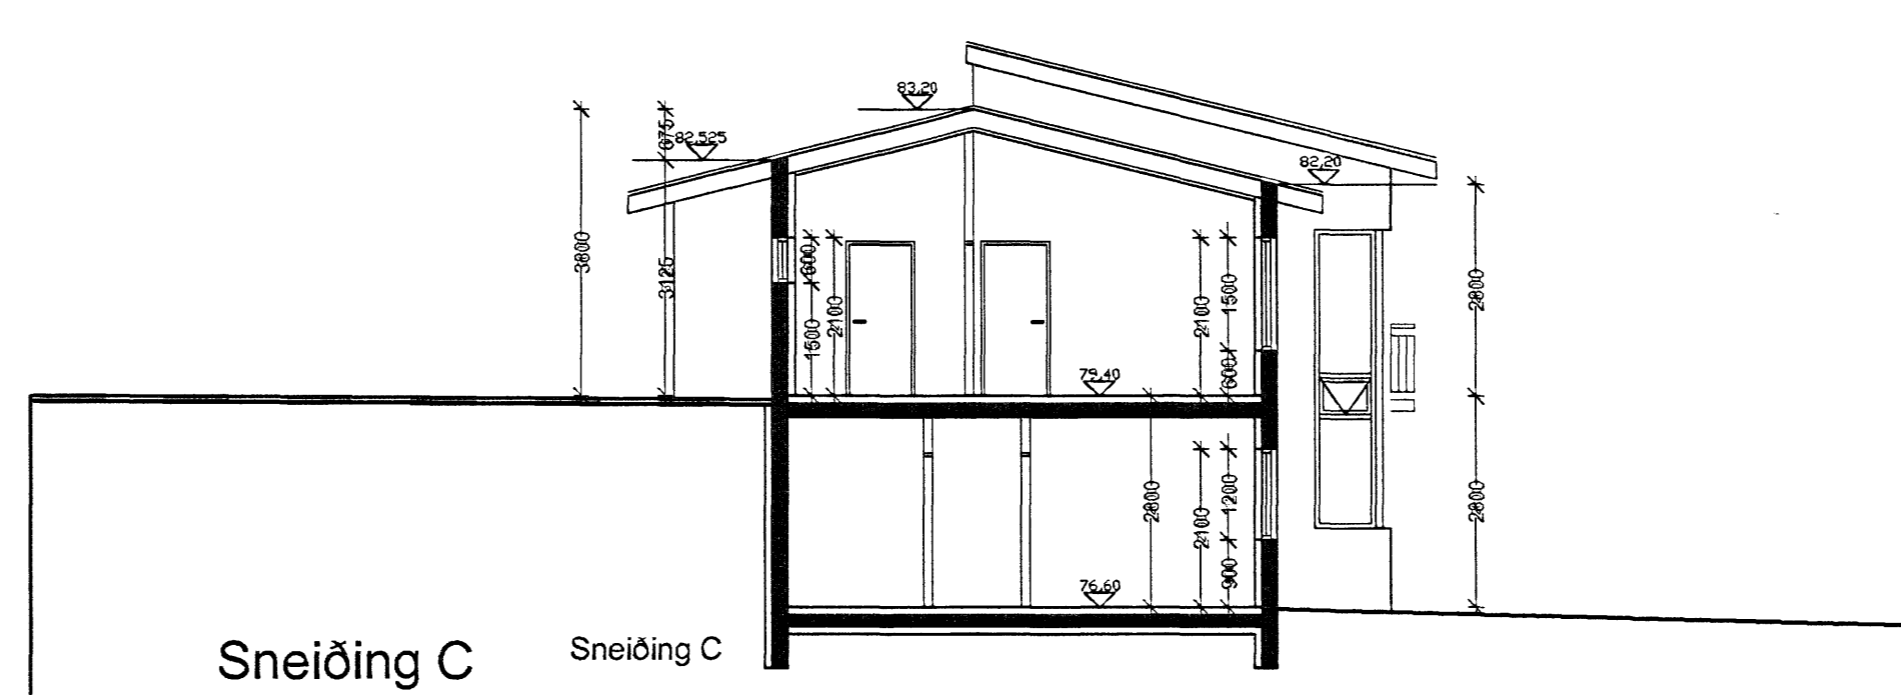
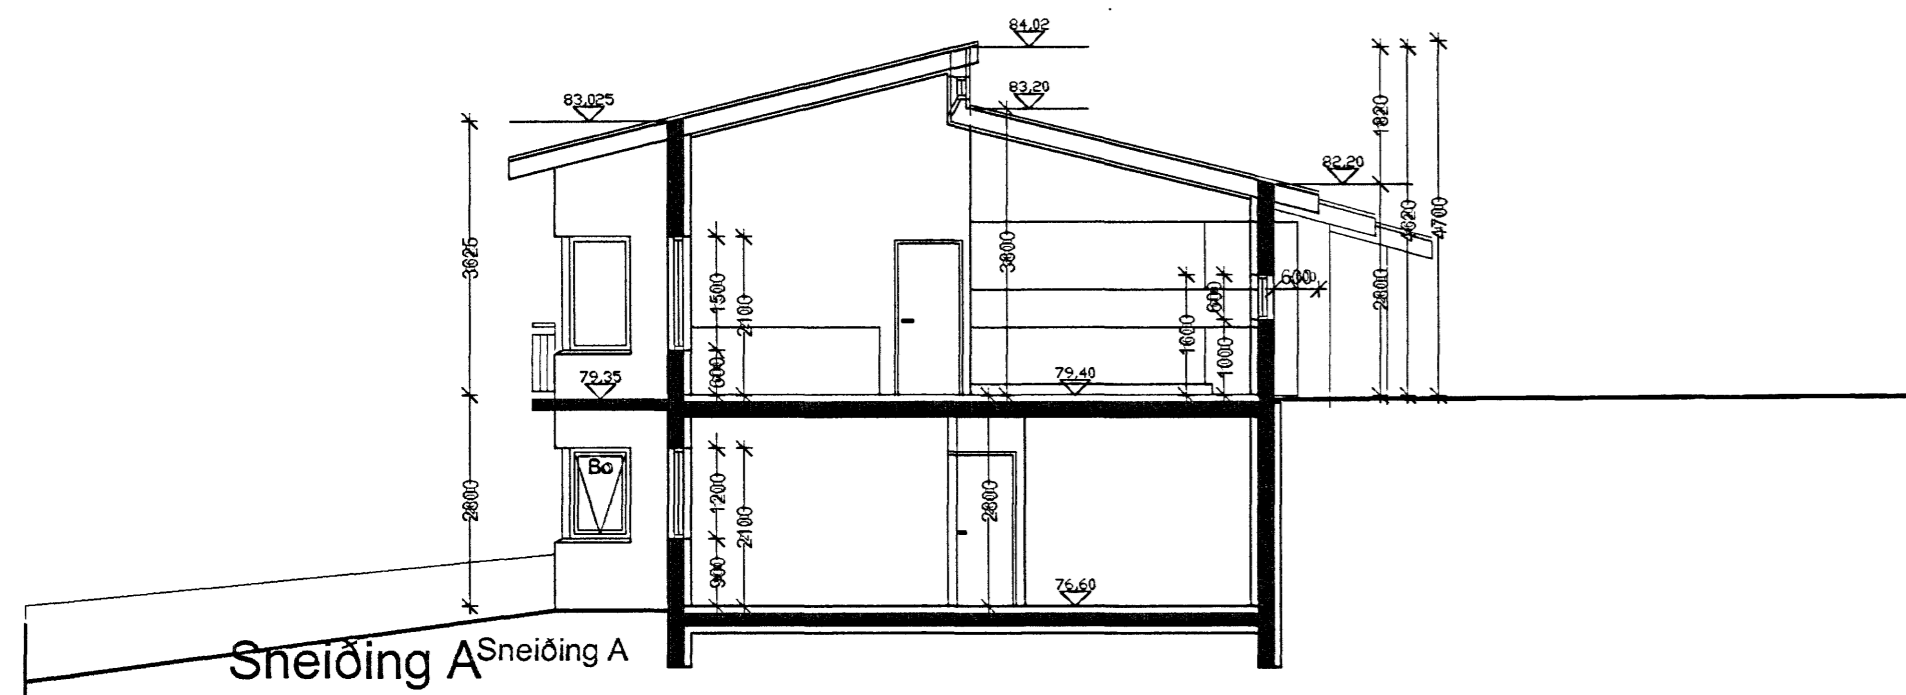
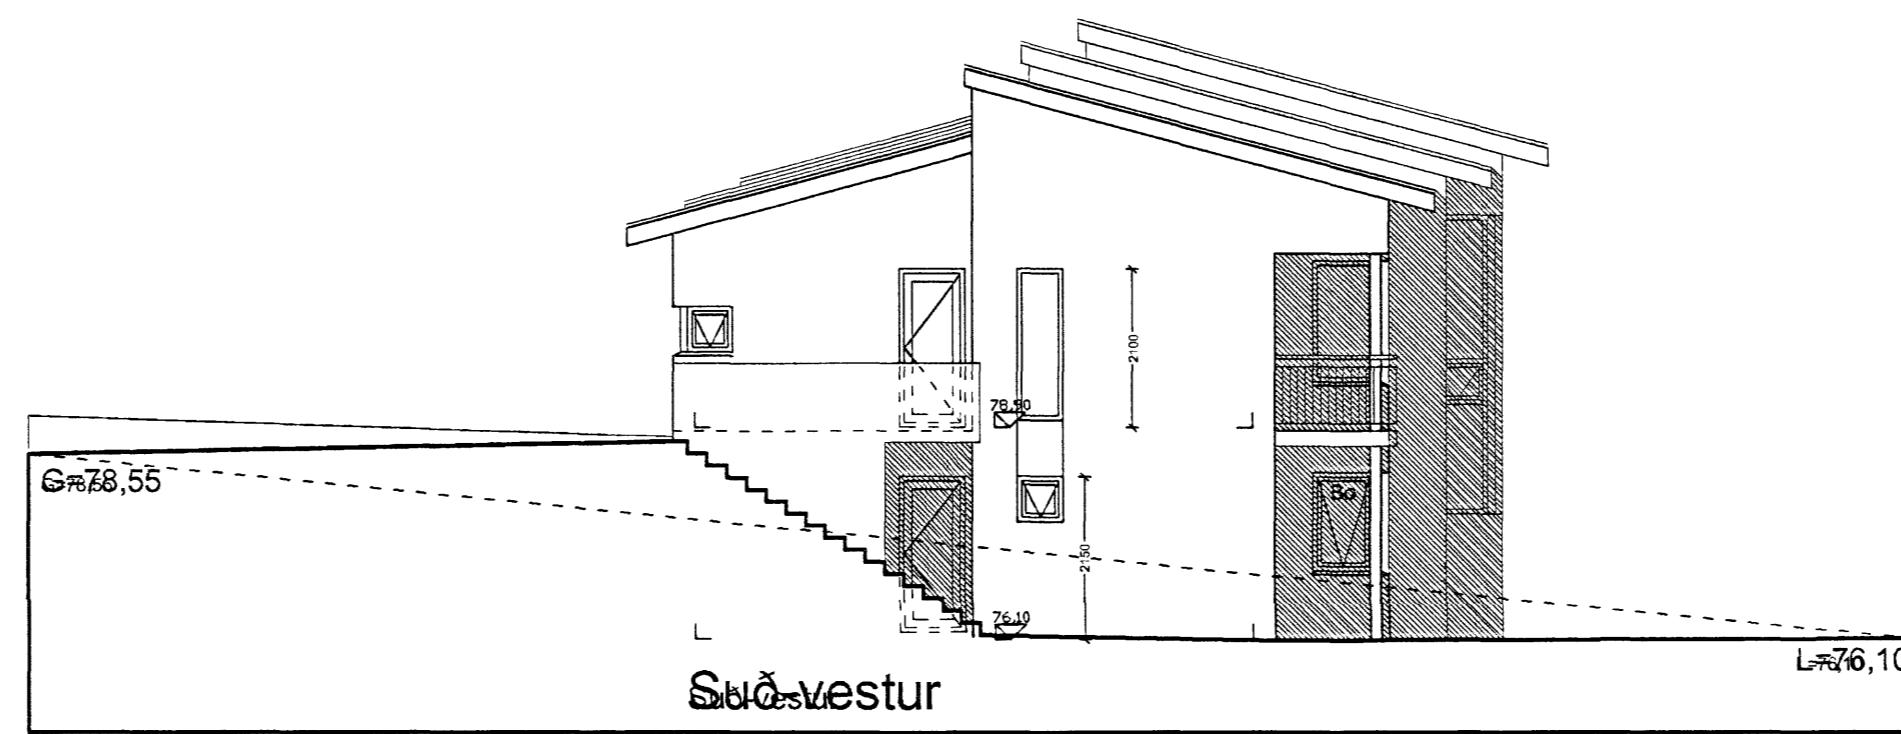


Samþykkt bann  
 04 JULI 2007  
 Syngingafulltrúinn í Hafnarfirði  
 F.n. Kristján Þórásson

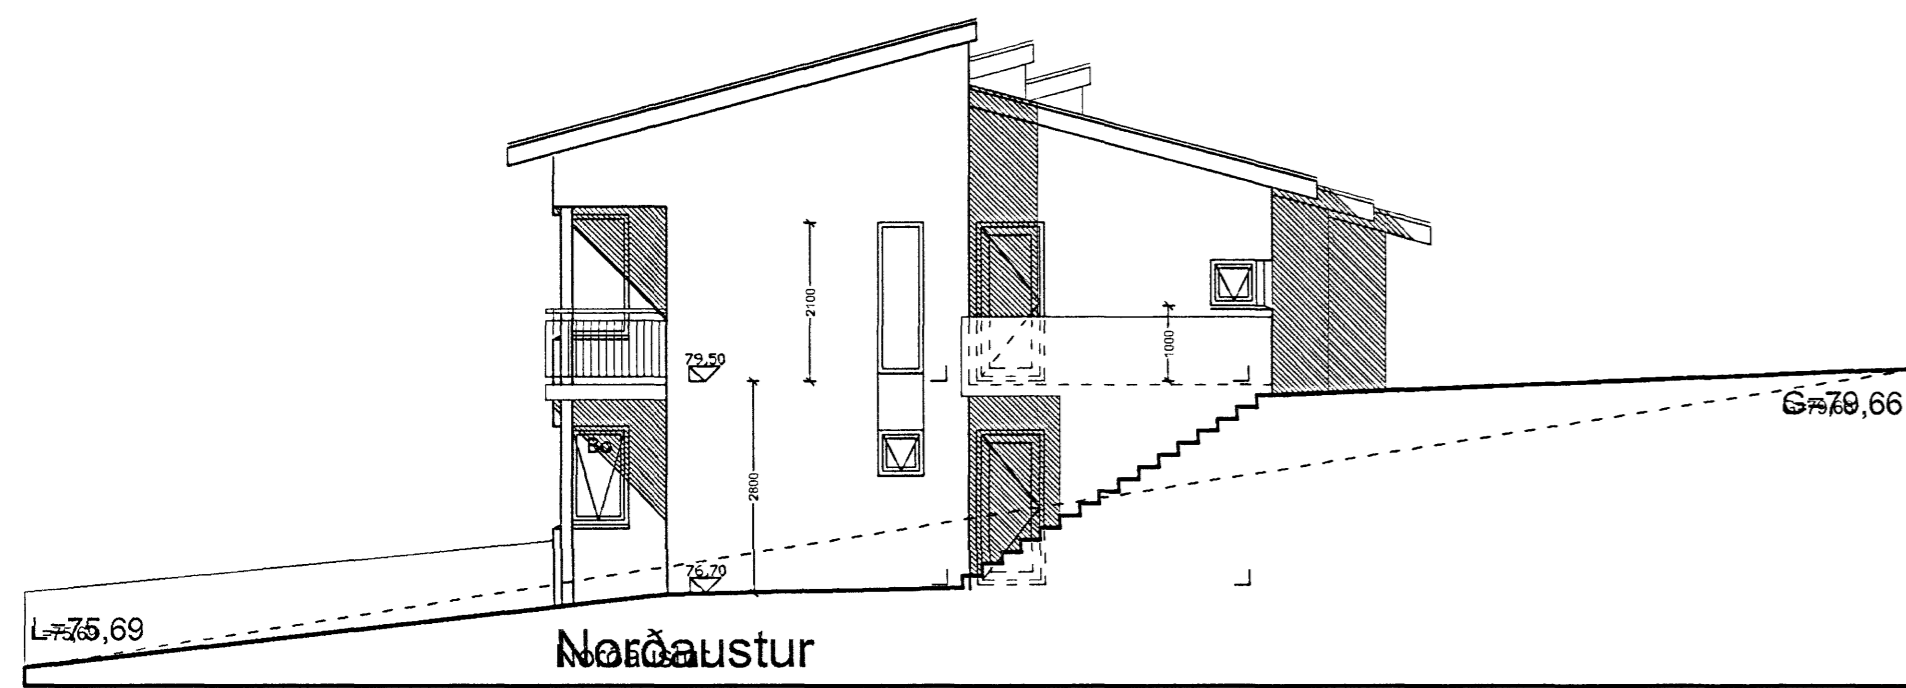

Skráningartafa:		Furuas 2		Skrasetjari:		Fróník Frónksson											
Landnúmer:		207205		Kennitala:		211256-4519											
Matshlutanúmer:		01		Utgáfa:		4.01b											
Uppskipting og lýsing		Stærðir		Dags:		22.06.2007											
D0	D1	D2	D3	D4	D5	D5M	D6	D7	D8	D9	D10a	D10b	D11	D12	D16	Reikitala	D17
Lokun	Rým hæð-röð	Noðun texti	Hofuð-flokkun	Eignar-hald	Botnflotur m²	Milliflotur m²	Stigir m²	Op m²	Brúttoflotur m²	Brúttoflotur sh < 1,8	Salarhæð min	Salarhæð max	Brúttó rúmmál m³	Nettófotur m²	Birt flatarmál m²	Reikitala skiptarúmmáls	Skiptarúmmál m³
		<b>Matshluti</b>			256,1	0,0	5,3	6,7	249,4	0,0			854,4	209,0	249,4		663,988
		<b>Botn</b>											26,9				
	00	<b>Kjallari</b>			121,7	0,0	5,3	0,0	121,7	0,0			340,8	100,5	121,7		
A	0001	<b>Ibúó</b>	N	0101	121,7		5,3		121,7		2,80	2,80	340,8	100,5	121,7	2,80	281,400
	01	<b>1. hæð</b>			134,4	0,0	0,0	6,7	127,7	0,0			486,7	108,5	127,7		
A	0101	<b>Ibúó</b>	N	0101	99,9			6,7	93,2		2,80	4,80	371,9	78,9	93,2	3,72	293,508
A	0102	<b>Bilageymsla</b>	B	0102	34,5				34,5		2,80	2,80	114,8	29,6	34,5	2,80	82,880
B	0103	<b>Svalir</b>	S	0101	6,2				6,2							1,00	6,200
<b>Athugasemdir</b>																	
<b>Sameignir sumra</b>																	
<b>Eignarhald</b>																	
	Eignar-hald	Noðun texti	Birt flatarmál m²	Skiptarúmmál	Séreign m²	Séreign og sameign m²											
	0101	<b>Ibúó</b>	214,9	581,108	581,108												
	0102	<b>Bilageymsla</b>	34,5	82,880	82,880												
	<b>Alls</b>		249,4	663,988	663,988												

breytt/dags/ teiknað / lýsing  
 A/22.06.07/FF/Lækkun á hæðarkötum og skráningartöflu

Skráningartafa:		Furuas 6		Skrasetjari:		Fróník Frónksson											
Landnúmer:		207209		Kennitala:		211256-4519											
Matshlutanúmer:		01		Utgáfa:		4.01b											
Uppskipting og lýsing		Stærðir		Dags:		22.06.2007											
D0	D1	D2	D3	D4	D5	D5M	D6	D7	D8	D9	D10a	D10b	D11	D12	D16	Reikitala	D17
Lokun	Rým hæð-röð	Noðun texti	Hofuð-flokkun	Eignar-hald	Botnflotur m²	Milliflotur m²	Stigir m²	Op m²	Brúttoflotur m²	Brúttoflotur sh < 1,8	Salarhæð min	Salarhæð max	Brúttó rúmmál m³	Nettófotur m²	Birt flatarmál m²	Reikitala skiptarúmmáls	Skiptarúmmál m³
		<b>Matshluti</b>			256,1	0,0	5,3	6,7	249,4	0,0			854,4	209,0	249,4		663,988
		<b>Botn</b>											26,9				
	00	<b>Kjallari</b>			121,7	0,0	5,3	0,0	121,7	0,0			340,8	100,5	121,7		
A	0001	<b>Ibúó</b>	N	0101	121,7		5,3		121,7		2,80	2,80	340,8	100,5	121,7	2,80	281,400
	01	<b>1. hæð</b>			134,4	0,0	0,0	6,7	127,7	0,0			486,7	108,5	127,7		
A	0101	<b>Ibúó</b>	N	0101	99,9			6,7	93,2		2,80	4,70	371,9	78,9	93,2	3,72	293,508
A	0102	<b>Bilageymsla</b>	B	0102	34,5				34,5		2,80	2,80	114,8	29,6	34,5	2,80	82,880
B	0103	<b>Svalir</b>	S	0101	6,2				6,2							1,00	6,200
<b>Athugasemdir</b>																	
<b>Sameignir sumra</b>																	
<b>Eignarhald</b>																	
	Eignar-hald	Noðun texti	Birt flatarmál m²	Skiptarúmmál	Séreign m²	Séreign og sameign m²											
	0101	<b>Ibúó</b>	214,9	581,108	581,108												
	0102	<b>Bilageymsla</b>	34,5	82,880	82,880												
	<b>Alls</b>		249,4	663,988	663,988												

Skráningartafa:		Furuas 4		Skrasetjari:		Fróník Frónksson											
Landnúmer:		207207		Kennitala:		211256-4519											
Matshlutanúmer:		01		Utgáfa:		4.01b											
Uppskipting og lýsing		Stærðir		Dags:		22.06.2007											
D0	D1	D2	D3	D4	D5	D5M	D6	D7	D8	D9	D10a	D10b	D11	D12	D16	Reikitala	D17
Lokun	Rým hæð-röð	Noðun texti	Hofuð-flokkun	Eignar-hald	Botnflotur m²	Milliflotur m²	Stigir m²	Op m²	Brúttoflotur m²	Brúttoflotur sh < 1,8	Salarhæð min	Salarhæð max	Brúttó rúmmál m³	Nettófotur m²	Birt flatarmál m²	Reikitala skiptarúmmáls	Skiptarúmmál m³
		<b>Matshluti</b>			246,9	0,0	5,3	6,7	240,2	0,0			822,6	202,7	240,2		643,557
		<b>Botn</b>											25,9				
	00	<b>Kjallari</b>			117,4	0,0	5,3	0,0	117,4	0,0			328,7	97,9	117,4		
A	0001	<b>Ibúó</b>	N	0101	117,4		5,3		117,4		2,80	2,80	328,7	97,9	117,4	2,80	274,120
	01	<b>1. hæð</b>			129,5	0,0	0,0	6,7	122,8	0,0			468,0	104,8	122,8		
A	0101	<b>Ibúó</b>	N	0101	96,6			6,7	89,9		2,80	4,70	358,5	76,7	89,9	3,71	284,557
A	0102	<b>Bilageymsla</b>	B	0102	32,9				32,9		2,80	2,80	109,5	28,1	32,9	2,80	78,680
B	0103	<b>Svalir</b>	S	0101	6,2				6,2							1,00	6,200
<b>Athugasemdir</b>																	
<b>Sameignir sumra</b>																	
<b>Eignarhald</b>																	
	Eignar-hald	Noðun texti	Birt flatarmál m²	Skiptarúmmál	Séreign m²	Séreign og sameign m²											
	0101	<b>Ibúó</b>	207,3	564,877	564,877												
	0102	<b>Bilageymsla</b>	32,9	78,680	78,680												
	<b>Alls</b>		240,2	643,557	643,557												

Furuas 2-4-6  
 Hafnarfjörður  
 Útlit, Sneiðingar  
 Skráningartöflu

Hannað / teiknað : ff Verknúmer : 0616  
 Mælikvarði : 1/100 Dagsetning : 04.12.2006

Teikn.nr. 103 A

Aðalhönnuður:  
 Fróník Frónksson arkitekt Fél. Kt. 211256-4519

**Teiknistofan TAK**  
 Langholtið 111, 104 Reykjavík  
 Sími: 551 10 80 Fax: 551 10 86 Netfang: ffark@islandia.is