


REYKJAVÍKURVEGUR 52A & 52B HAFNARFIRÐI.

Byggingarfulltrúi
samþykktir erindið.
01. AUG. 2007

Bent skal á að samþykkt þessi verður ekki virk
því en eftir þinglýsingu eignaskiptasíðinganna
og skráningu heimil hjá Fasteignamáli ríkissins.
Byggingarfulltrúinn í Hafnarfirði
F.Þ. Kristján Þóráðsson

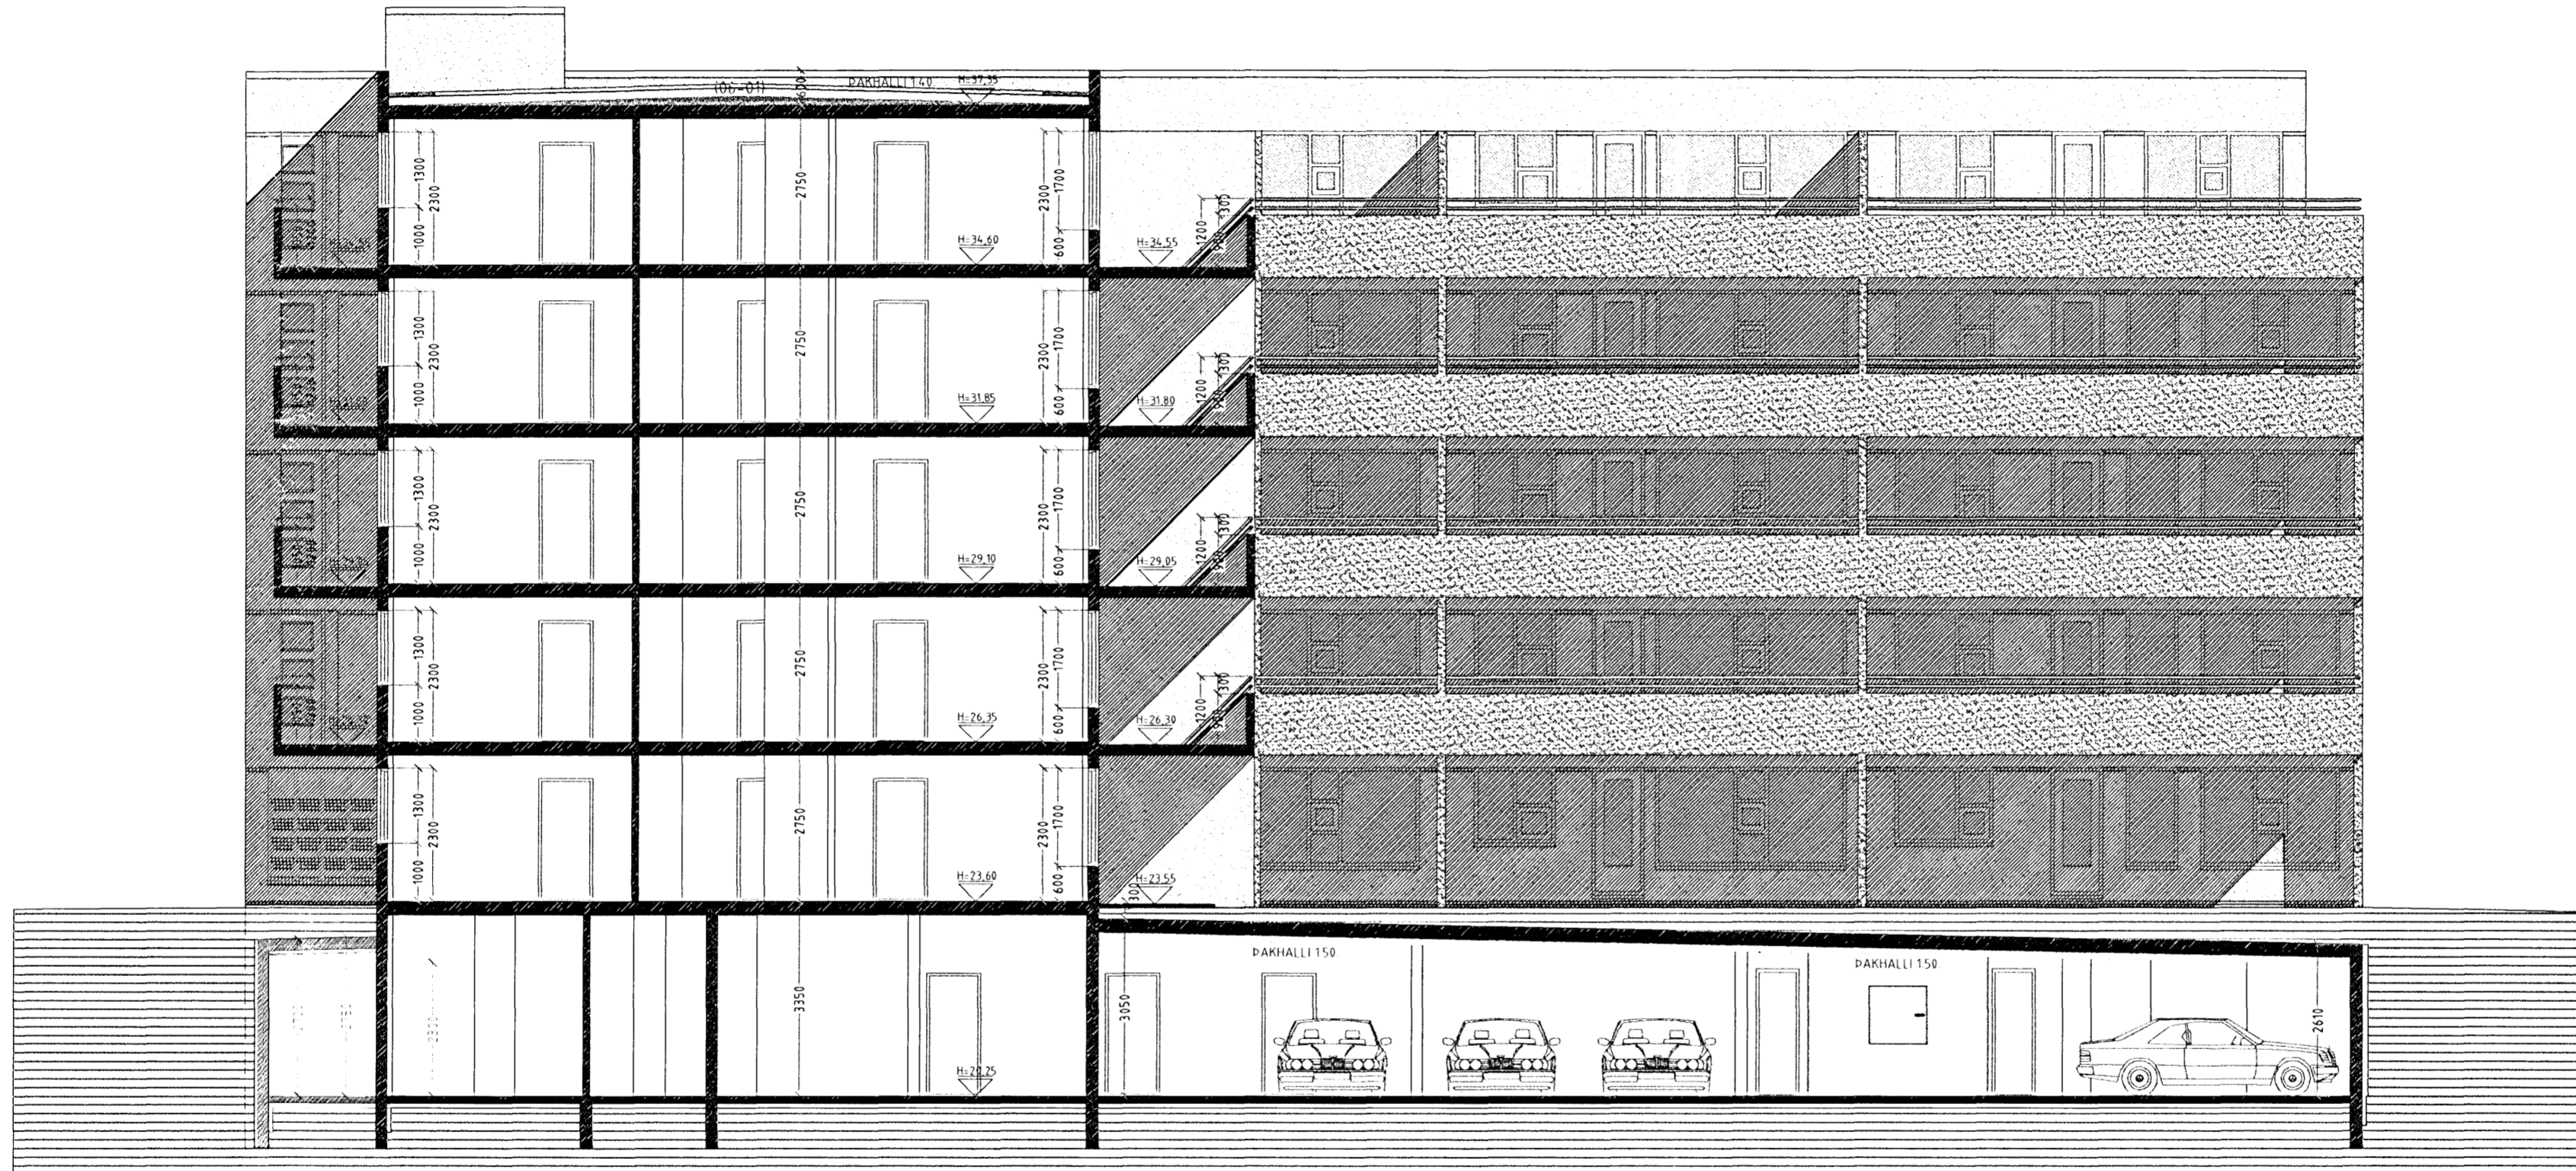

SNID B-B MKV. 1:100.

Vandandi frekari málsetningar, sjá sérteikningar aðalhönnuðar í mkv. 1:50.
Sérupprættir skulu unnir þegar aðaluppdrættir hafa verið samþykktir af byggingaryfirvöldum.

REYKJAVÍKURVEGUR 52A & 52B HAFNARFIRÐI.

Sigurður Þorvarðarson byggingafræðingur bfi.
Teiknistofan Strandgötu 11 220 Hafnarfirði.
Sími: 5651510. Netfang: teiknistofan@simnet.is
STH. teiknistofan ehf. kt. 510298-2769. Kf. aðalhönnuðar: 141250-4189.

Skýringar:	Aðaluppdráttur.	
Teikning:	Snid B-B.	
Mælikvæði:	1 : 100.	Dagsetning: 20 mars 2005.
Undirskrift:	<i>28/6 07 larp</i>	
Blað nr:	9 af 17.	
Breytt:	Hörðum í kjallara breytt í apríl 2007. Stigabúsi og efdvarisvörðum breytt í júní 2007. Sig. Þ.	