


REYKJAVÍKURVEGUR 52A & 52B HAFNARFIRÐI.

Byggingarfulltrúi
samþykkt
01.08.2007
Bent skal að samþykki þessi verður ekki virk
fyrir einni þinglýsingu eignaskipta milli
umráða og skráningu hennar hjá Fasteignamálaráðgjafi.
Byggingarfulltrúi í Hafnarfirði
F.h. Kristján Þórarinnsson

Byggingarfulltrúi
samþykkt erindið.
01. AUG. 2007
Bent skal að samþykkt þessi verður ekki virk.
Fyrir einni þinglýsingu eignaskipta milli
umráða og skráningu hennar hjá Fasteignamálaráðgjafi.
Byggingarfulltrúi í Hafnarfirði
F.h. Kristján Þórarinnsson

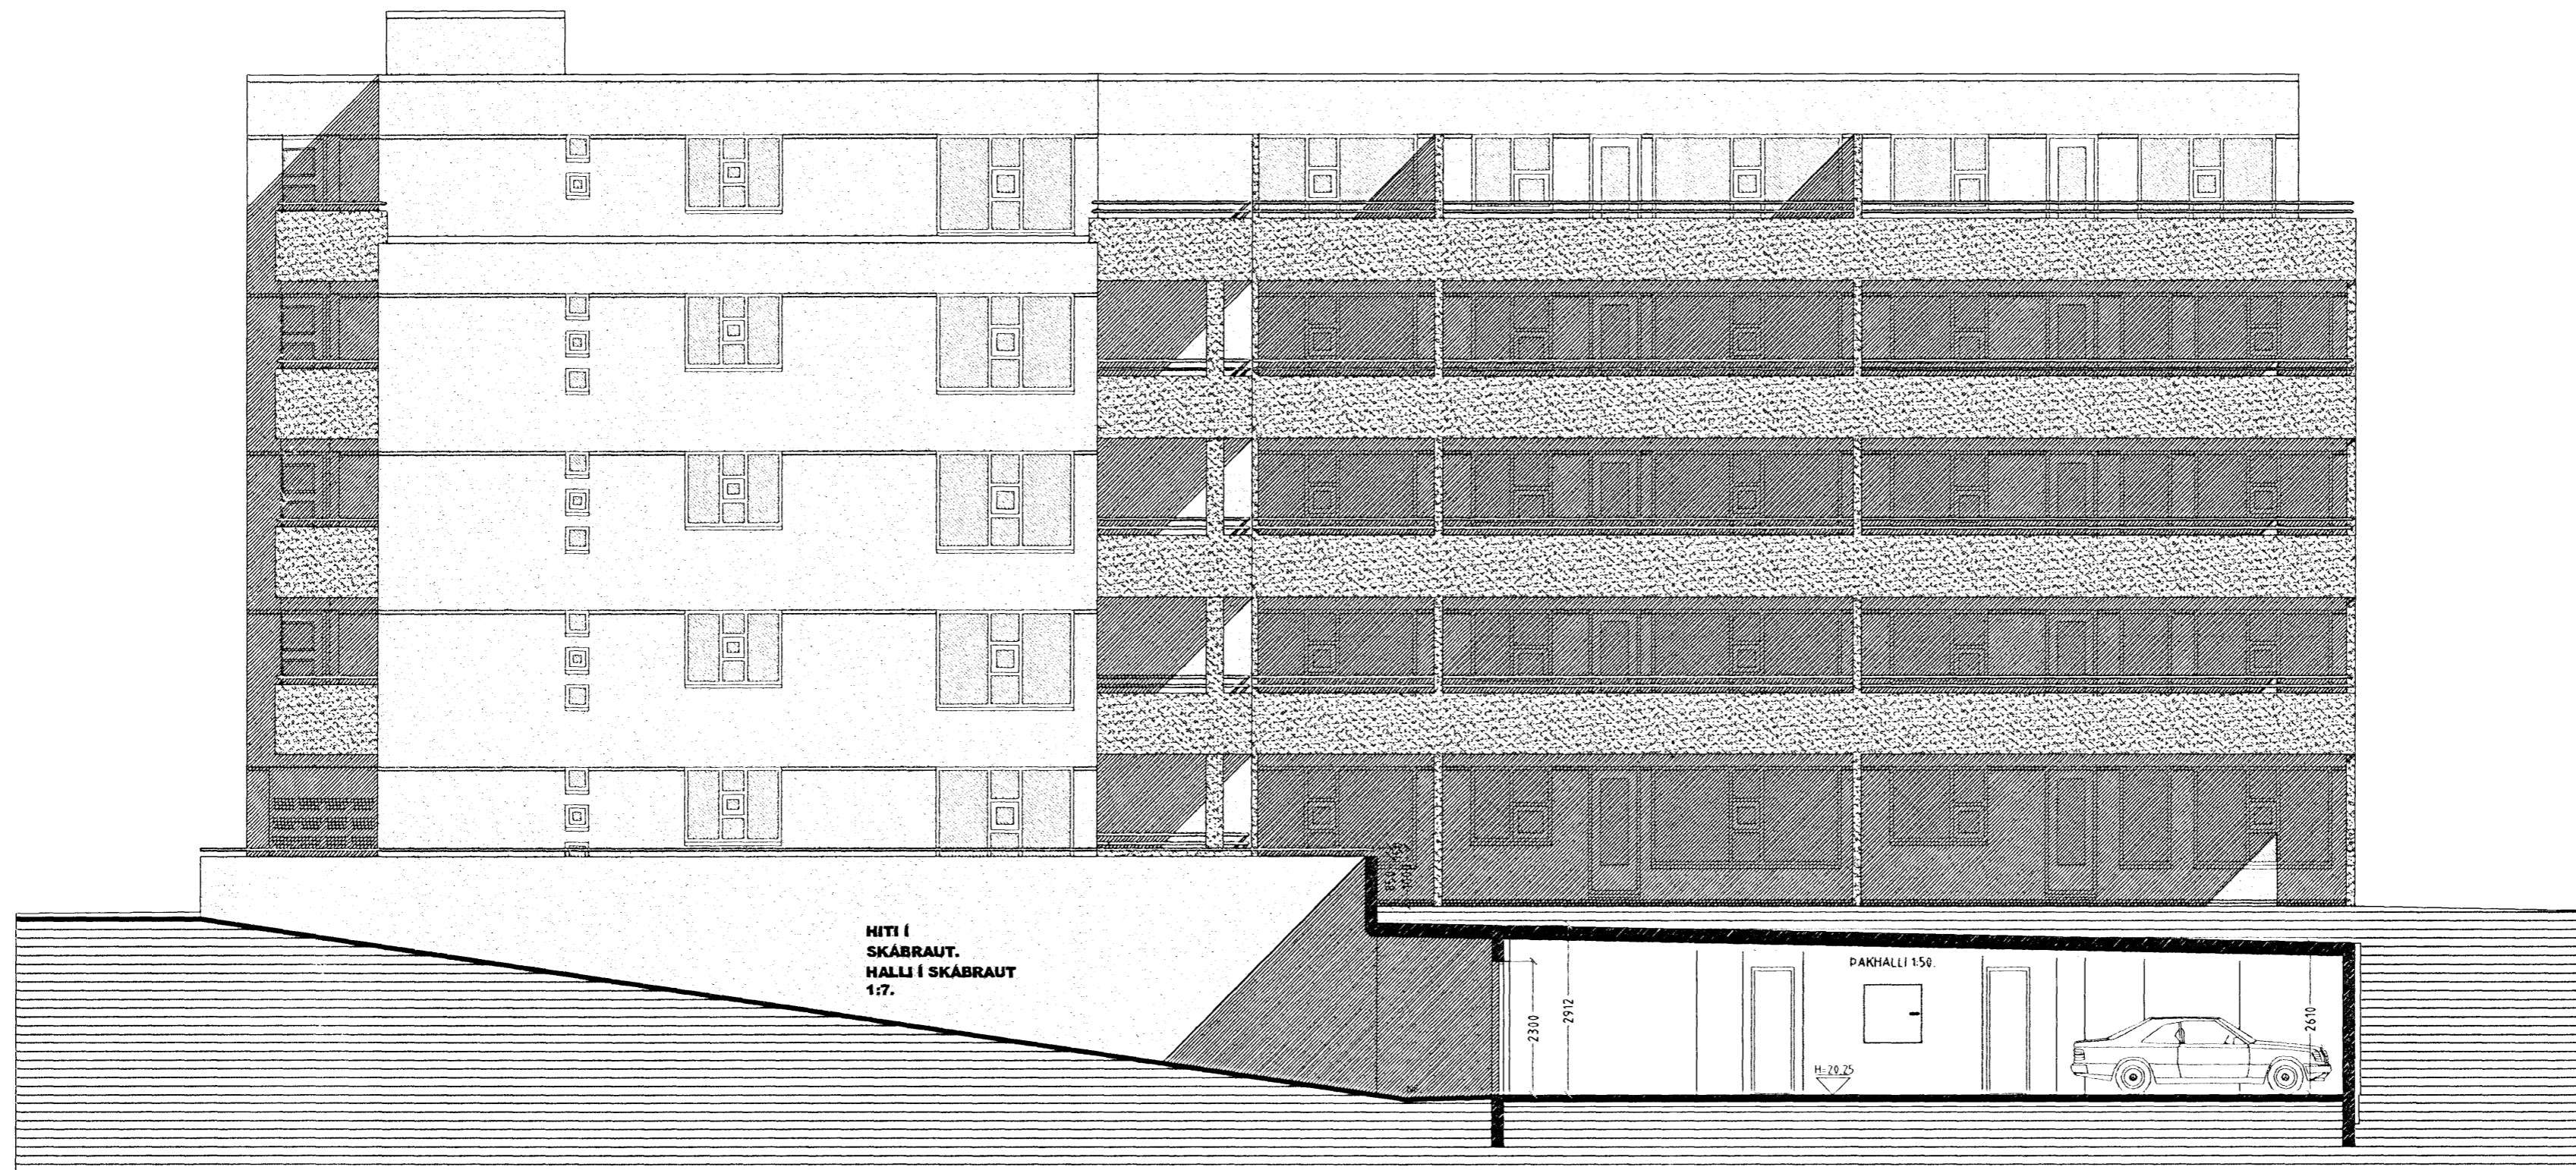

SNID C-C MKV. 1:100.

Varðandi frekari málsetningar, sjá sérteikningar aðalhönnuðar í mkv. 1:50
Séruppdrættir skulu unnir þegar aðaluppdrættir hafa verið samþykktir af byggingaryfirvöldum.

REYKJAVÍKURVEGUR 52A & 52B HAFNARFIRÐI.

Sigurður Þorvarðarson byggingafræðingur b.f.í.
Teiknistofan Strandgötu 11 220 Hafnarfirði.
Sími: 5651510. Netfang: teiknistofan@simnet.is
STH. teiknistofan ehf. kt. 510298-2769. Kt. aðalhönnuðar: 141250-4189.

| | |
|--------------|---|
| Skýringar: | Aðaluppdráttur. |
| Teikning: | Snid C-C. |
| Mælikvæði: | 1:100. Dagsetning: 20 mars 2005. |
| Undirskrift: | <i>Sigurður Þorvarðarson</i> |
| Blað nr.: | 10 af 17. |
| Breytt: | Hurðum í kjallara breytt í apríl 2007. Stújaborði og eldvarnarsúðum breytt í júní 2007. Síð 10. |