


REYKJAVÍKURVEGUR 52A & 52B HAFNARFIRÐI.

Byggingarfulltrúi
samþykkir erindið.
01 AUG. 2007

Bent skal á að samþykkt þessi verður ekki virk, fyrr en eftir þinglýsingu eignaskiptavirðisgjafanna og skráningu hennar hjá Fastegnanamtíð ríkisins.
Byggingarfulltrúinn í Hafnarfirði
F.H. Kristján Þórarinnsson

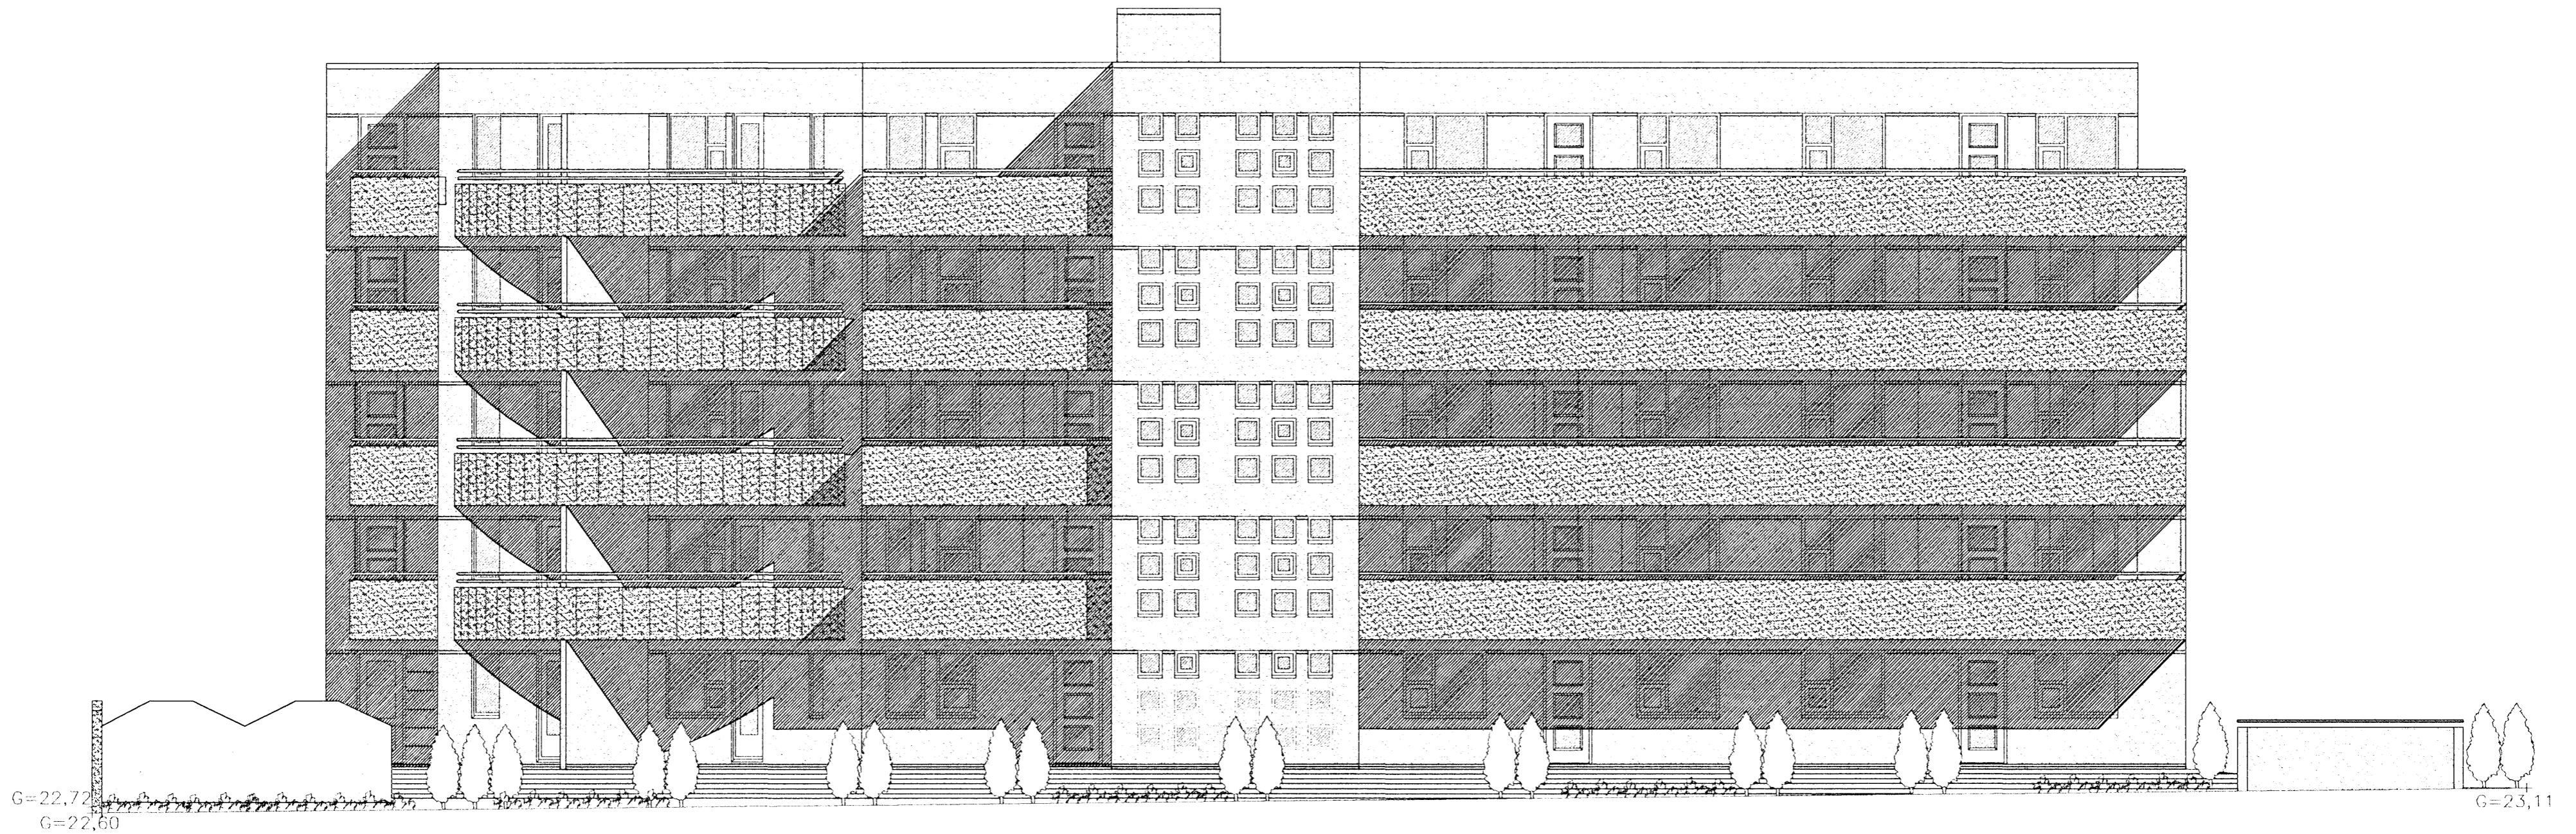

ÚTLIT VESTUR MKV. 1:100.

Vardandi frekari málsetningar, sjá sérteikningar aðalhönnuðar í mkv. 150.
Sérupprættir skulu unnir þegar aðaluppdrættir hafa verið samþykktir af byggingaryfirvöldum.

REYKJAVÍKURVEGUR 52A & 52B HAFNARFIRÐI.

Sigurður Þorvarðarson byggingafræðingur b.f.í.
Teiknistofan Strandgötu 11 220 Hafnarfirði.
Sími 5651510. Netfang: teiknistofan@simnet.is
STH. teiknistofan ehf. kt. 510298-2769. Kf. aðalhönnuðar: 141250-4189.

Skýringar:	Aðaluppdráttur.	
Teikning:	Útlit vestur.	
Mælikvæði:	1 : 100.	Dagsetning: 20 mars 2005.
Undirskrift:	<i>28/608 LPH</i>	
Blað nr:	13 af 17.	
Breytt:	Húrdum í kjallara breytt í apríl 2007. Stigabúsi og eldvarnarárdum breytt í júní 2007. Sig. Þ.	