



Samþykkt þann
17 OKT 2007
Byggingafulltrúinn í Hafnarfirði
F.h. Kristján Þórarinnsson

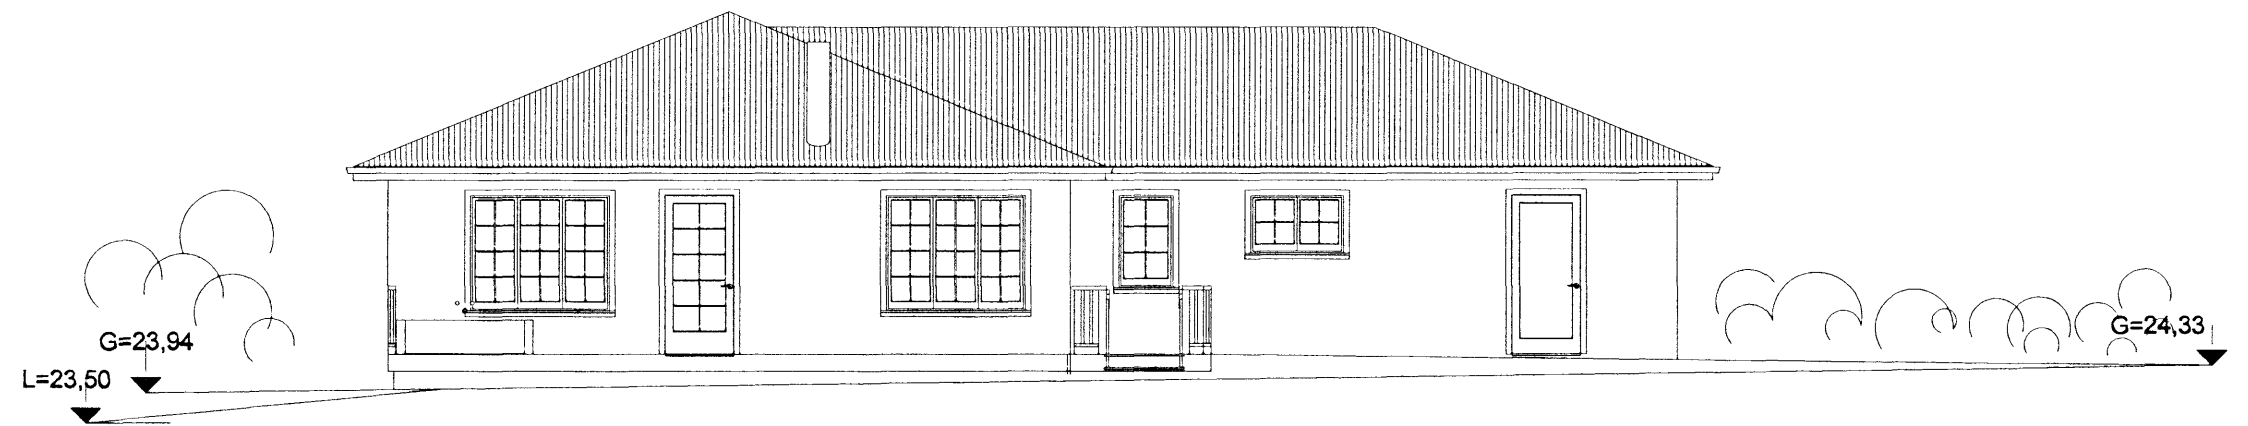


SUÐURHLIÐ, 1:100



VESTURHLIÐ, 1:100

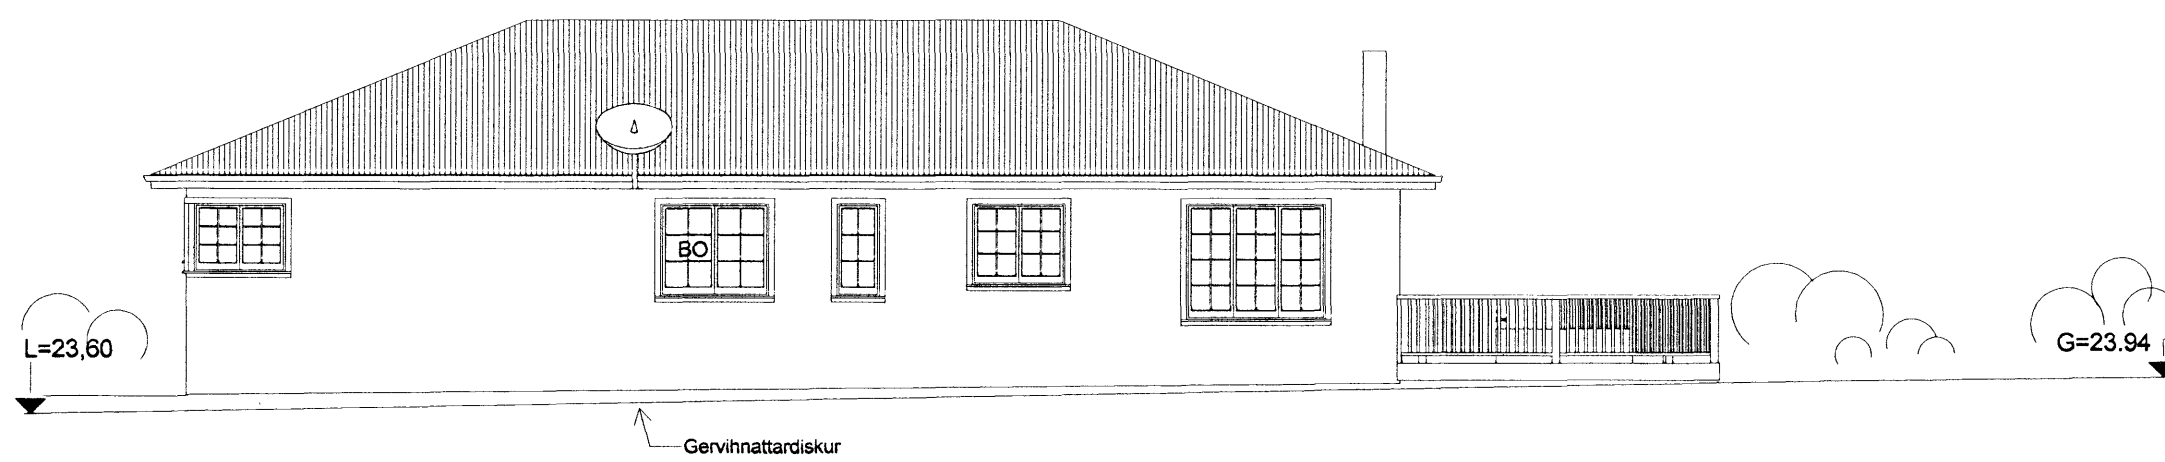

NORÐURHLIÐ, 1:100

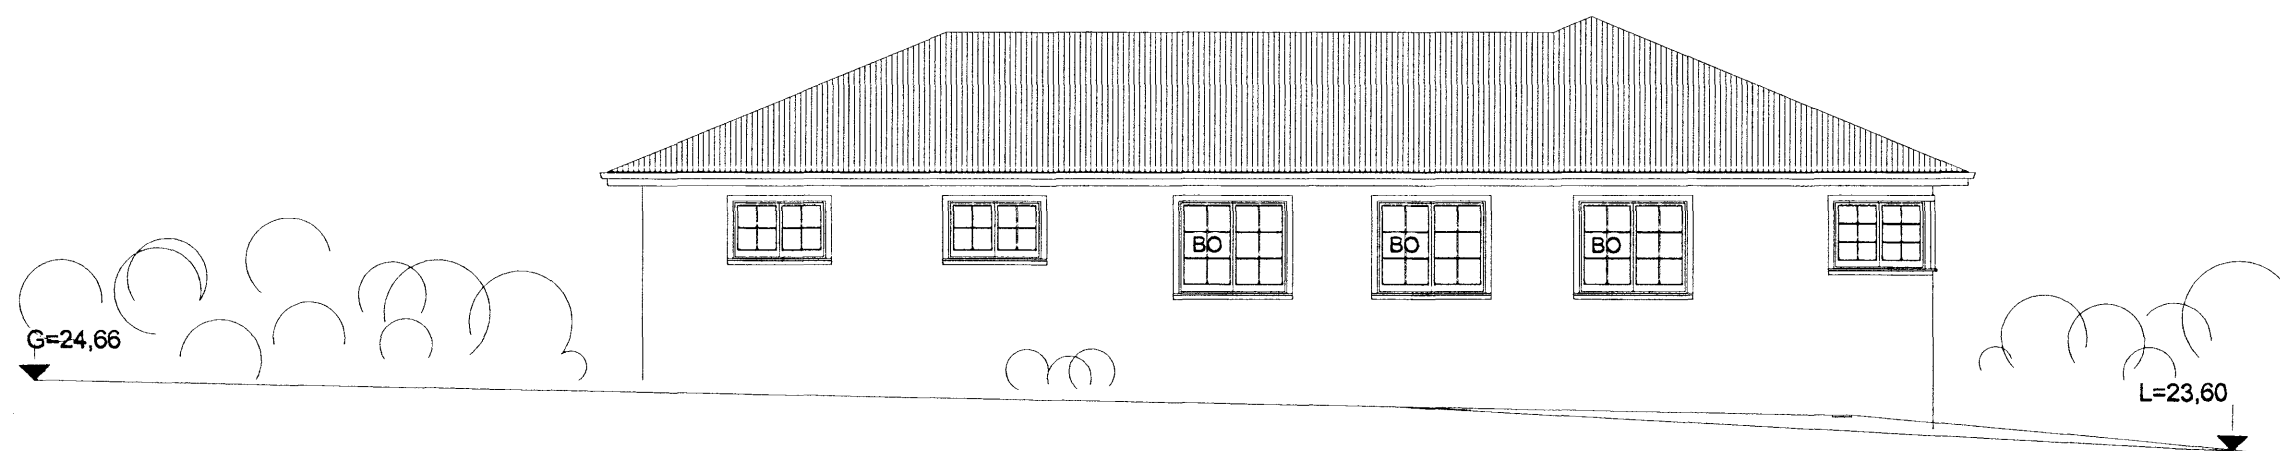

AUSTURHLIÐ, 1:100

Breytingar: A-Gluggi í bílg.færður fær herb.glugga

HUGVERK HÖNNUNARÞJÓNUSTA
STEFÁN INGÓLFSSON ARKITEKT
Laxalind 2-stefanlax2@simnet.is s: 848-1316

Glitvellir 17, Hafnarfirði

Kópavogi 22.06.2006
Verkefni nr. 332

Stefán Ingólfsson
010251-4359
Teikning nr 0332-sting- 0003-A