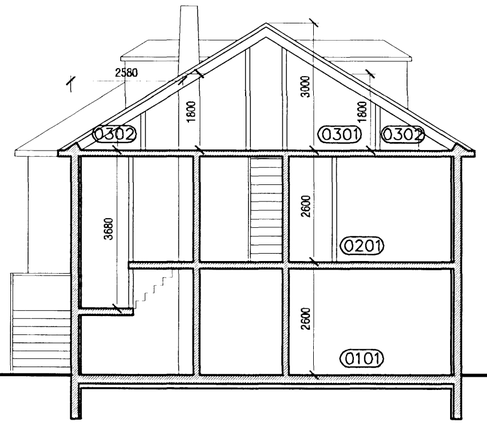

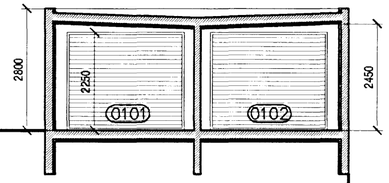

Sneiðing A-A
mkv. 1:100

Ásýnd Suður
mkv. 1:100

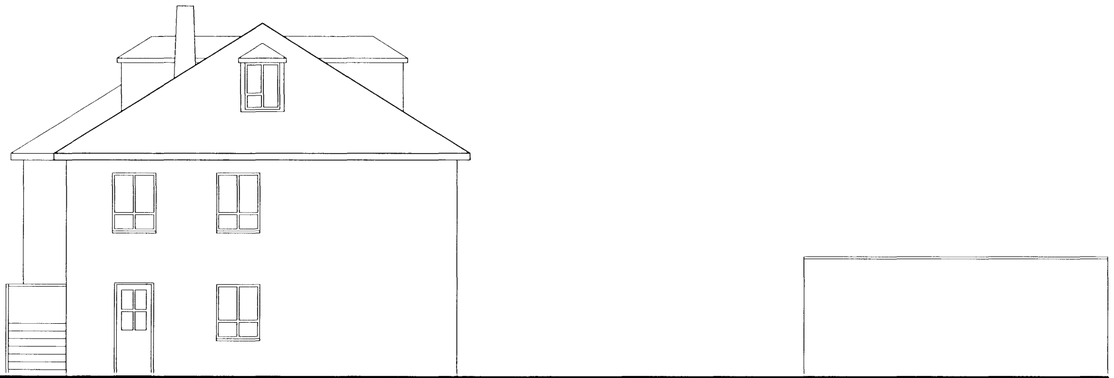

Ásýnd Vestur
mkv. 1:100

Ásýnd Norður
mkv. 1:100

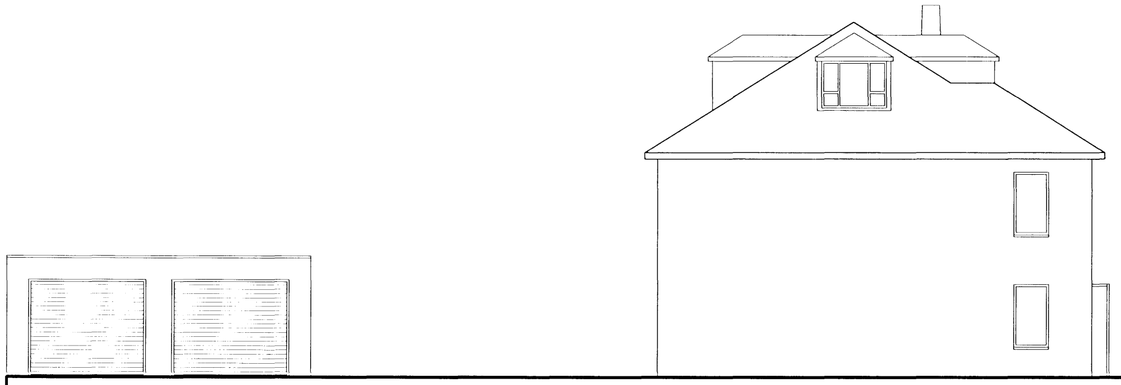

Ásýnd Austur
mkv. 1:100

Byggingarfulltrúi
samþykkir erindið.
17 OKT. 2007
Hent skal á að samþykki þessi verður ekki virk, fyrr en eftir þinglýsingar eignaskiptayfirlýsingar innar og skráningu hennar hjá Fasteignaskrá ríkisins.
Byggingafulltrúinn í Hafnarfirði
F.h. Kristján Þórarinsson

VERKSTÆÐI ARKITEKTA ehf - Gunnarssundi 5 - 220 Hfj. - sími: 565 9779
KÁRI EIRÍKSSON arkitekt FAÍ - kt: 070365-4059 - email: kari@aok.is - www.aok.is

verk
Arnarhraun 8, Hafnarfjörður
TVÍBÝLISHÚS

teikning
Ásýndir

Sneiðing A-A

teikning nr.
0614 202

REYNDARTEIKNING

hannað	teiknað	dags.
	KE	1.ágúst 2007
mkv. 1:100	tölvuskrá 0614-202.dwg	prentað 9.okt.2007

blaðstærð **A2**

Öll mál eru í millimetrum. Öll vafaatriði skal bera undir hönnuð. Mælið ekki af teikningum, öll mál athugist á staðnum. Öll afnot og afritun teikningar, að hluta eða í heild, er háð skriflegu leyfi höfundar.