

Húsið er einbýlishús að gerð E1b skv. deiliskipulagsskilmálum fyrir Ásiand í Hafnarfirði frá 02.05.06.

Byggingin fylgir bundinni byggingarlínu götuhlíðar og er í heild sinni innan byggingarreits.

Sunnan götu á neðri hæð byggingarinnar er inngangur, barnaherbergi, gestasnyrtng, gestaherbergi, þvottahús, geymslur og bílageymsla.

Fyrir framan bygginguna eru þrjú bílastæði skv. mæliblaði nr. 25.242.2 og teikningu nr. 421.034, ásamt steinsteyptu plöntubæði og troppum til að leysa aðkomu að inngangi byggingarinnar með tilliti til halla götunnar. Lágvaxinn trégróður er á norðausturhorni lóðarinnar.

Til þess að leysa mikinn landhalla á norðvesturhorni lóðarinnar þar sem lega bílastæða er bindandi skv. deiliskipulagsskilmálum er stöðveggur á lóðarmörkum við Hlíðarás 28. Hæð stöðveggjarins tekur mið af þegar samþykktum teikningum nágrannans. Skriflegt samþykki lóðarhafa Hlíðarás 28 fyrir stöðvegg á lóðarmörkum fylgir umsókninni.

Á efri hæð byggingarinnar eru dagleg íverurými þ.e.a.s. stofa, borðstofa, eldhús og vinnuherbergi ásamt svefnherbergi og baðherbergi. Lokað eldstæði í samræmi við 192.gr. byggingareglugerðar. Yfir stiga er hækkad loftrými til að auka birtufæði í miðri byggingunni.

Ofan á vinnuborði eldhúss eru loftháir stálrímlar (mest breidd ops er 11 sm) til að forðast að börn við leik ofan á vinnuborðinu falli ekki ofan í stigaopið.

Gerð og frágangur reykháfs er í samræmi við 193. Gr. byggingareglugerðar.

Á lóðinni sunnan efri hæðar byggingarinnar er tréfallur. Þar er á suðvesturhorni byggingarreits útisturta og heitur pottur skv. 69.3 grein byggingareglugerðar með læsanlegu öryggisloki skv. mgr. 69.2, til varnar á slysum. Steinsteypur setbekkur og grillaðstaða fylgja syðri byggingarlínu lóðarinnar.

Á hæðablaði nr. 25.242.2 og teikningu nr. 421.084 er H = 87,90, en á innlögðum teikningum er H = 88,15. Þetta er gert til að koma byggingunni betur fyrir á lóðinni og þ.m.a. leysa mikinn landhalla, sérstaklega sunnanmegin byggingarinnar.

Undirstöður sjálfrar byggingarinnar eru í fullu samræmi við burðarþolsteikningar byggingarverkræðings.

Útveggir, þak, gólf og burðarvirki hússins er steinsteypur.

Undirstöður og gólfplata eru steinsteypur. Undir gólfplötu eru 250 mm þéttuð mól, þá 40-50 mm splitt, síðan 80 mm Polystyrol Extruderschaum (WGL 040) einangrun (þrýstipólin), PE plastdúkur og næst steyptri gólfplötunni eru 50 mm hlífðarsteypa. Ofan á 200 mm steyptri gólfplötunni er 5 mm tjörudúkur V60S4 (rakavörn). Þar ofan á er 60 mm einangrunarefni, þá 30 mm hljóðeinangrunarefni, síðan plastdúkur. Þar ofan á eru lagðir 65 mm sement í gólflið. Í sementinu eru hitalagnir. Efst eru sýnilegt yfirborð sem er 10 mm náttúrasteinn.

Veggir eru múrhúðaðir að innan með 15 mm múrhúð. Steinsteyptrir veggirnir eru 200 mm þykkir. Þeir eru einangraðir að utan með 120 mm steinull og yst klæddir láréttum dökkum timburborðum utan á timburgrind. Einangrunin er innan tvöfaldrar timburgrindarinnar. Á milli trégrindar og klæðningar er dúkur sem kemur í veg fyrir að einangrun blotni. Auk þess er 40 mm loftrými milli trégrindar og 22 x 140 mm láréttar dökkur borðklæðningar.

Gluggar eru hvítir timbur/álgluggar.

Þakið er 250 mm steinsteypur plata. Ofan á henni er 5 mm tjörudúkur (rakavörn), 80-100 mm (meðalþykkt 120 mm) einangrunarefni með 1:500 vatnhalla. 10 mm tvöfaldrar tjörudúkur og loks 60 mm laust farg úr steinefni sem hlífir þakinu.

Niðurföll þaks eru komið fyrir innan byggingarinnar.

U-gildi allra byggingarlhluta skulu vera samkvæmt grein 180.3 í byggingareglugerð eða: Botnplata og undirstöður: 0,30 W/m<sup>2</sup>

Þak: 0,2W/m<sup>2</sup>K

Útveggir: 0,4W/m<sup>2</sup>K

Gluggar (vegð meðaltal glers og karma): 2,0W/m<sup>2</sup>K

Hurðir: 3,0W/m<sup>2</sup>K

Öll gluggalaus rými eru loftræst og gólfniðurföll eru í öllum votrymum.

Allar veggjaklæðningar í verurýmum eru í flokki 1.

Allir veggir og múrhúð í innbyggðri bílageymslu eru í 1. flokki, brunapól a.m.k. EI60. Hurðin á milli geymslu og bílageymslu svo og hurðin á milli inntaksrýmis og bílageymslu eru einangraðar stálhurðir, brunapól a.m.k. EI-CS30.

Í byggingunni er brunaviðvarnarkerfi og allir reykskynjarar eru samtengdir.

Hita- og neysluvatnslagnir eru lagðar í gólfplötu.


Rafnlagnir eru í steypum veggjum svo og í steyptri gólfplötu.

Skólplagnir eru hefðbundnar 100 mm piastlagnir undir gólfplötu.

Sorpgeymsla er innbyggð í bygginguna við aðkomu að bílageymslu.

Stuttgart, í febrúar 2007

Jórunn Ragnarsdóttir

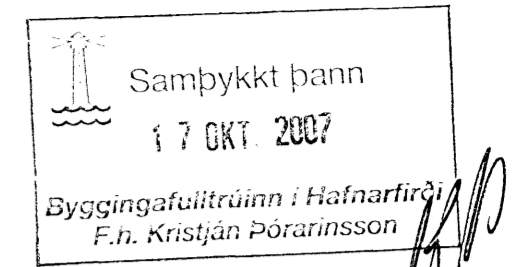

- OBERYTT
- GAMALT
- NYTT

- R Reykskynjari
- LR Loftræsting
- NF Gólfniðurfall

- verk Einbýlishús  
Hlíðarás 30  
Hafnarfjörður
- landnúmer 207275
- staðgreinir 1400-01-38500300
- verkkaupi Kristín Jóna Magnúsdóttir  
011169-3769  
  
Óttar Arnaldsson  
031262-3809  
  
Drekavellir 18  
221 Hafnarfjörður
- teikning Afstöðumynca
- mælikvarði 1 : 500
- dagsetning nóvember 2006
- teiknað af K.L. / L.S. / E.C. / K.P. / S.B.


Jórunn Ragnarsdóttir arkitekt FAÍ / AKBW  
280657-2989

*Jórunn Ragnarsdóttir*

architekten

professor arno lederer  
jórunn ragnarsdóttir  
marc oei  
kornbergstrasse 36  
d 70176 stuttgart  
mail@archiro.de  
fon +49 (0)711 2255060  
fax +49 (0)711 22550622

- verk 1
- teikn. 1
- breyting ágúst 2007

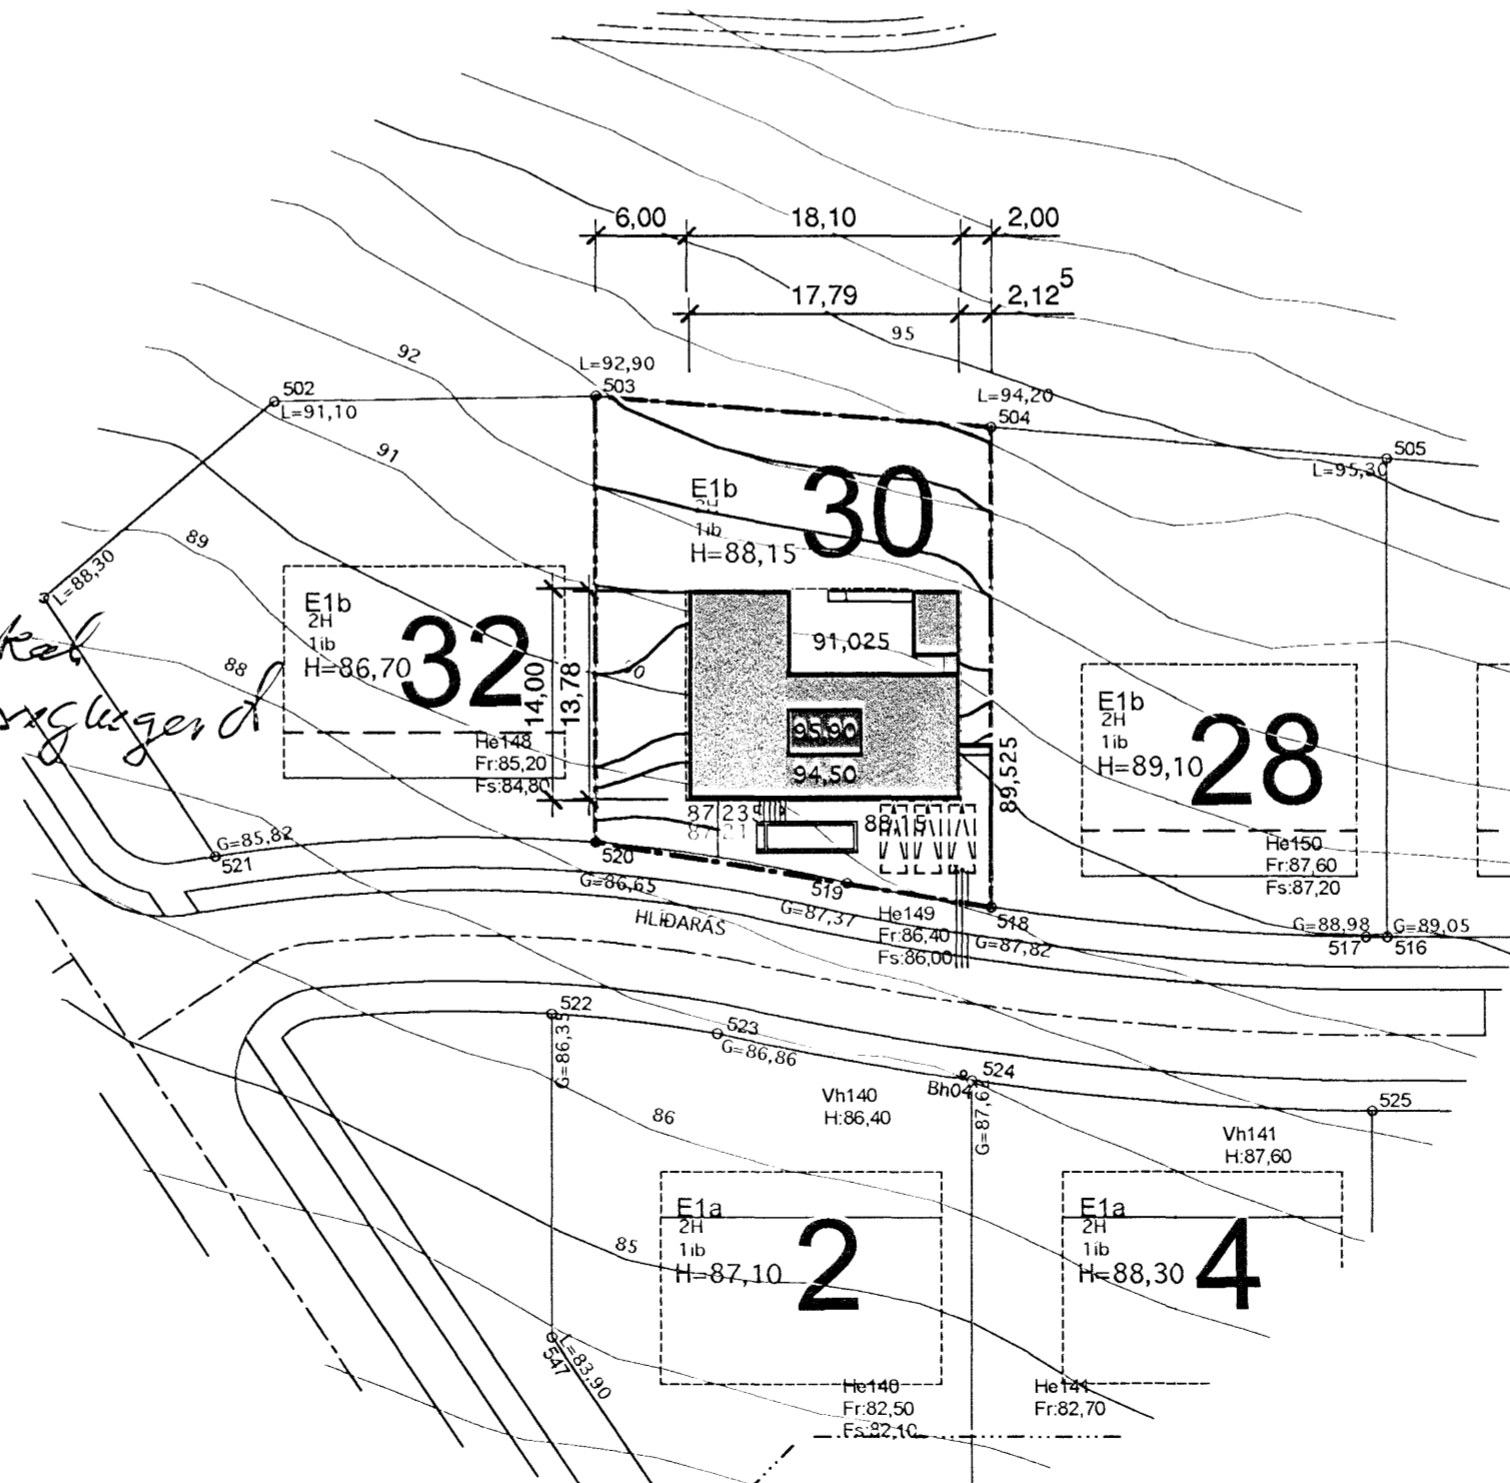

*160-200*  
*U-gildi: skab*  
*núna skv. reglugerð*  
*0.2*

