KIRKJUVELLIR 3 HAFNARFIRÐI.

BO. táknar björgunarop, samkv. reglugerð um brunavarnir og brunamál.

Táknar rýmingarleið, samkv. reglugerð um brunavarnir og brunamál.

Reykskynjari, staðsetjist samkv. teikningu.

Eldvarnarbúnaður og slökkvitæki skulu staðsetjast í samráði við slökkviliið.

Anddyrishurðir íbúða skulu vera sjálflokandi með hurðarpumpu.

Byggingarfulltrúi samþykkir erindið.

17 OKT. 2007

Bent skal á að samþykkt þessi verður ekki virk fyrr en eftir þinglýsingu eignaskiptayfirlýsingarinnar og skráningu hennar hjá Fasteignamati ríkisins.

Byggingafulltrúinn í Hafnarfirði
F.h. Kristján Þórarinsson

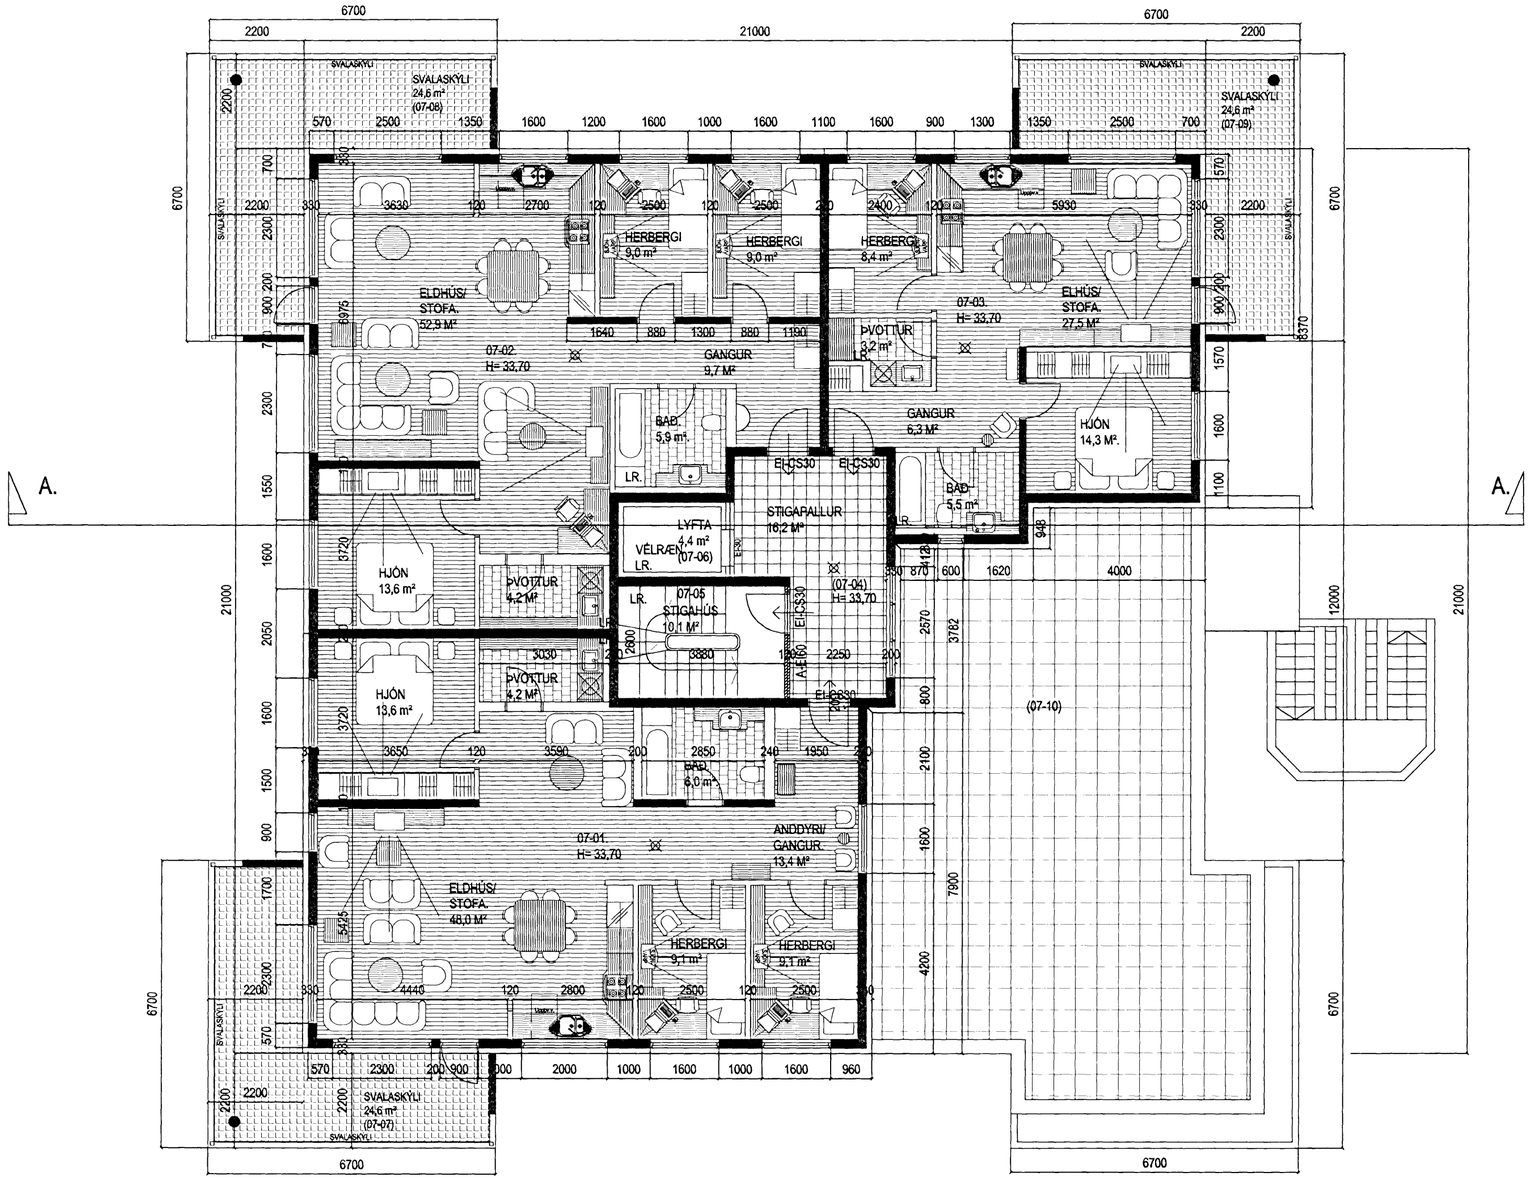

GRUNNMYND 7 HÆÐ. MKV. 1:100.

Varðandi frekari málsetningar, sjá sérteikningar aðalhönnuðar í mkv. 1:50.
Séruppdrættir skulu unnir þegar aðaluppdrættir hafa verið samþykktir af byggingaryfirvöldum.

KIRKJUVELLIR 3 HAFNARFIRÐI.

Sigurður Þorvarðarson byggingafræðingur bfí.
Teiknistofan Strandgötu 11 220 Hafnarfirði.
Sími: 5651510. Netfang: teiknistofan@simnet.is
STH. teiknistofan ehf. kt. 510298-2769. Kt. aðalhönnuðar: 141250-4189.

Skýringar:	Aðaluppdráttur.	
Teikning:	Grunnmynd 7. hæð.	
Mælikvarði:	1 : 100.	Dagsetning: 5 mars 2005.
Undirskrift:		
Blað nr: 8 af 15.		
Breytt: Svalaskýli í lokunarflokki B teiknað á svalir dags. 04.09.2007.		