


# KIRKJUVELLIR 3 HAFNARFIRÐI.

 Byggingarfulltrúi  
samþykkir erindið.  
17 OKT. 2007  
Bent skal á að samþykkt þessi verður ekki virk,  
því en eftir þinglýsingu eignaskiptayfirlýsingar-  
innar og skráningu hennar hjá Fasteignamat ríkissins.  
Byggingarfulltrúinn í Hafnarfirði  
F.h. Kristján Þórarinnsson

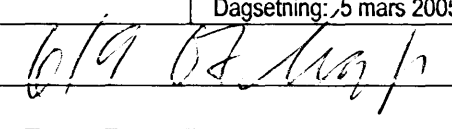


G=16.44

SÚÐUR MKV. 1:100.

## KIRKJUVELLIR 3 HAFNARFIRÐI.

Sigurður Þorvarðarson byggingafræðingur bfi.  
Teiknistofan Strandgötu 11 220 Hafnarfirði.  
Sími: 5651510. Netfang: teiknistofan@simnet.is  
STH. teiknistofan ehf. kt. 510298-2769. Kt. aðalhönnuðar: 141250-4189.

Skýringar:	Aðaluppdráttur.
Teikning:	Útlit, suður.
Mælikvarði:	1 : 100. Dagsetning: 5 mars 2005.
Undirskrift:	
Blað nr:	12 af 15.
Breytt:	Svalaskýli í lokunarflokki B teiknað á svalir dags. 04.09.2007.

Varðandi frekari málsetningar, sjá sérteikningar aðalhönnuðar í mkv. 1:50.  
Sénuþráttir skulu unnir þegar aðaluppdrættir hafa verið samþykktir af byggingaryfiröldum.