
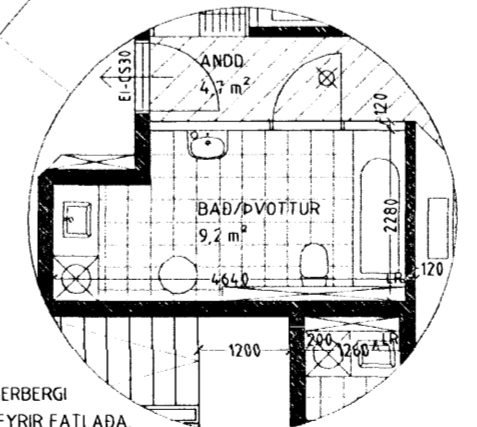
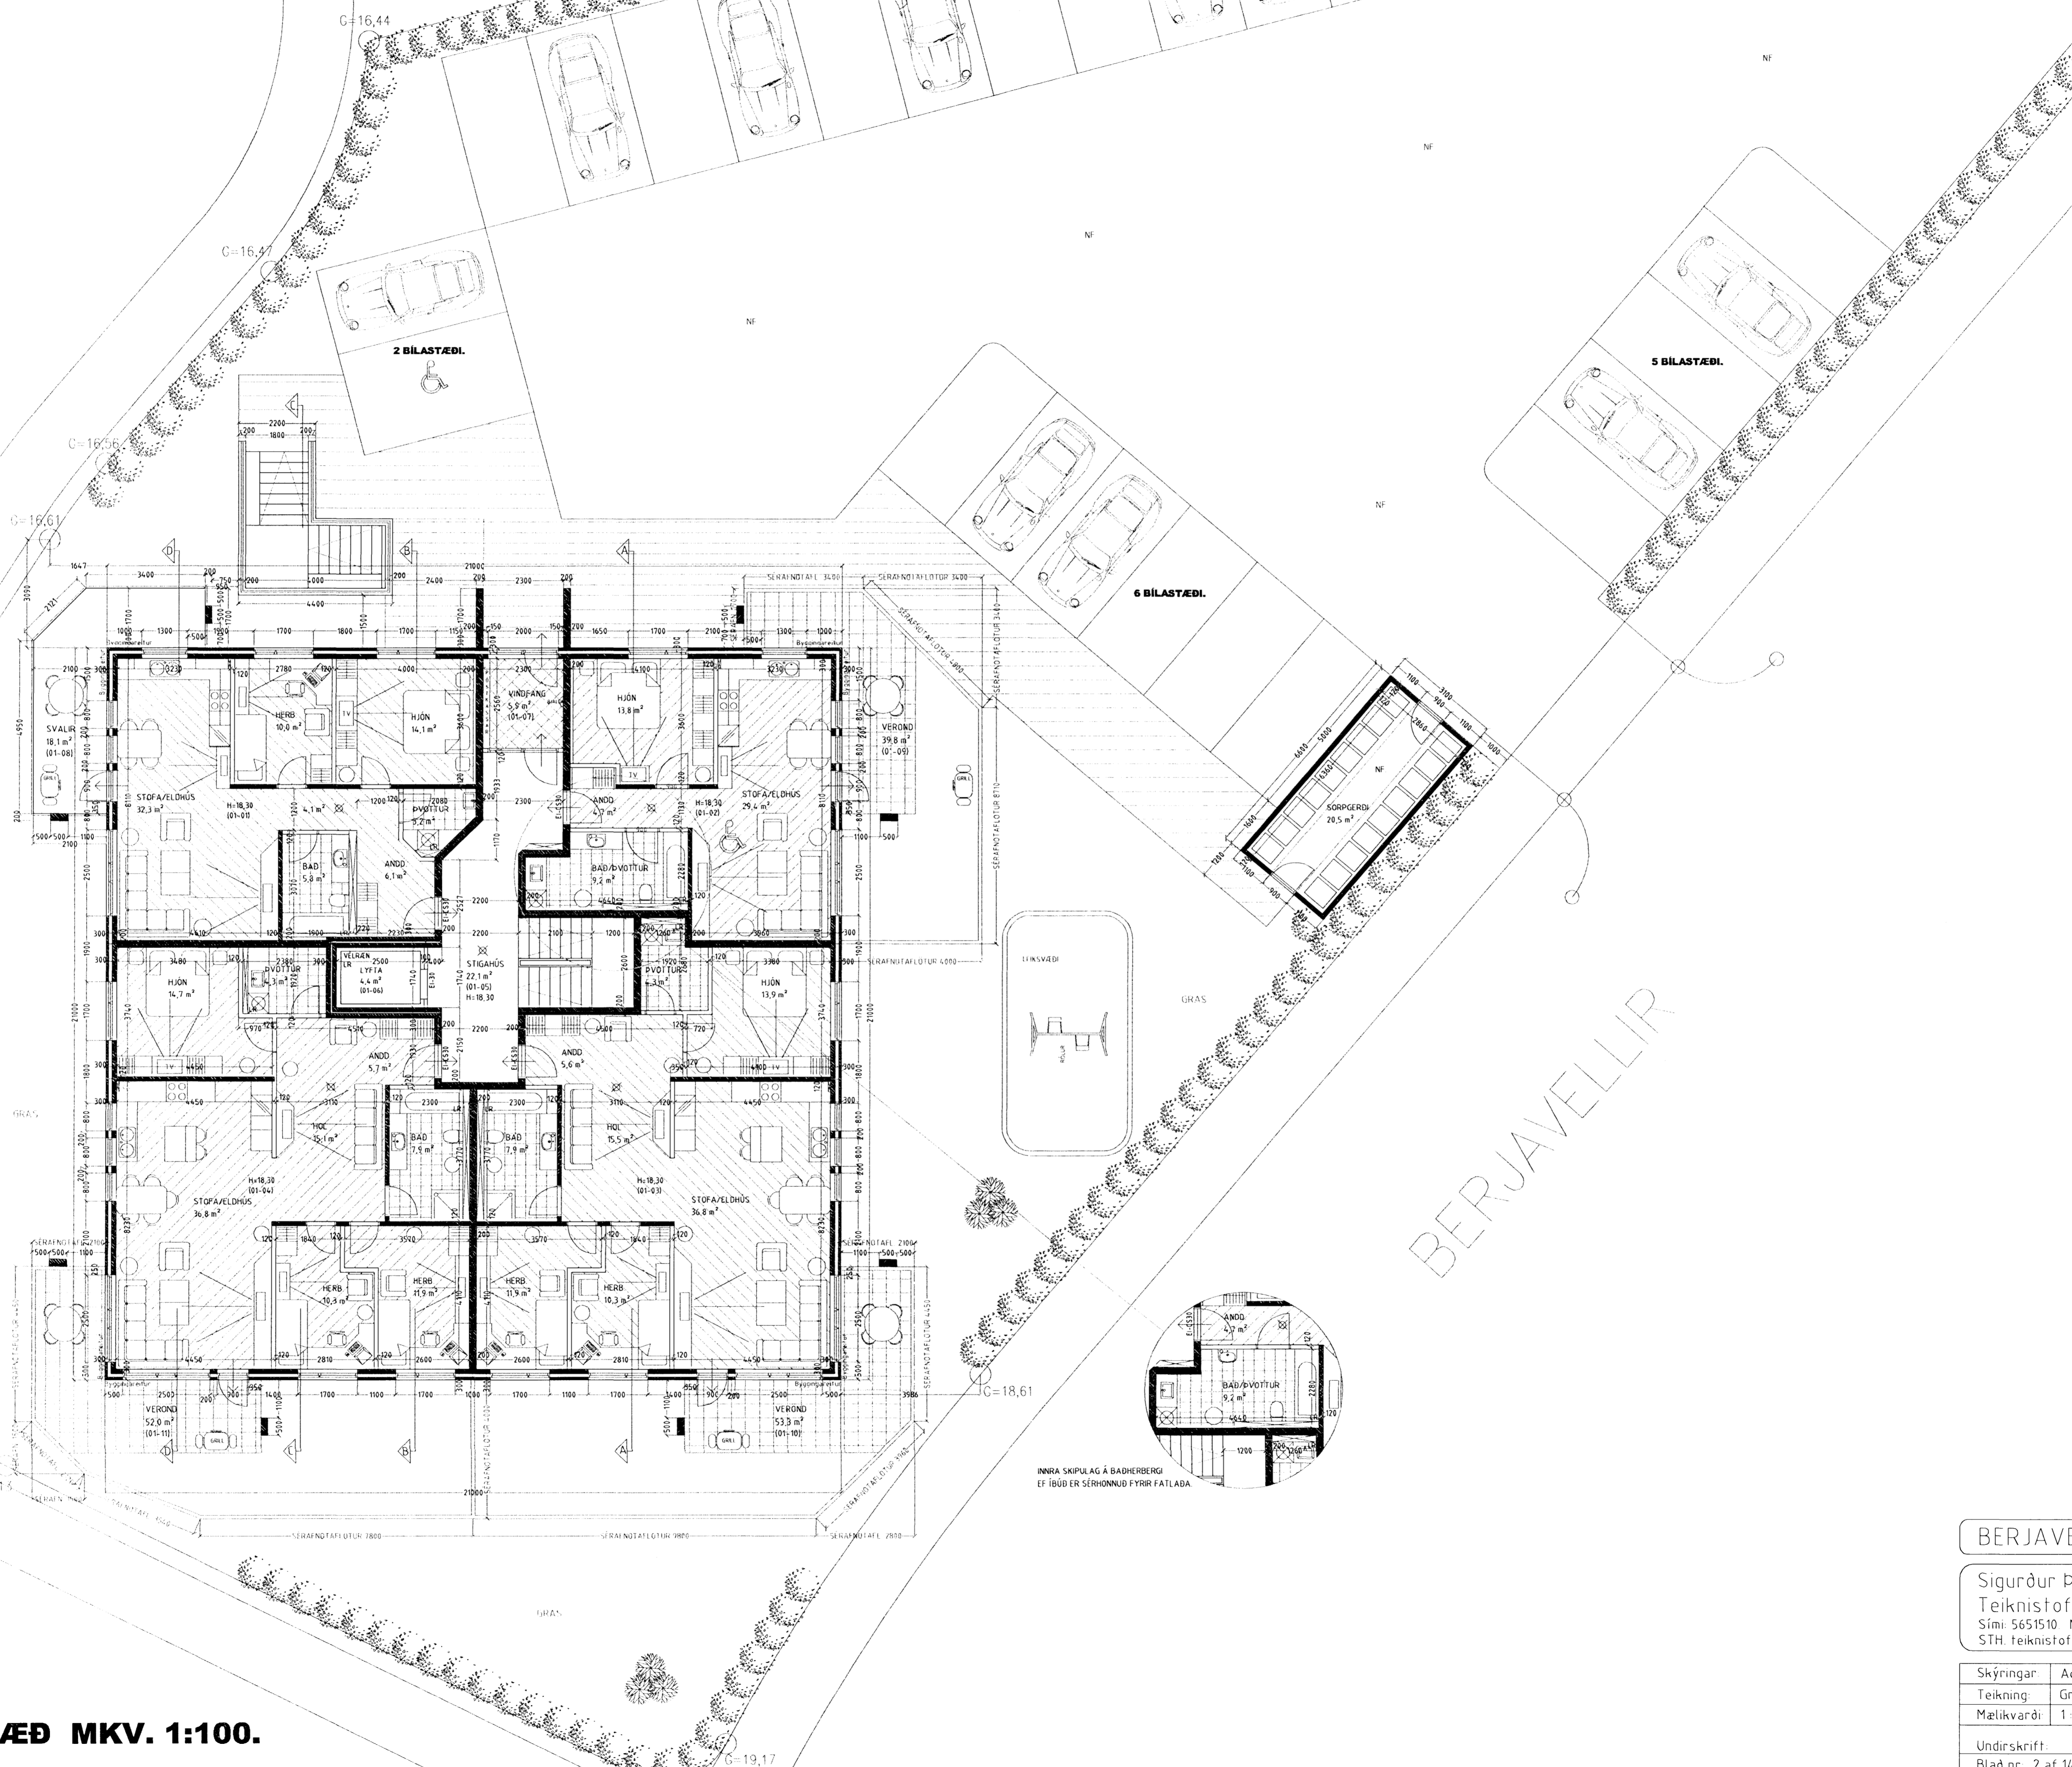


BERJAVELLIR 3 HAFNARFIRÐI.

Byggingarfulltrúi
samþykkt erindið.
17 OKT 2007
Bent skil á að samþykkt þessi verður ekki
fyrir en eftir þinglýsingu eignaskiptavísi
innar og skráningu heimilissamráðgjafar.
Byggingarfulltrúi í Hafnarfirði
F.n. Kristján Þórásson

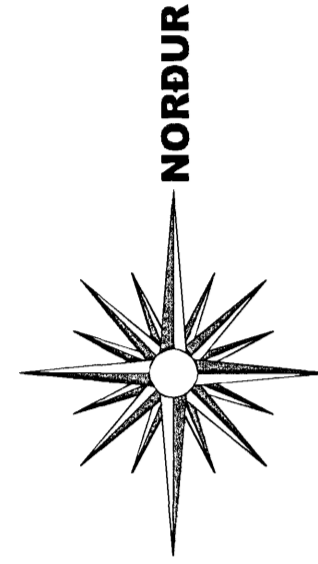

INNRA SKIPLAG Á BADERBERGI
EF ÍBÚÐ ER SÉRHÖNNUÐ FYRRIR FATLABA

GRUNNMYND 1. HÆÐ MKV. 1:100.

BERJAVELLIR 3 HAFNARFIRÐI.

Sigurður Þorvarðarson byggingafræðingur b.f.í.
Teiknistofan Strandgötu 11 220 Hafnarfirði.
Sími: 5651510 Netfang: teiknistofan@simnet.is
STH teiknistofan ehf. kt. 510298-2769 Kf. aðalhönnuðar: 141250-4189

Skýringar:	Aðaluppdráttur.
Teikning:	Grunnmynd 1 hæð
Málkvæði:	1:100. Dagssetning: 10 desember 2004.
Undirskrift:	<i>[Signature]</i>
Blað nr:	2 af 14.
Breytt:	Staðsetningu leiksvæðis breytt í sept 07