


Samþykkt þann
17 OKT. 2007
Byggingafræðingur í Hafnarfirði
F.h. Kristján Þórásson

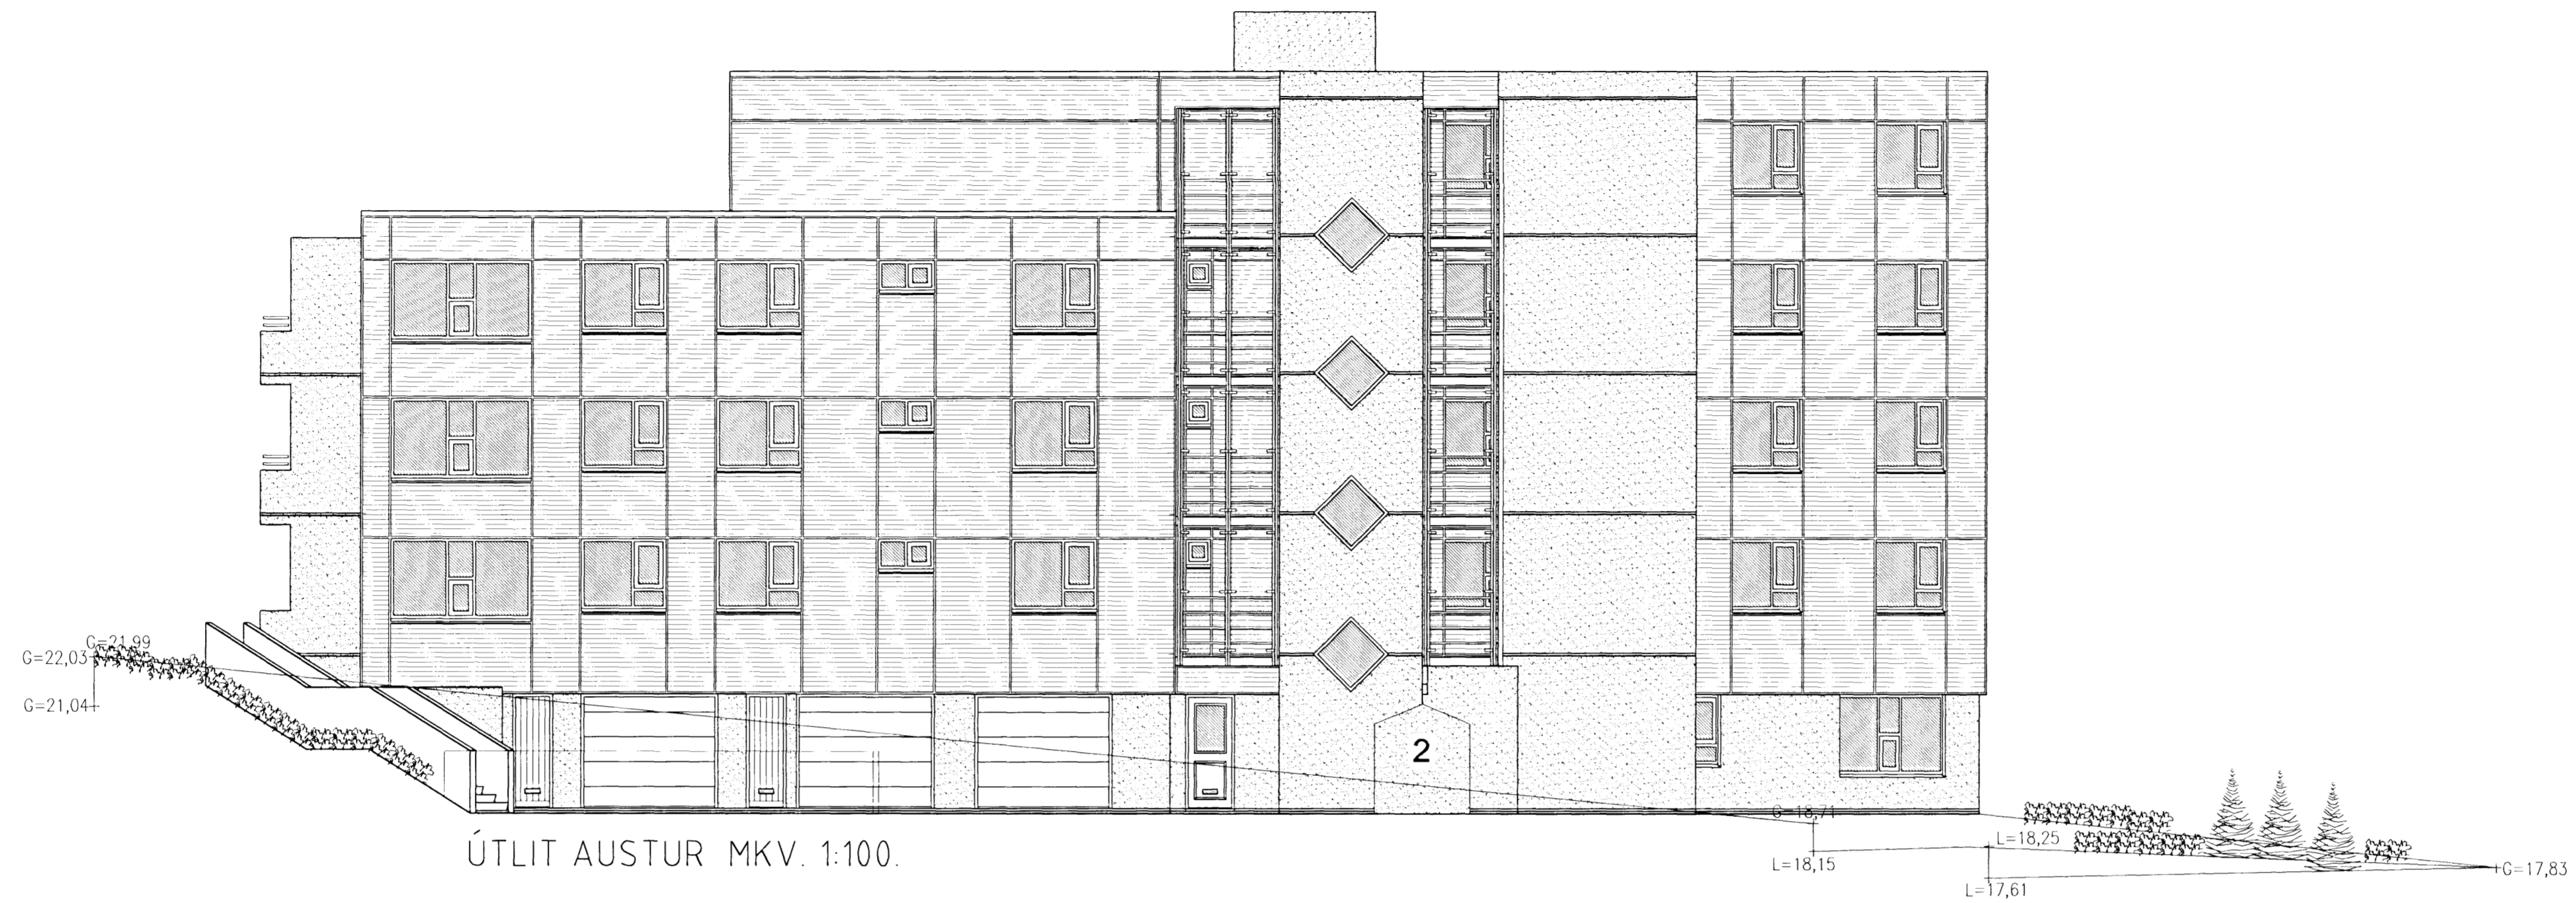

ÚTLIT AUSTUR MKV. 1:100.



ÚTLIT VESTUR MKV. 1:100.

BERJAVELLIR 2 HAFNARFIRÐI.

Sigurður Þorvarðarson byggingafræðingur b.f.í.
Teiknistofan Strandgötu 11 220 Hafnarfirði.
Sími 5651510. Netfang: teiknistofan@islandia.is
STH teiknistofan ehf. kt. 510298-2769. Kt. aðalhönnuðar: 141250-4189.

Skýringar:	Aðaluppdráttur.
Teikning:	Útlit austur & vestur.
Málkvarði:	1:100. Dagsetning: 30 september 2002
Undirskrift:	<i>Kristján Þórásson</i>
Blað nr.:	8 af 10.
Breytt:	Svalalökun íbúðar 05-03 teiknuð Dags. 28.08.2007.