
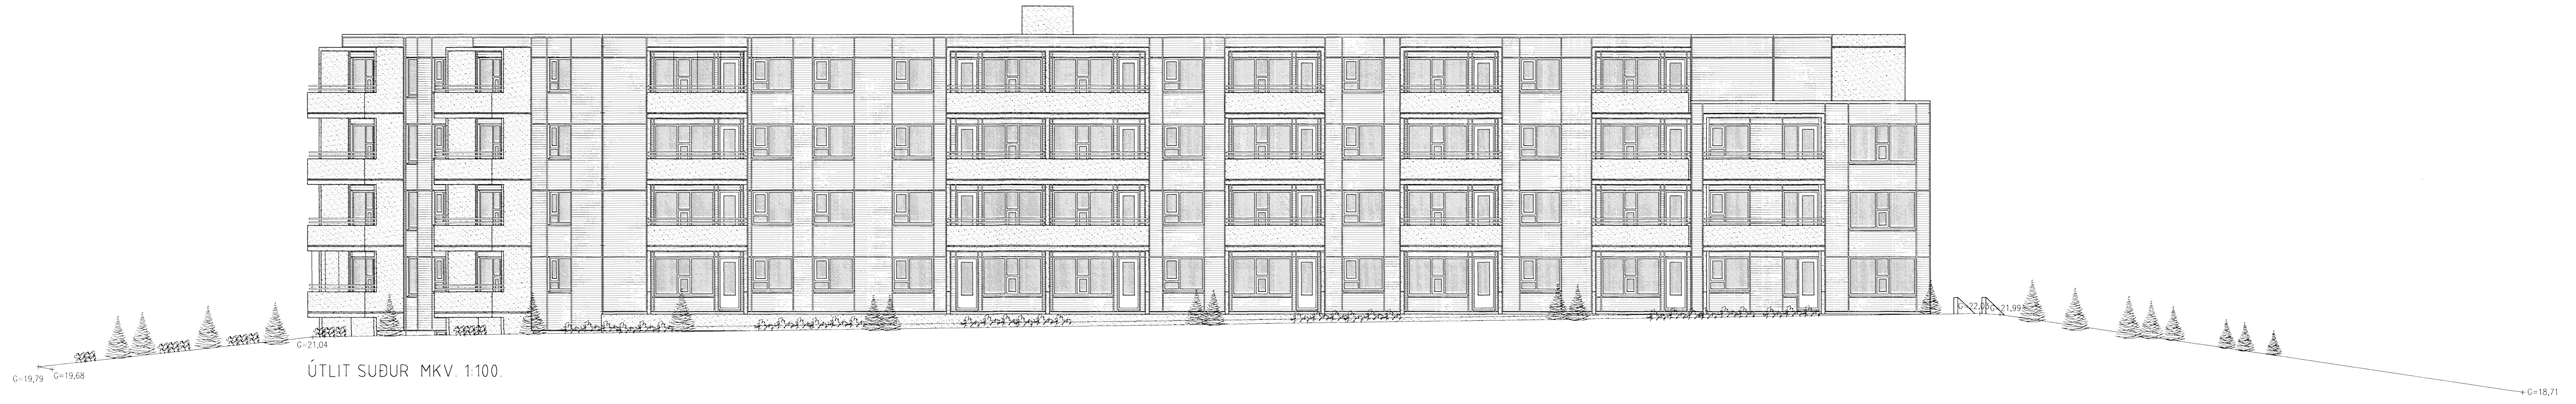


Sampykkt þann
17. OKT. 2007
Bygginguultrúinn í Hafnarfirði
F.n. Kristján Þorárnsson

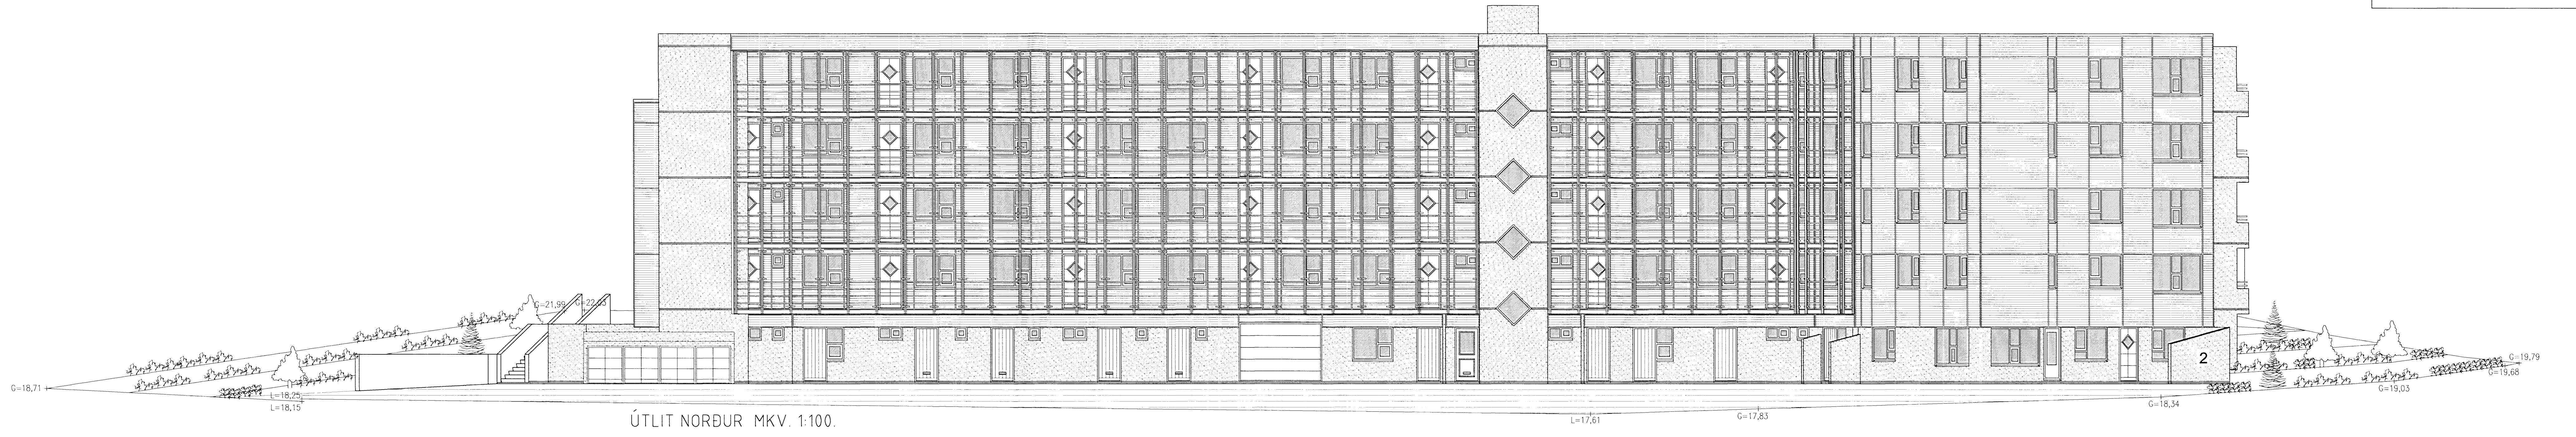

BERJAVELLIR 2 HAFNARFIRÐI.

Sigurður Þorvårdarson byggingafræðingur bfi.
Teiknistofan Strandgötu 11 220 Hafnarfirði.
Sími 5651510 Netfang teiknistofan@islandia.is
STH teiknistofan ehf. kt. 510298-2769 Kf. aðalhönnuðar. 141250-4189

Skýringar:	Aðaluppdráttur
Teikning:	Útlit norður & suður
Mælikvarði:	1:100
Undirskrift:	<i>[Signature]</i>
Blad nr.:	7 af 10
Breytt:	Svalatalokun íbúðar 05-03 teiknuð Dags. 28.08.2007.

Dagsetning: 30 september 2002