

Samþykki þann
17. Okt. 2007
Byggingaáttvörðinn í Hafnarfirði
F.n. Kristján Þórarinnsson




norð-vesturhlíð

- D: lofnet frá novo sett inn á 09.10.2007
teikningu
- C: lofnet frá vodafone sett inn á 05.05.2006
teikningu
- B: Klæðninga línum breytt 10.10.2005
- A: 4.heð breytt 25.07.2005

BREYTINGAR: DAGS:

LYKILMYND:

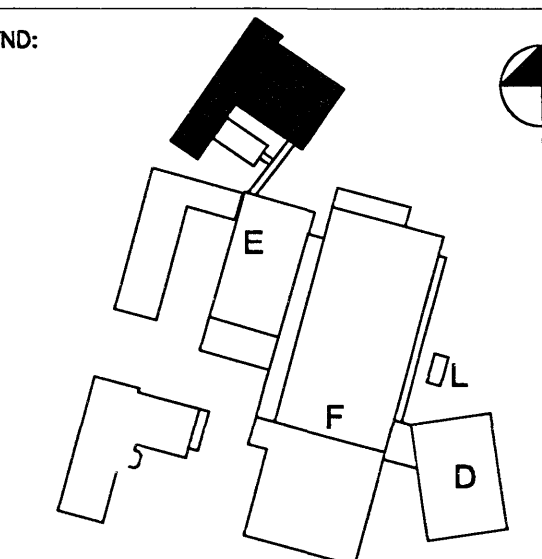

VERKKAUPI:



REYKJAVÍKURVEGUR 80.
BYGGINGARHLUTI: R-RANNSÓKNARHÖG

VERKTEIKNING
ÚTLIT NORÐVESTUR OG SÚDVESTUR

VERK: DAGS: 08.05.2006
KVARDI: 1:100 TEIKNAD: JGM
SKRÁ: .DWG


ÚTI INNI

ARKITEKTAR

ÞINGHOLTSSTRÆTI 27 101 REYKJAVÍK
SÍMAR 5527660 & 5627660 FAX 5527661
NETFANG ui@ui.is
VEFFANG http://www.ui.is
BALDUR Ó. SVAVARSSON ARKITEKTAR FAI

JÓN ÞÓR ÞORVALDSSON ARKITEKTAR FAI
021256-7579

TEIKNINGANR: **A-R-208** BREYTING: **D**

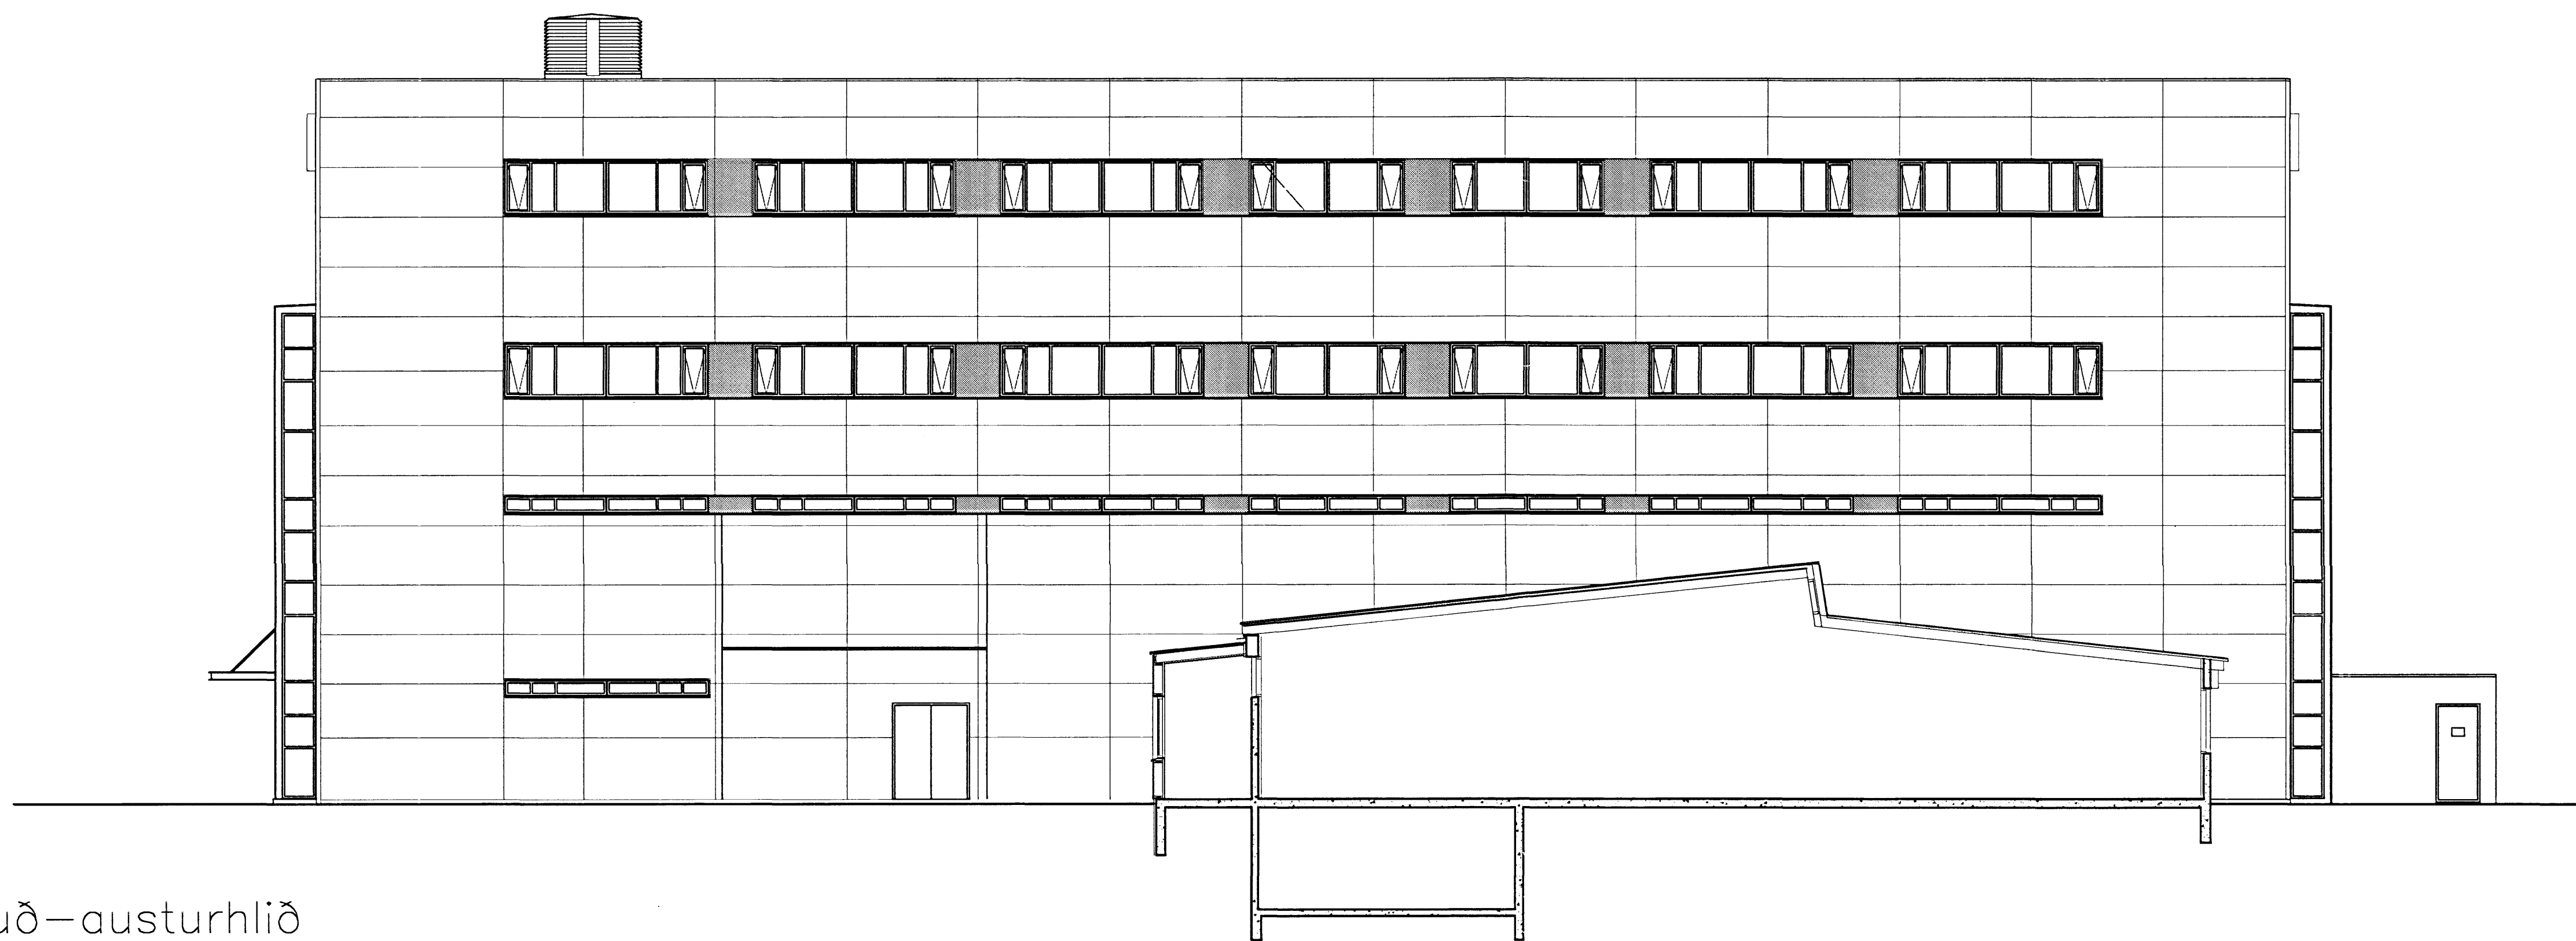

súð-austurhlíð