



suð-vesturhlíð

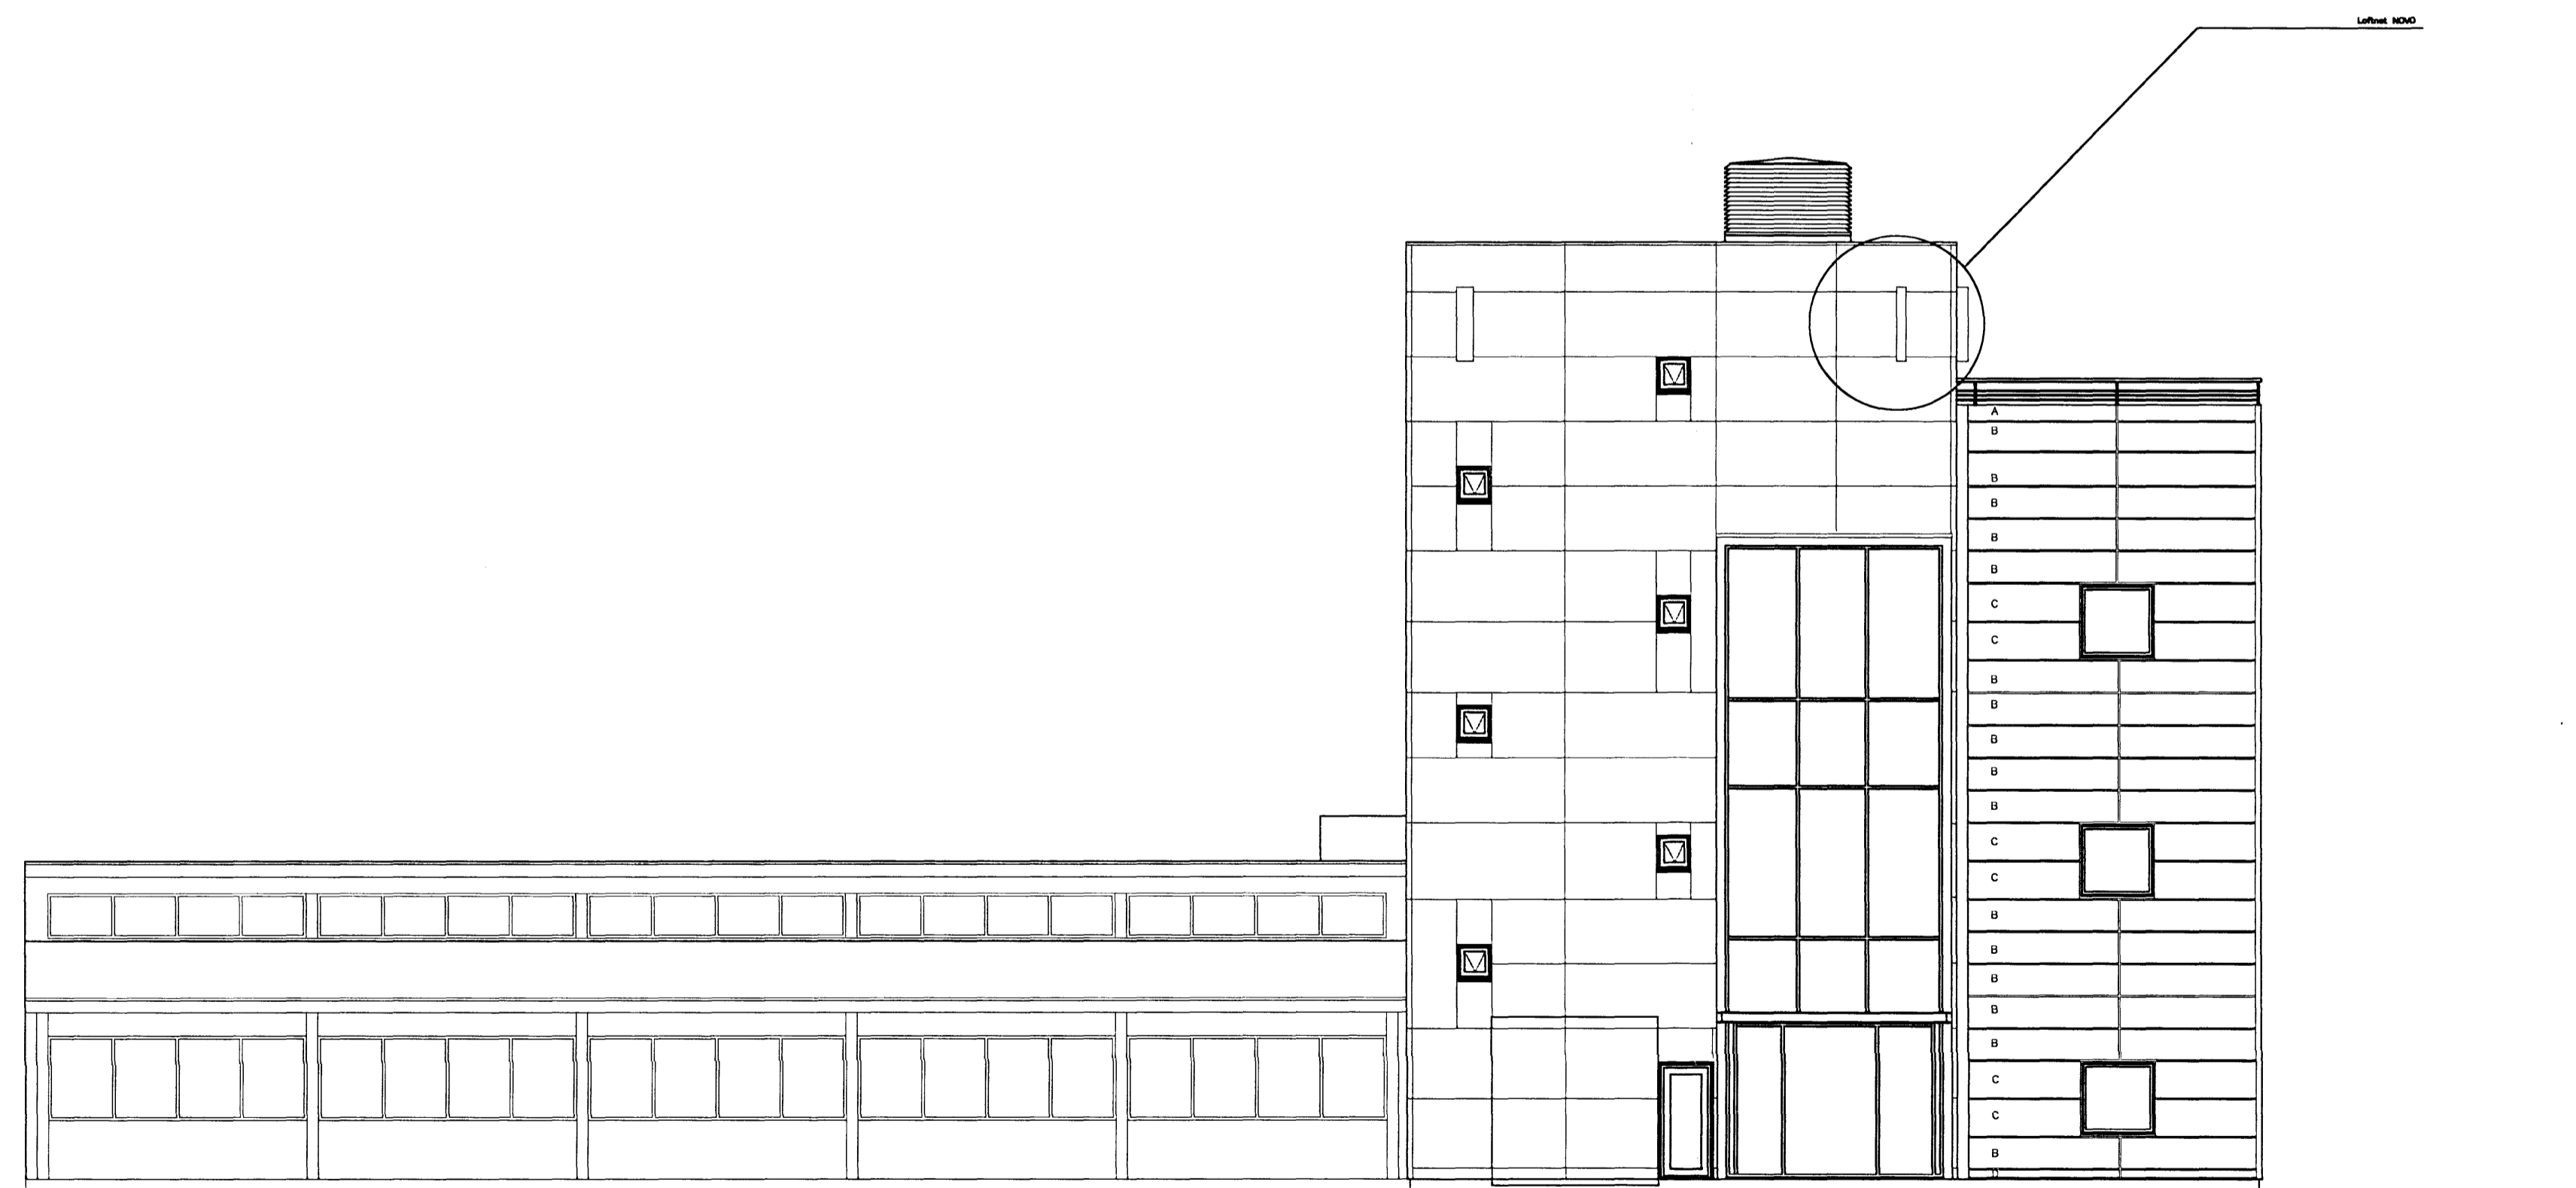

norð-austurhlíð

Samþykkt þann
17 OKT. 2007
Byggingafultrúinn í Hafnarfirði
F.h. Kristján Þórarinnsson

D	loftnet frá novo sett inn á teikningu	09.10.2007
C:	loftnet frá vodafone sett inn á teikningu	05.05.2006
B:	Kleðninga línum breytt	10.10.2005
A:	4.hæð breytt	25.07.2005
BREYTINGAR:		DAGS:

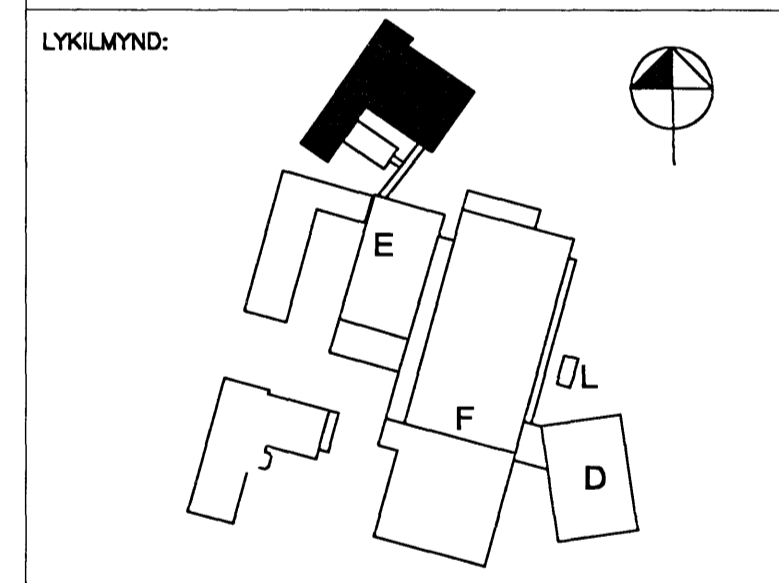

VERKKAUPI:



REYKJAVÍKURVEGUR 80.
BYGGINGARHLUT: R-RANNSÓKNARHÓGS

VERKTEIKNING
ÚTLIT SUÐ-VESTUR OG NORD-AUSTUR

VERK:	DAGS:	08.05.2006
KVARDI:	1:100	TEIKNAD: JGM
SKRÁ:	.DWG	

ÚTI INNI

ARKITEKTAR
ÞINGHOLTSSTRETI 27 101 REYKJAVÍK
SÍMAR 5527660 & 5627660 FAX 5527661
NETFANG u@ui.is
VEFFANG http://www.ui.is
BALDUR Ó. SVAVARSSON ARKITEKTAR FAI

JÓN ÞÓR ÞORVALDSSON ARKITEKTAR FAI
021256-7579

TEIKNINGARNR: **A-R-209** BREYTING: **D**