



V

^

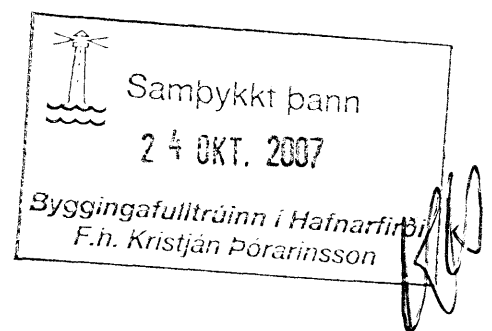

Úr Gildi

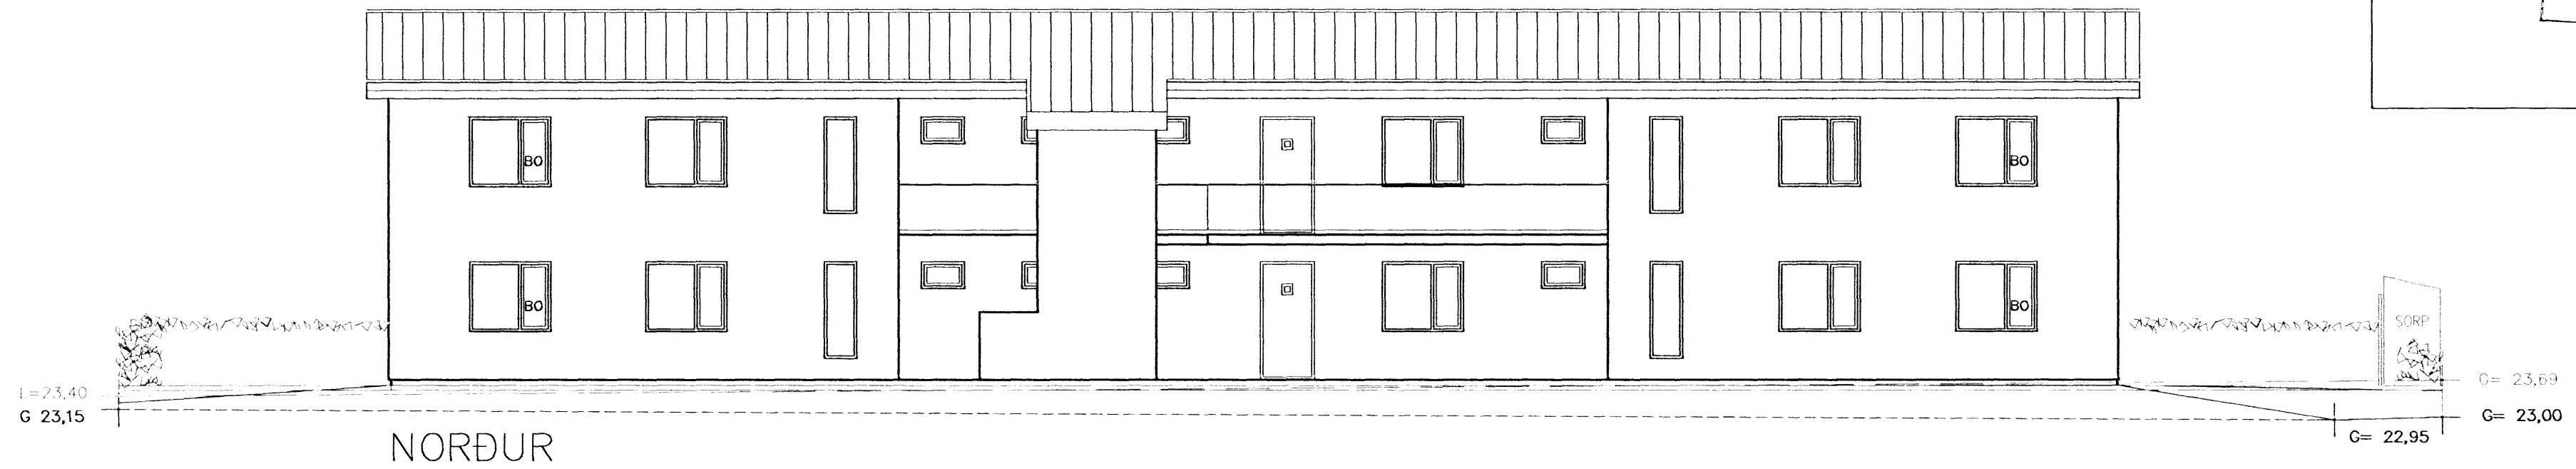

ÚTLIT 1:100

Dags.	Breytingar	Nr.	Nafn
30.09.2007	Húsið er byggt úr steinsteyptum samlokueiningum frá Smellinn ehf. Akronesi.	1.	FÓ.
30.09.2007	Skráningartalla leiðrétt, Botnflötur og stærðir í íbúðum 0102 og 0103 víxlast, samræmið því ekki við rými og eignarhald. Sama gildir um íbúð 0202 og 0203	2.	FÓ.

meter Verkfræðistofa ehf
Síðumúli 1, 108 Reykjavík

Simi: 5678922, Gsm: 8940059
meter@meter.is, www.meter.is

DREKAVELLIR 32, 221 HAFNARFJÖRÐUR

ÚTLIT- NORÐUR OG SUÐUR

TÖLVUSKRA	HANNAÐ	TEIKNAD	YFIRFARID	ÚTGÁFA
246-221-DREKAVELLIR 32	FÓ/VG	FÓ/VG	FÓ/VG	02

SAMÞYKKT	TEIKNING NR.	MKV.	BLAD NR.
Fríðrik Ólafsson 2303592459	246-A05	1:100	A-05

DAGS.	VERK NR.
02.10.2007	246

f.ó.ólfsson

V

^