
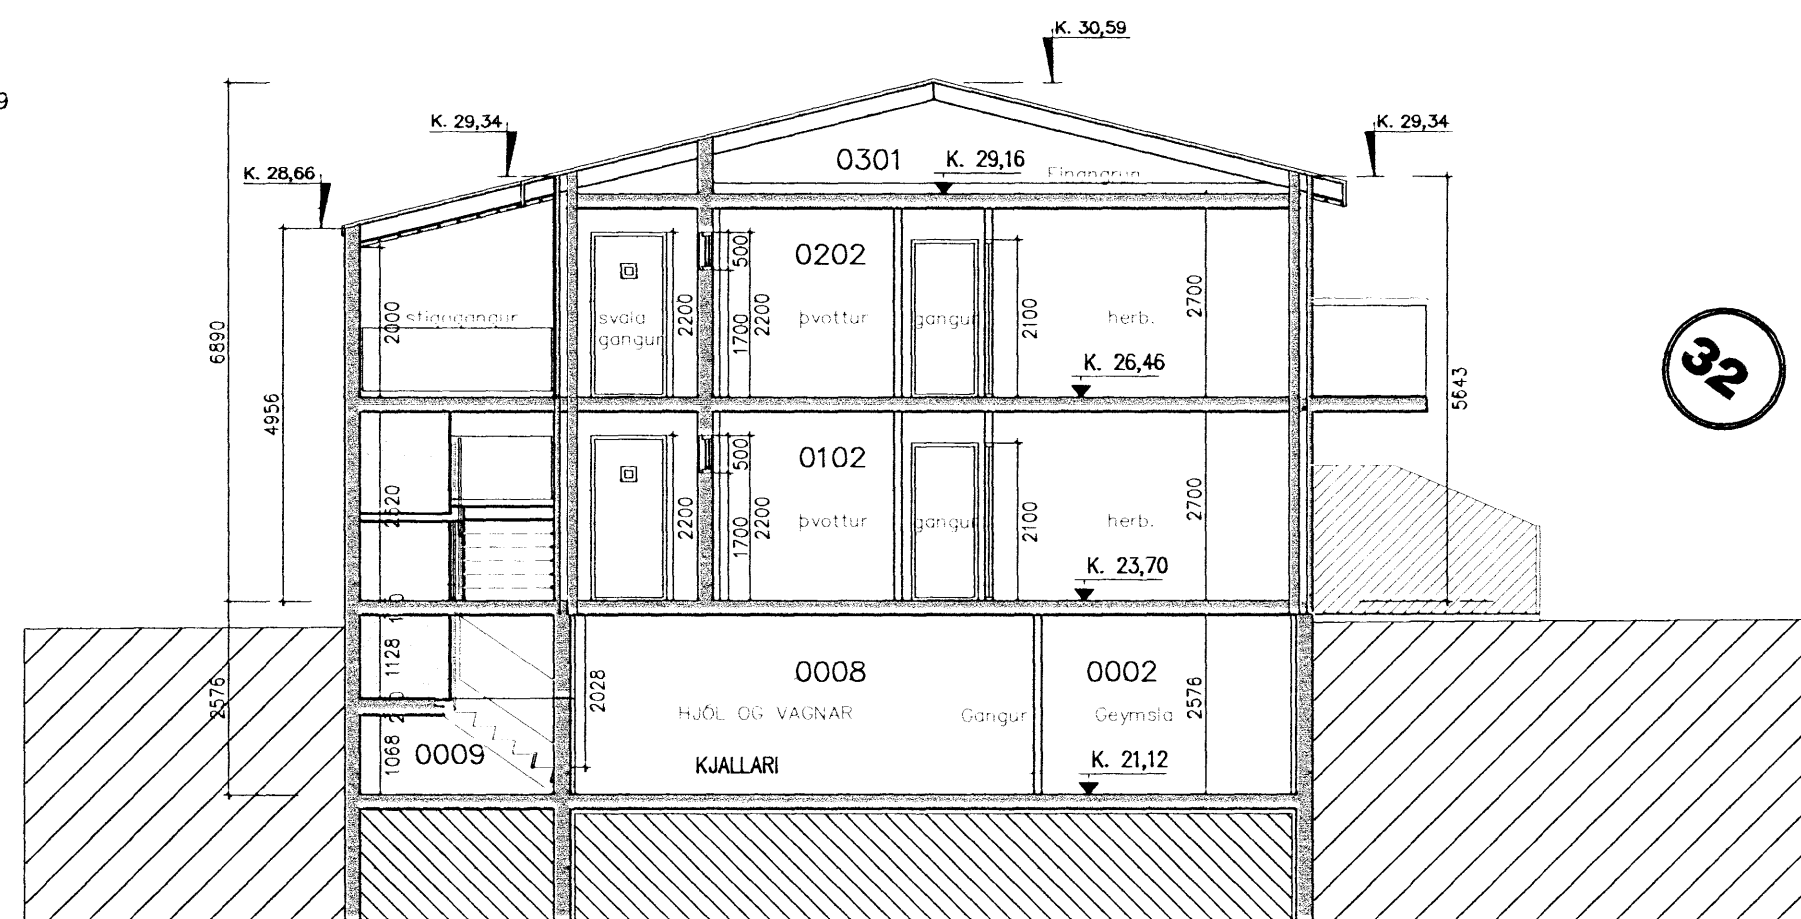
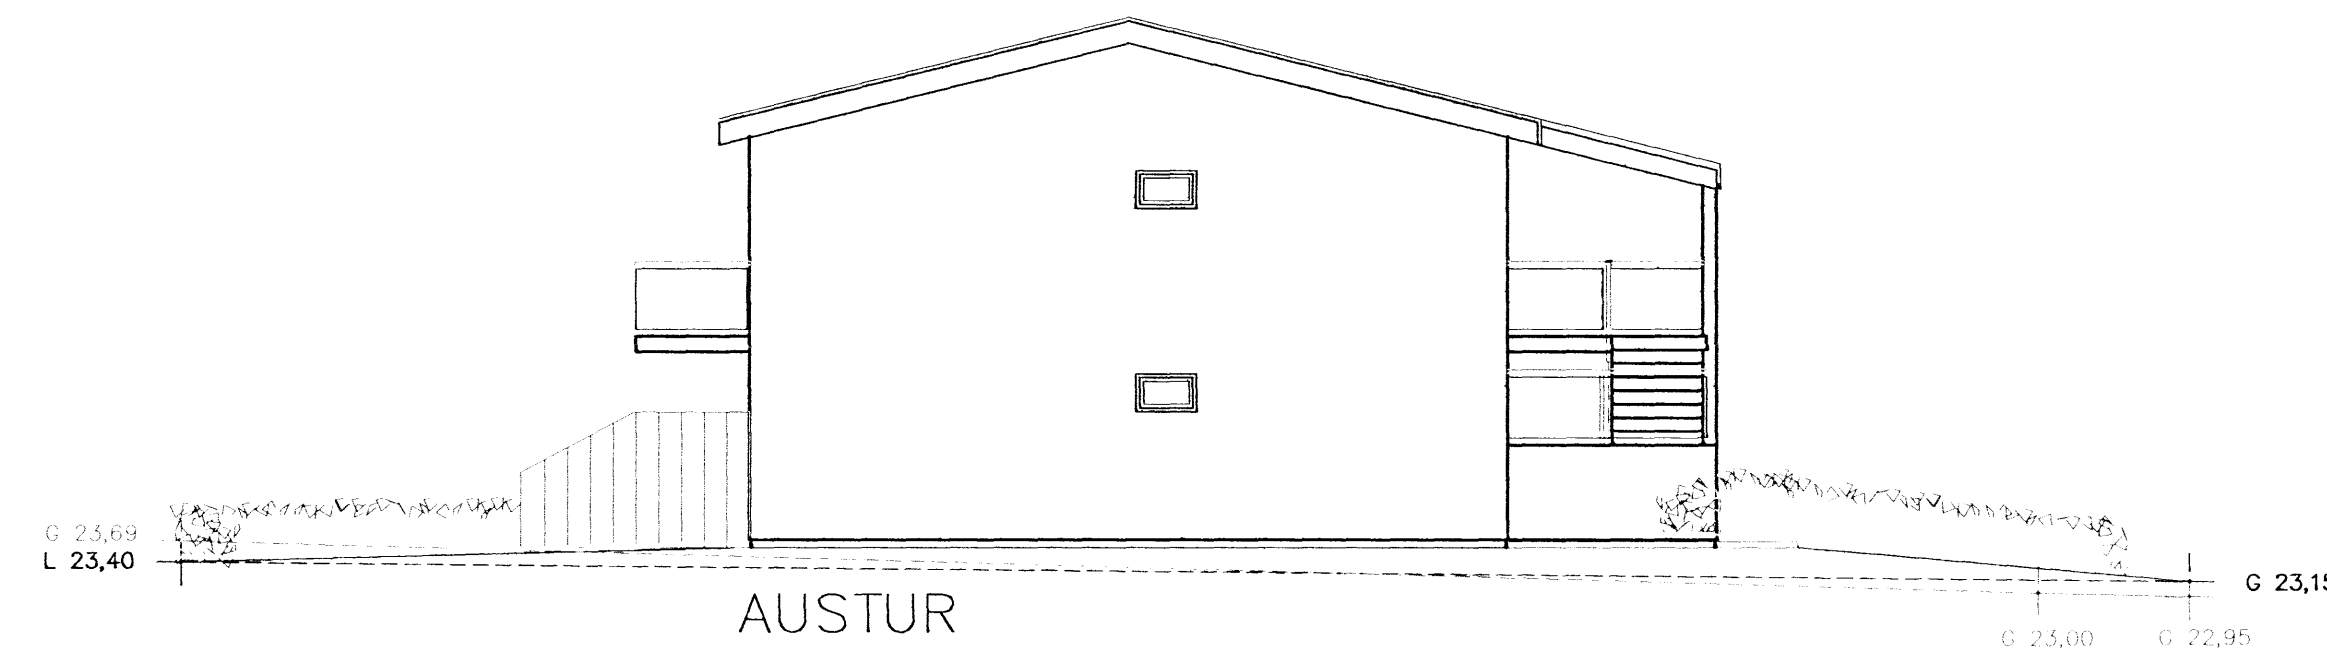


Sampykkt þann
24. Okt. 2007
Byggingafultrúinn í Hafnarfirði
F.h. Kristján Þorarinsson

Úr Gildi

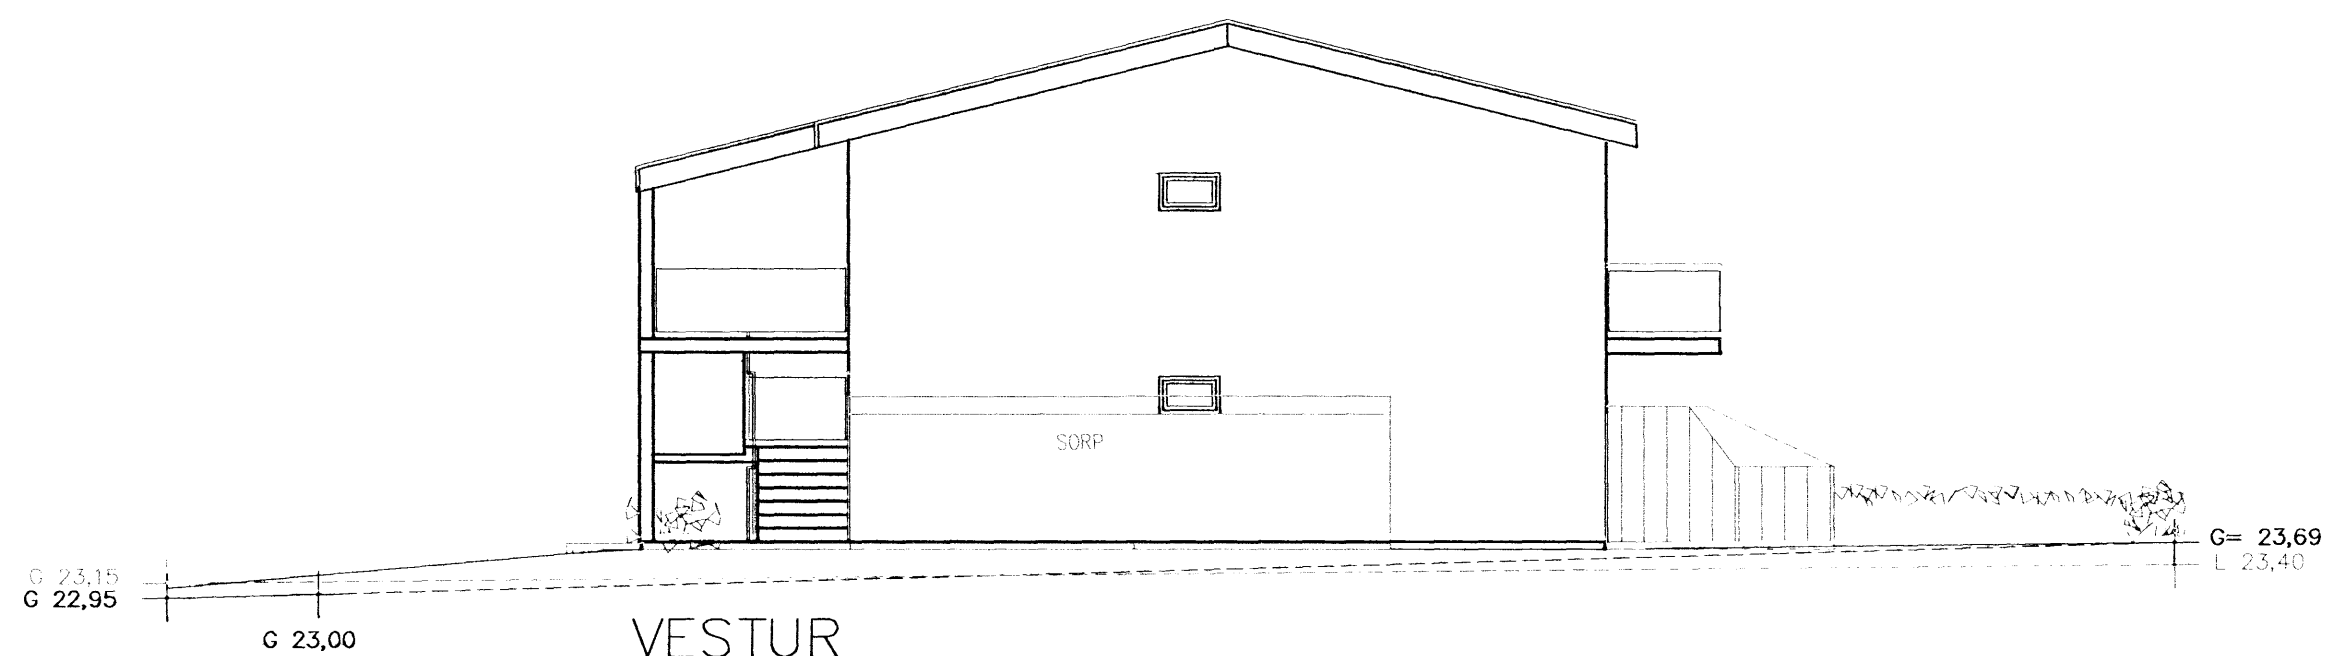

Sníð A-A þvert á íbúðir nr. 102,202 og kjallara

Dags.	Breytingar	Nr.	Nafn
30.09.2007	Húsið er byggt úr steinsteyptum samokueiningum frá Smellinn ehf. Akranesi.	1.	FÓ.
30.09.2007	Skráningartalla leiðrétt, Botnflötur og stærðir í íbúðum 0102 og 0103 víxlast, samræmist því ekki við rými og eignarhald. Sama gildir um íbúð 0202 og 0203.	2.	FÓ.

meter Verkfræðistofa ehf
Síðumúli 1, 108 Reykjavík

Simi: 5678922, Gsm: 8940059
meter@meter.is, www.meter.is

DREKAVELLIR 32, 221 HAFNARFJÖRDUR

ÚTLIT-VESTUR, AUSTUR OG SNÍÐ A

TÖLVUSKRA	HANNAÐ FÓ/VG	TEIKNAD FÓ/VG	YFIRFARID FÓ/VG	ÚTGÁFA
246-221-DREKAVELLIR 32	FÓ/VG	FÓ/VG	FÓ/VG	02
SAMPYKKT	TEIKNING NR.	MKV.	BLAD NR.	
Friðrik Ólafsson 2303592459	246-A04	1:100	A-04	
TEIKNING NR.	DACS.	VERK NR.		
246	02.10.2007	246		