

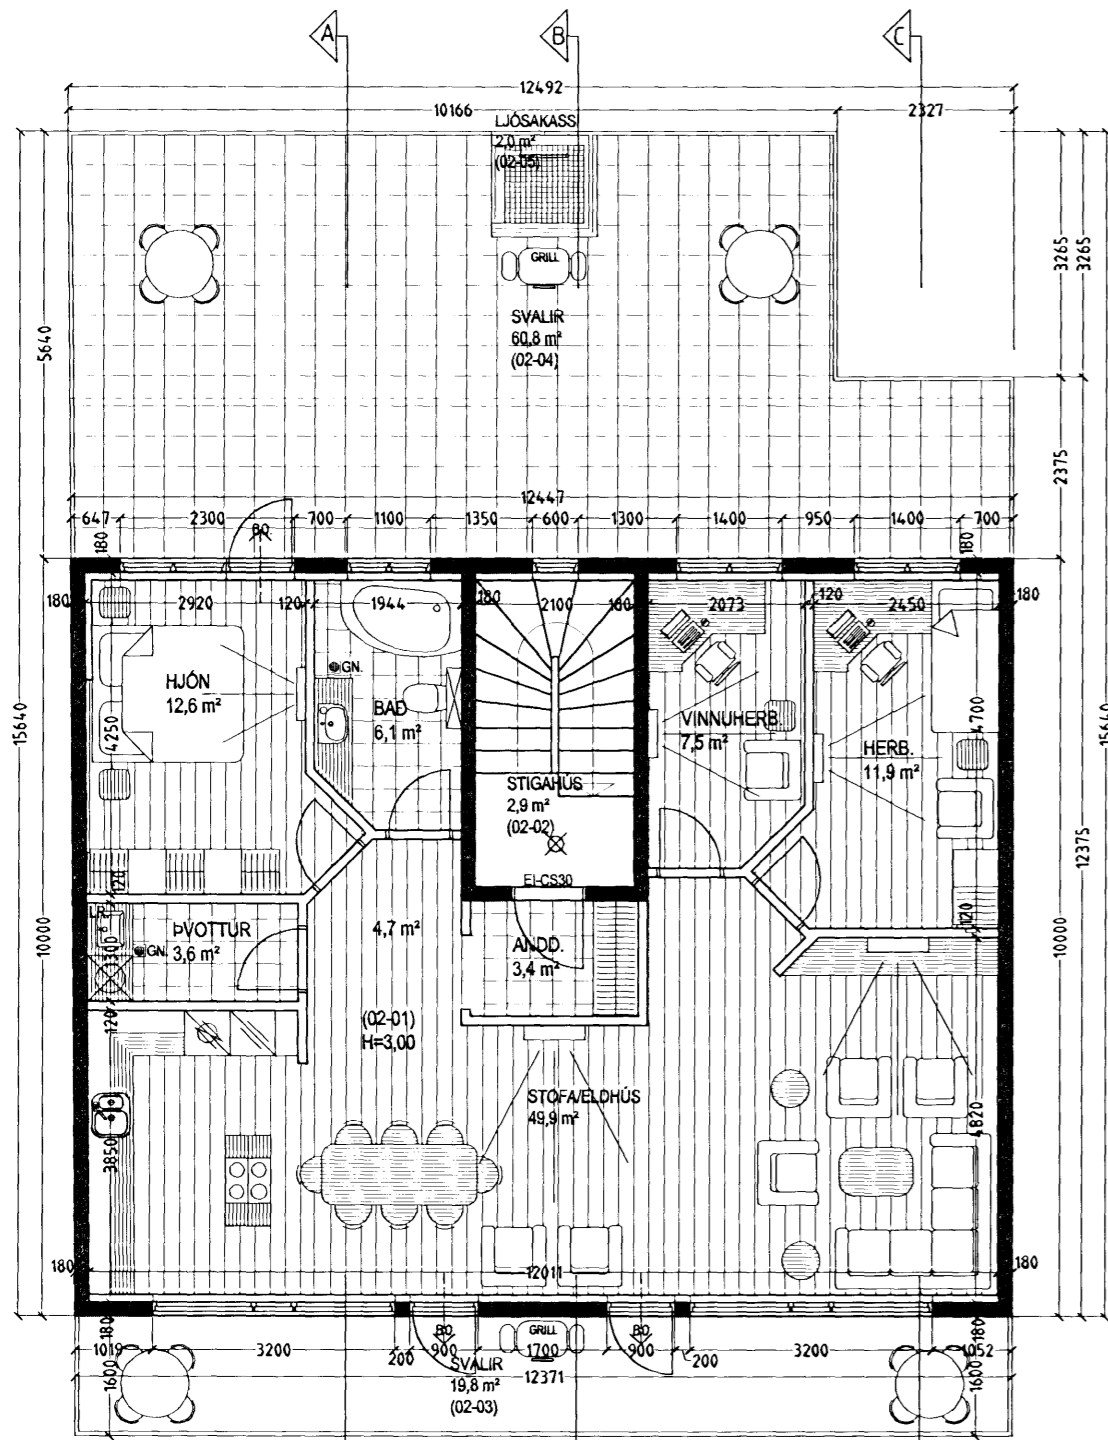


# STRANDGATA 39 HAFNARFIRÐI.

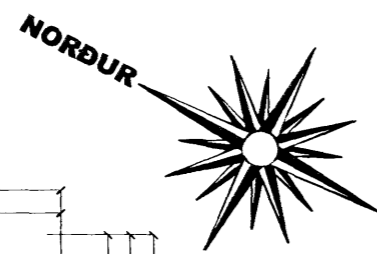


**GRUNNMYND 2. HÆÐ MKV. 1:100.**

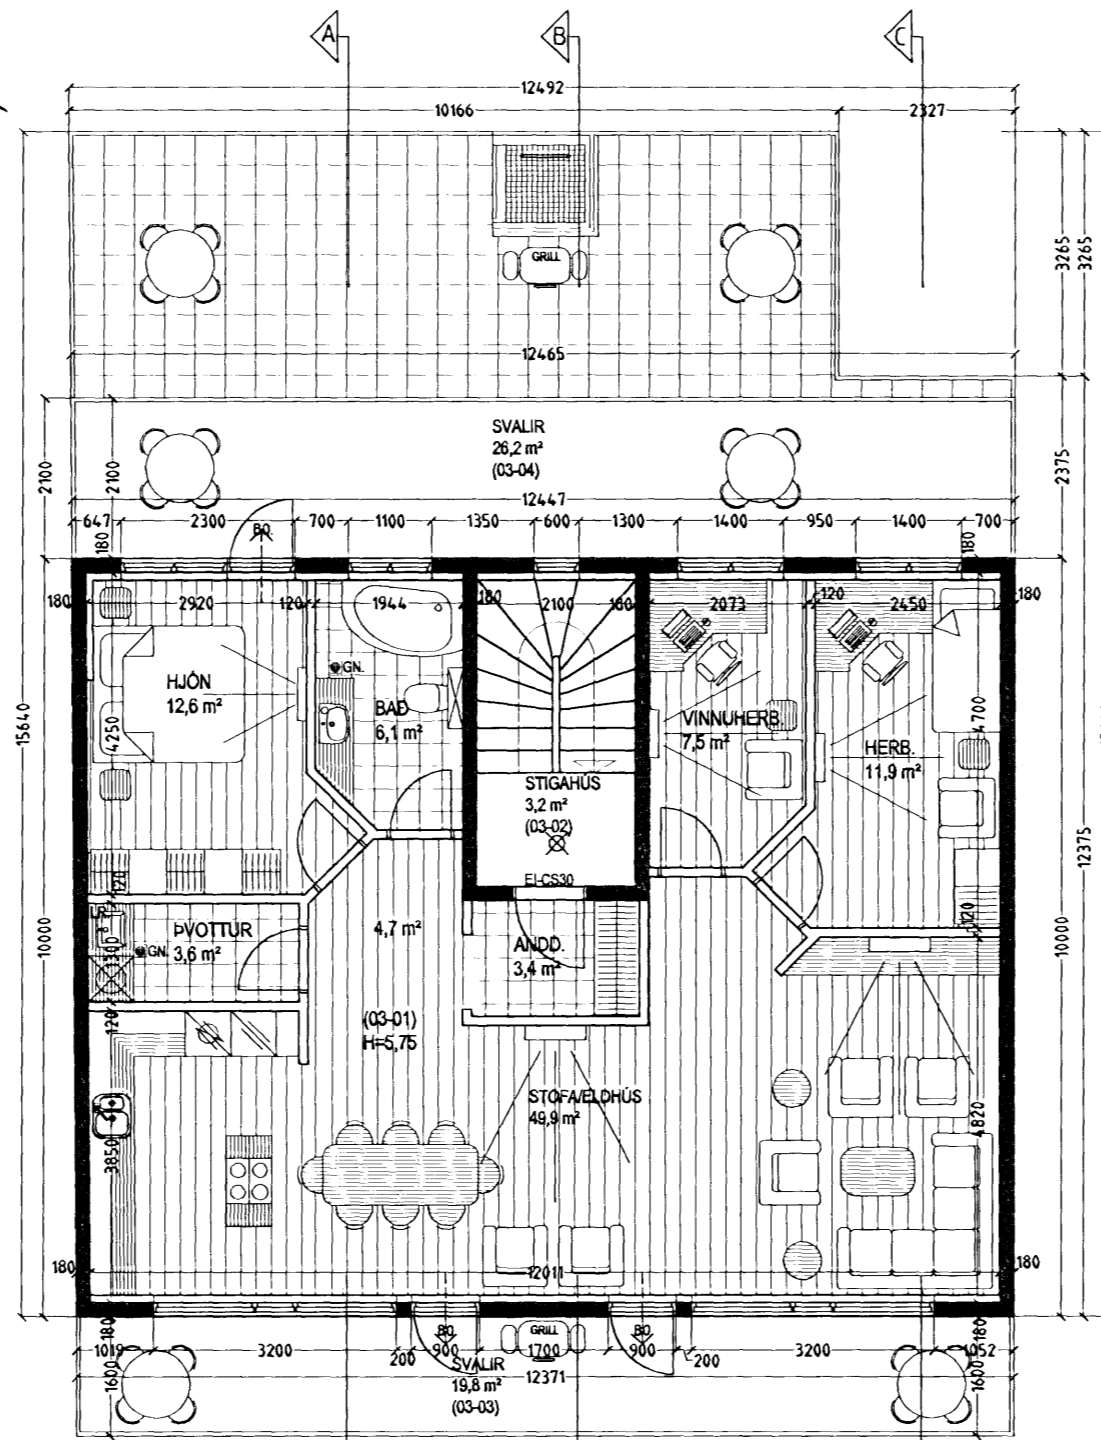


**GRUNNMYND 3. HÆÐ MKV. 1:100.**

Byggingarfulltrúi  
Samþykkt erindið.  
24 OKT 2007  
Bent skal á að samþykkt þessi verður ekki virk  
fyrr en eftir þinglýsingu eignaskipta þárlýsingar-  
innar og skráningu hennar hjá Fasteignamat ríkissms.  
Byggingarfulltrúinn í Hafnarfirði  
F.h. Kristján Þórarinnsson

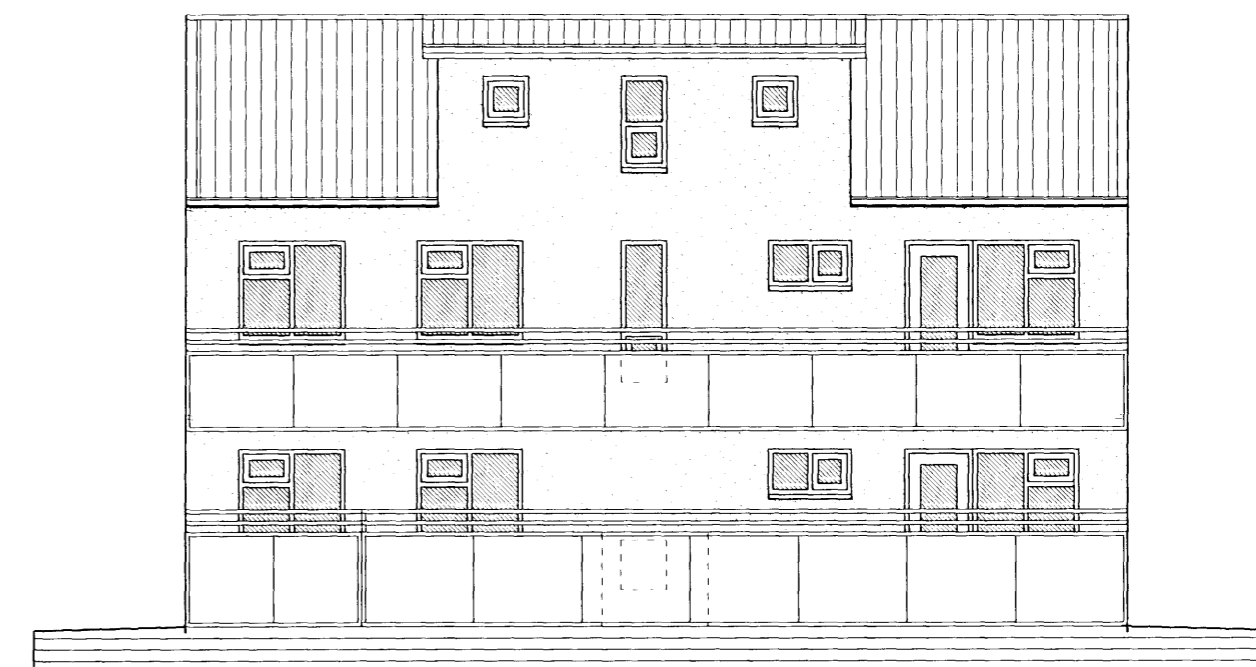

**ÚTLIT NORÐAUSTUR MKV. 1:100.**

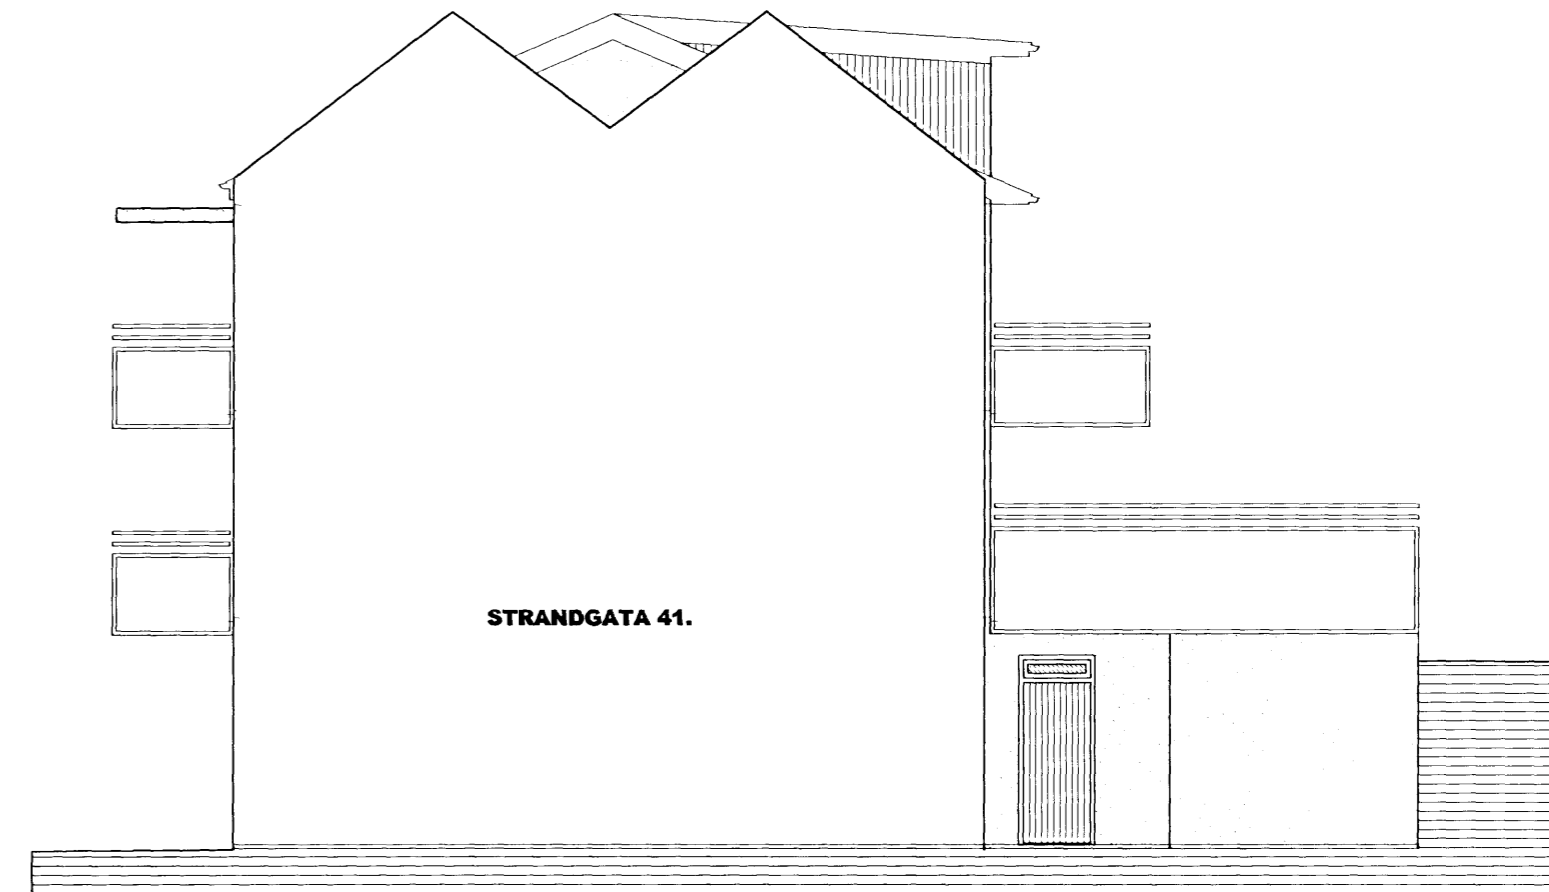

**ÚTLIT SUÐAUSTUR MKV. 1:100.**

## STRANDGATA 39 HAFNARFIRÐI.

Sigurdur Þorvardarson byggingafræðingur b.f.í.  
Teiknistofan Strandgötu 11 220 Hafnarfirði.  
STH. teiknistofan ehf. kt. 510298-2769. Kf. aðalhönnuðar: 141250-4189  
Sími: 5651510. Netfang: teiknistofan@simnet.is

Skýringar:	Aðaluppdráttur.
Teikning:	Grunnmynd 2. - 3. hæð & útlit.
Mælikvæði:	1:100.
Undirskrift:	<i>22/10 07 Sigurð</i>
Blað nr:	2 af 5. Dagsetning: 18 september 2005.
Breytt:	Grunnmyndum, útlitum, sniðmyndum og afst. breytt dags. 06.10.2006.
Raunteikning:	1. hæð minnkud um 59 sm, gluggi fjarlægður af gafli, þakgluggar teiknaðir, innra skipulagi 1. hæðar breytt & skráningartöflu breytt. 15.08.2007.