



# STRANDGATA 39 HAFNARFIRÐI.

Byggingarfulltrúi  
samþykkir erindið.  
24. Okt. 2007


Bent skal á að samþykki þessi verður ekki virk, fyrr en eftir þinglýsingu eignaskiptavirðingar, innar og skráningu hennar hjá Fastegnamálaáskrifstofu Byggingarfulltrúinn í Hafnarfirði.  
Eh. Kristján Þorsteinsson

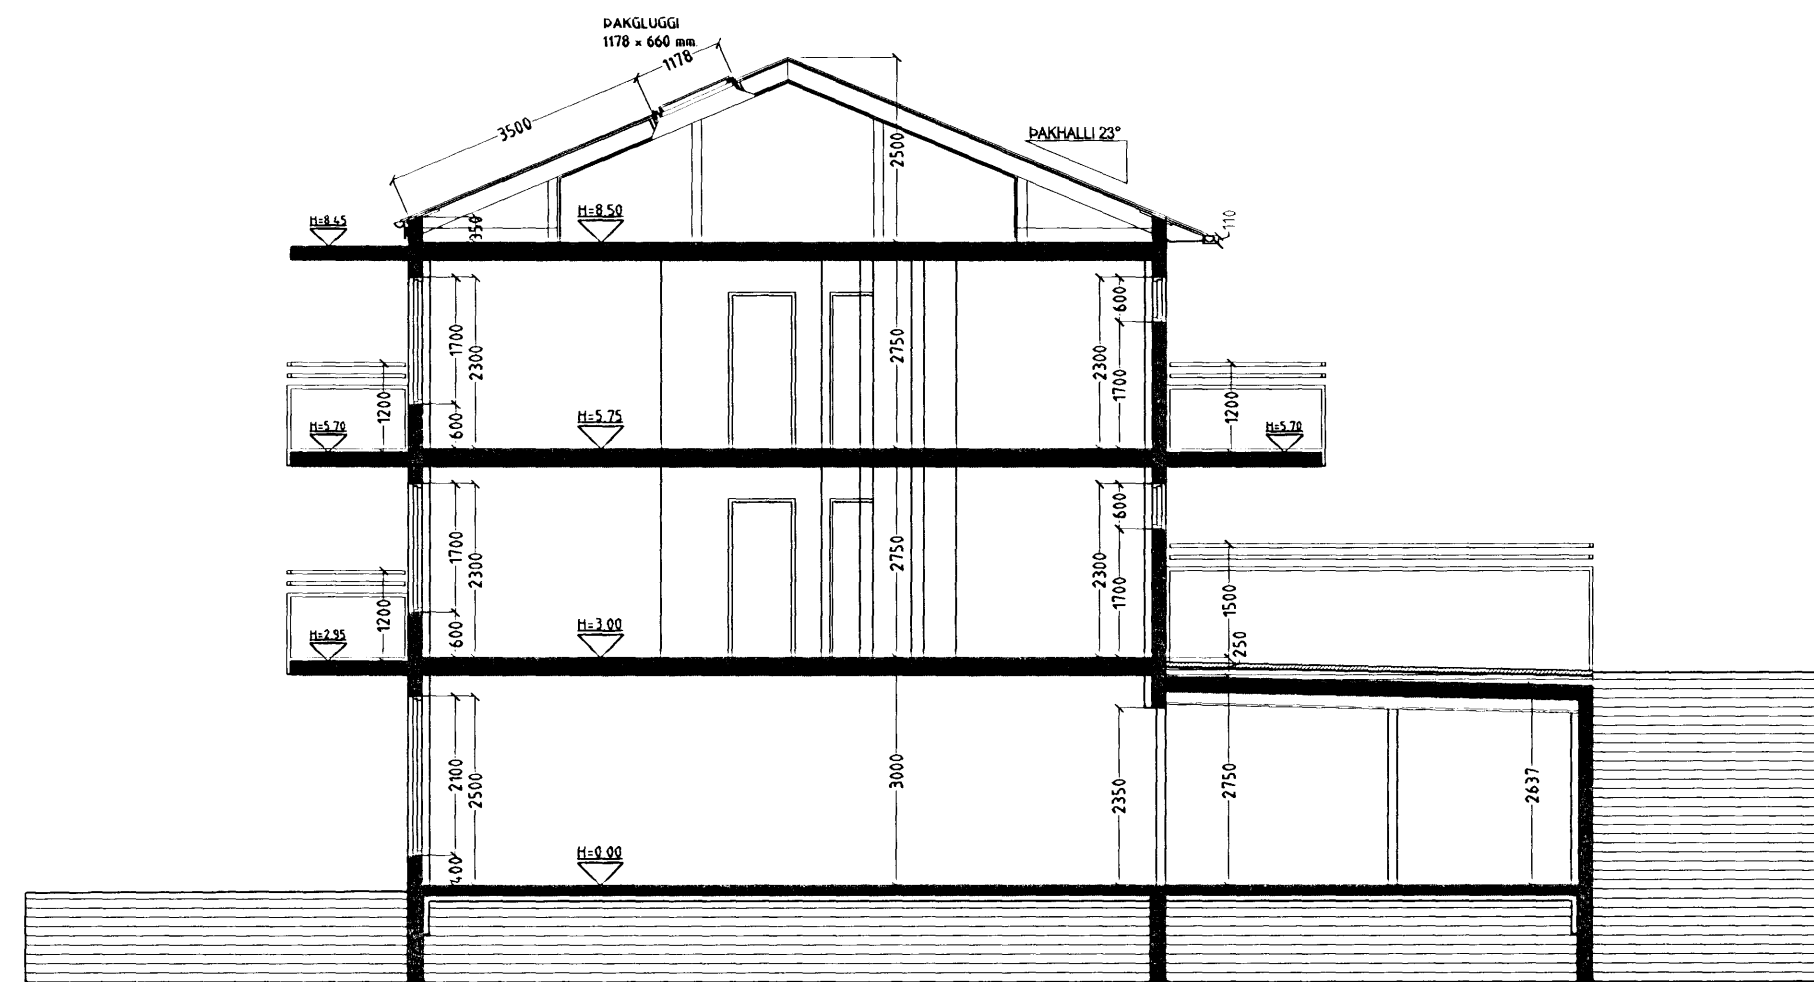

SNID A-A MKV. 1:100.

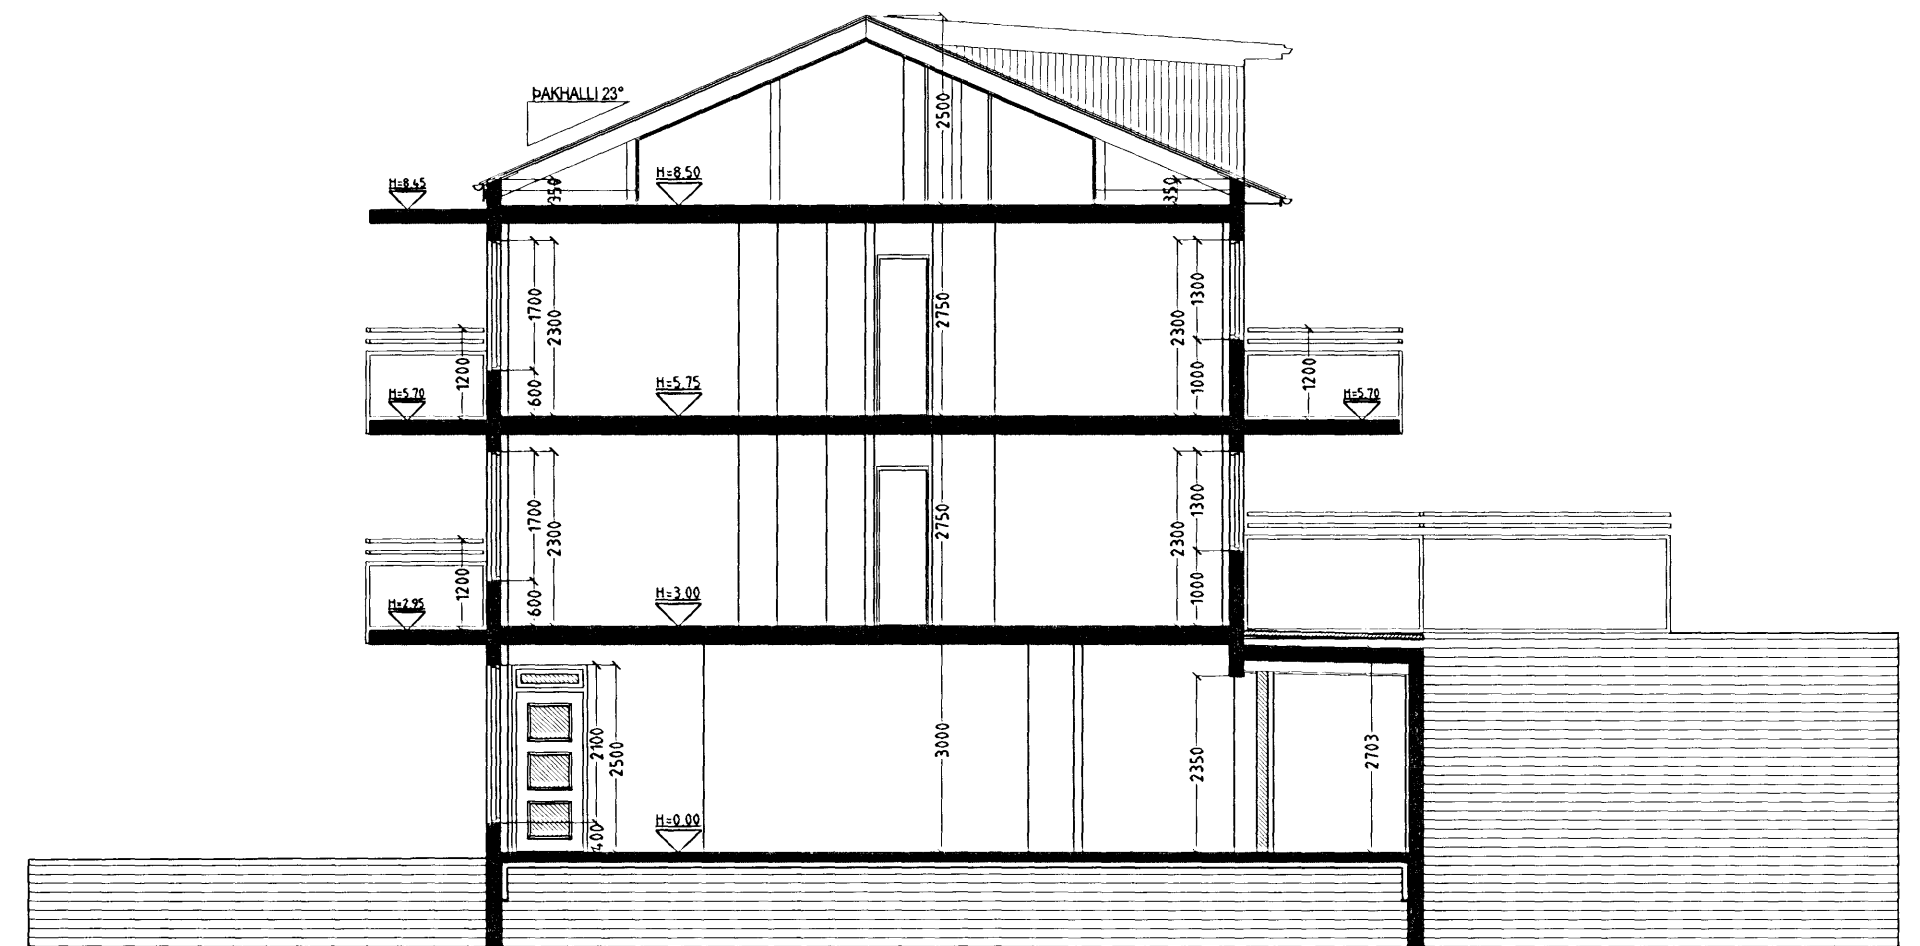

SNID C-C MKV. 1:100.

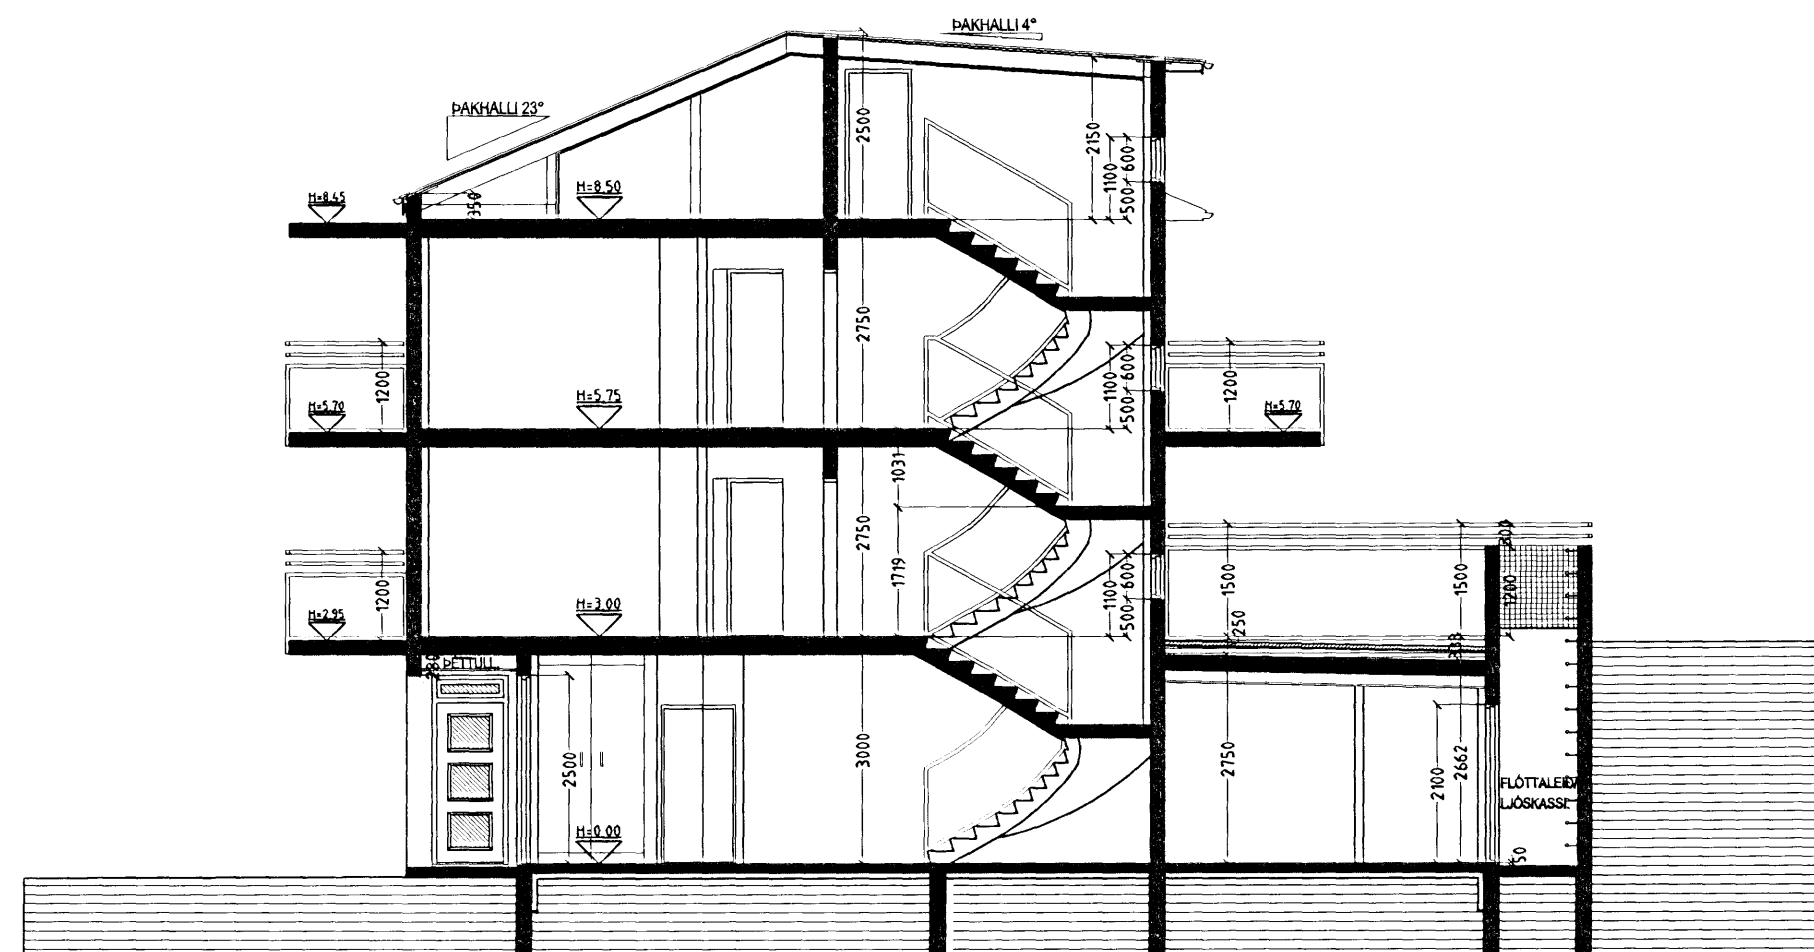

SNID B-B MKV. 1:100.

## STRANDGATA 39 HAFNARFIRÐI.

Sigurður Þorvarðarson byggingafræðingur bfi.  
Teiknistofan Strandgötu 11 220 Hafnarfirði.  
STH. teiknistofan ehf. kt. 510298-2769. Kt. aðalhönnuðar: 141250-4189.  
Sími: 5651510. Netfang: teiknistofan@simnet.is

Skýringar:	Aðaluppdráttur.
Teikning:	Sniðmyndir.
Mælikvarði:	1:100.
Undirskrift:	<i>22/10 07 Sigurður Þorvarðarson</i>
Blad nr:	4 af 5. Dagsetning: 18 september 2005.
Breytt: Grunnmyndum, útlitum, sniðmyndum og afst. breytt dags. 06.10.2006.	
Raunteikning, 1. hæð minnkud um 59 sm, gluggi fjarlægður af gafli, þakgluggar teiknaðir, innra skipulagi 1. hæðar breytt & skráningartöflu breytt. 15.08.2007.	