
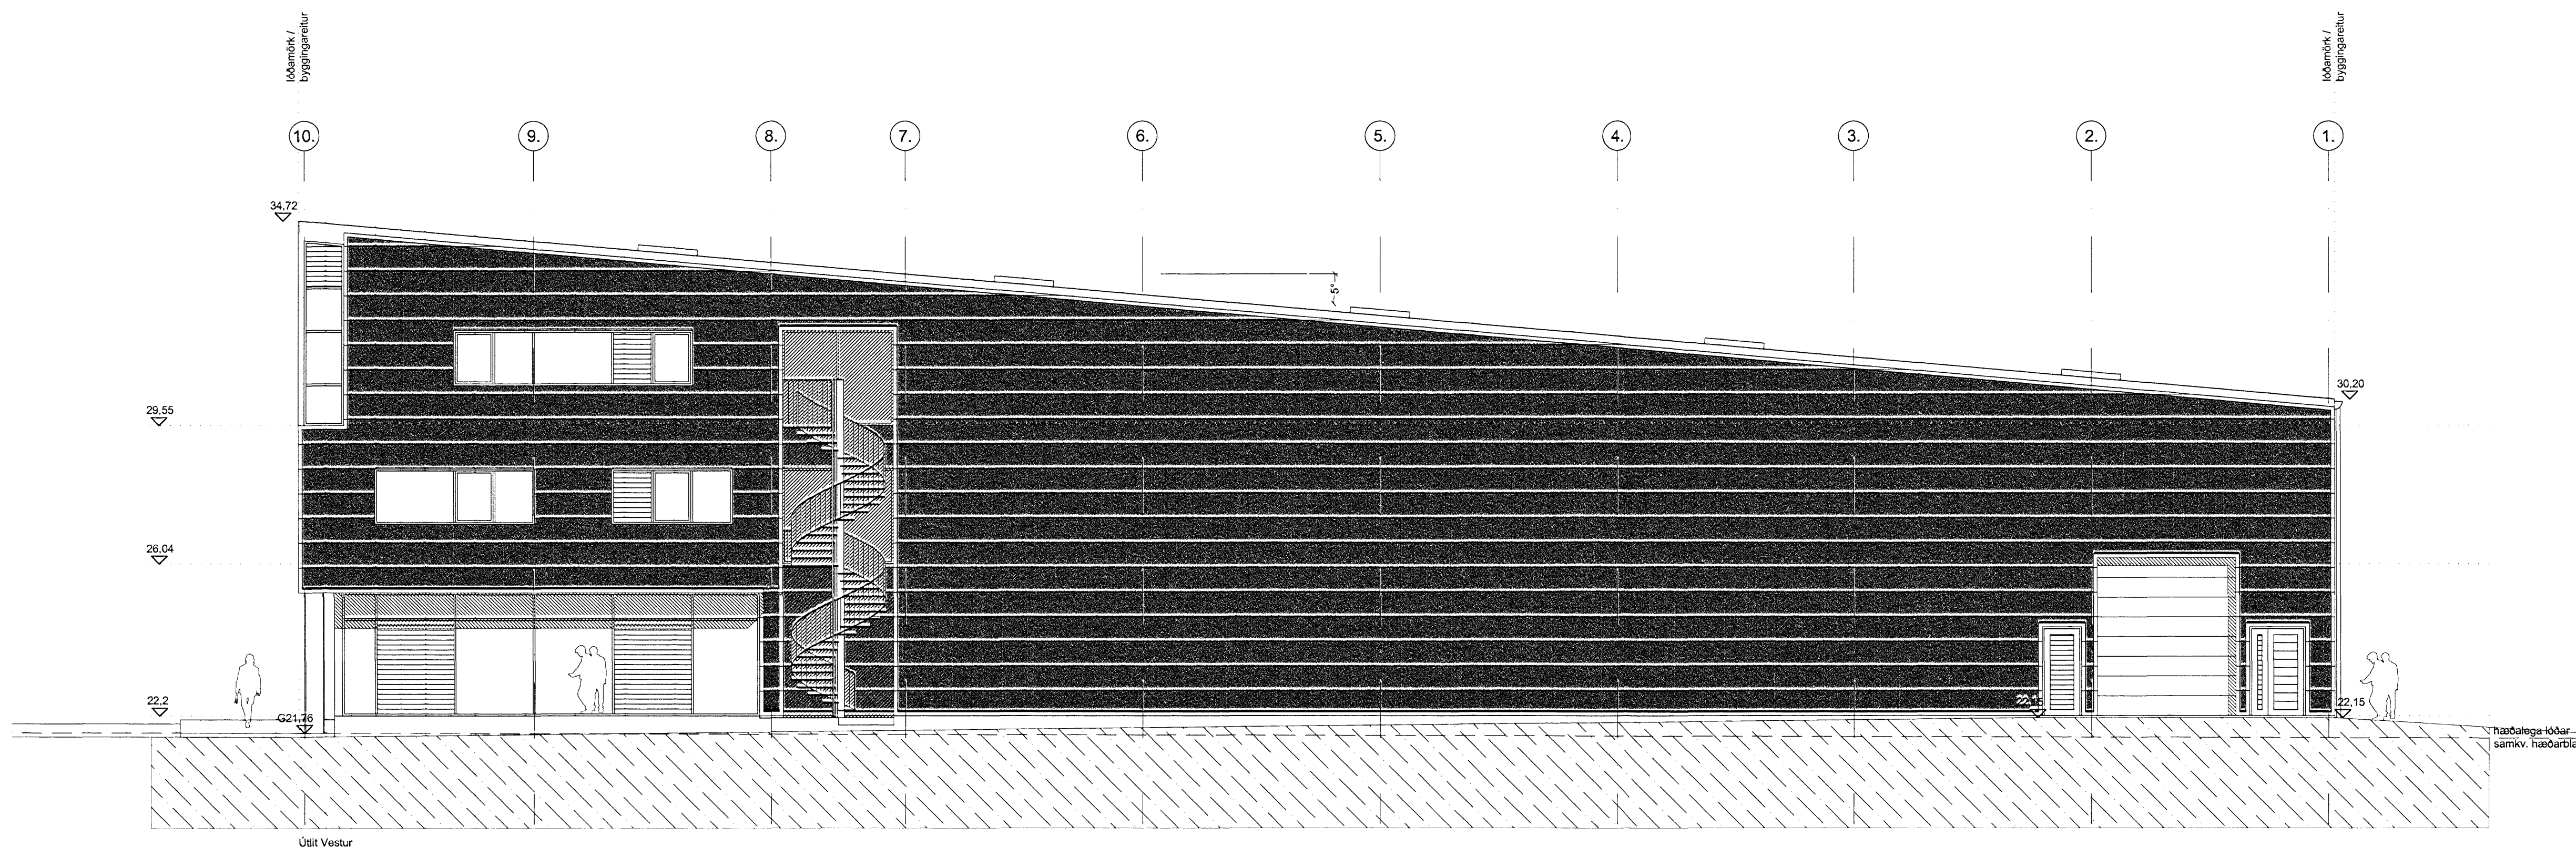


Úr Gildi

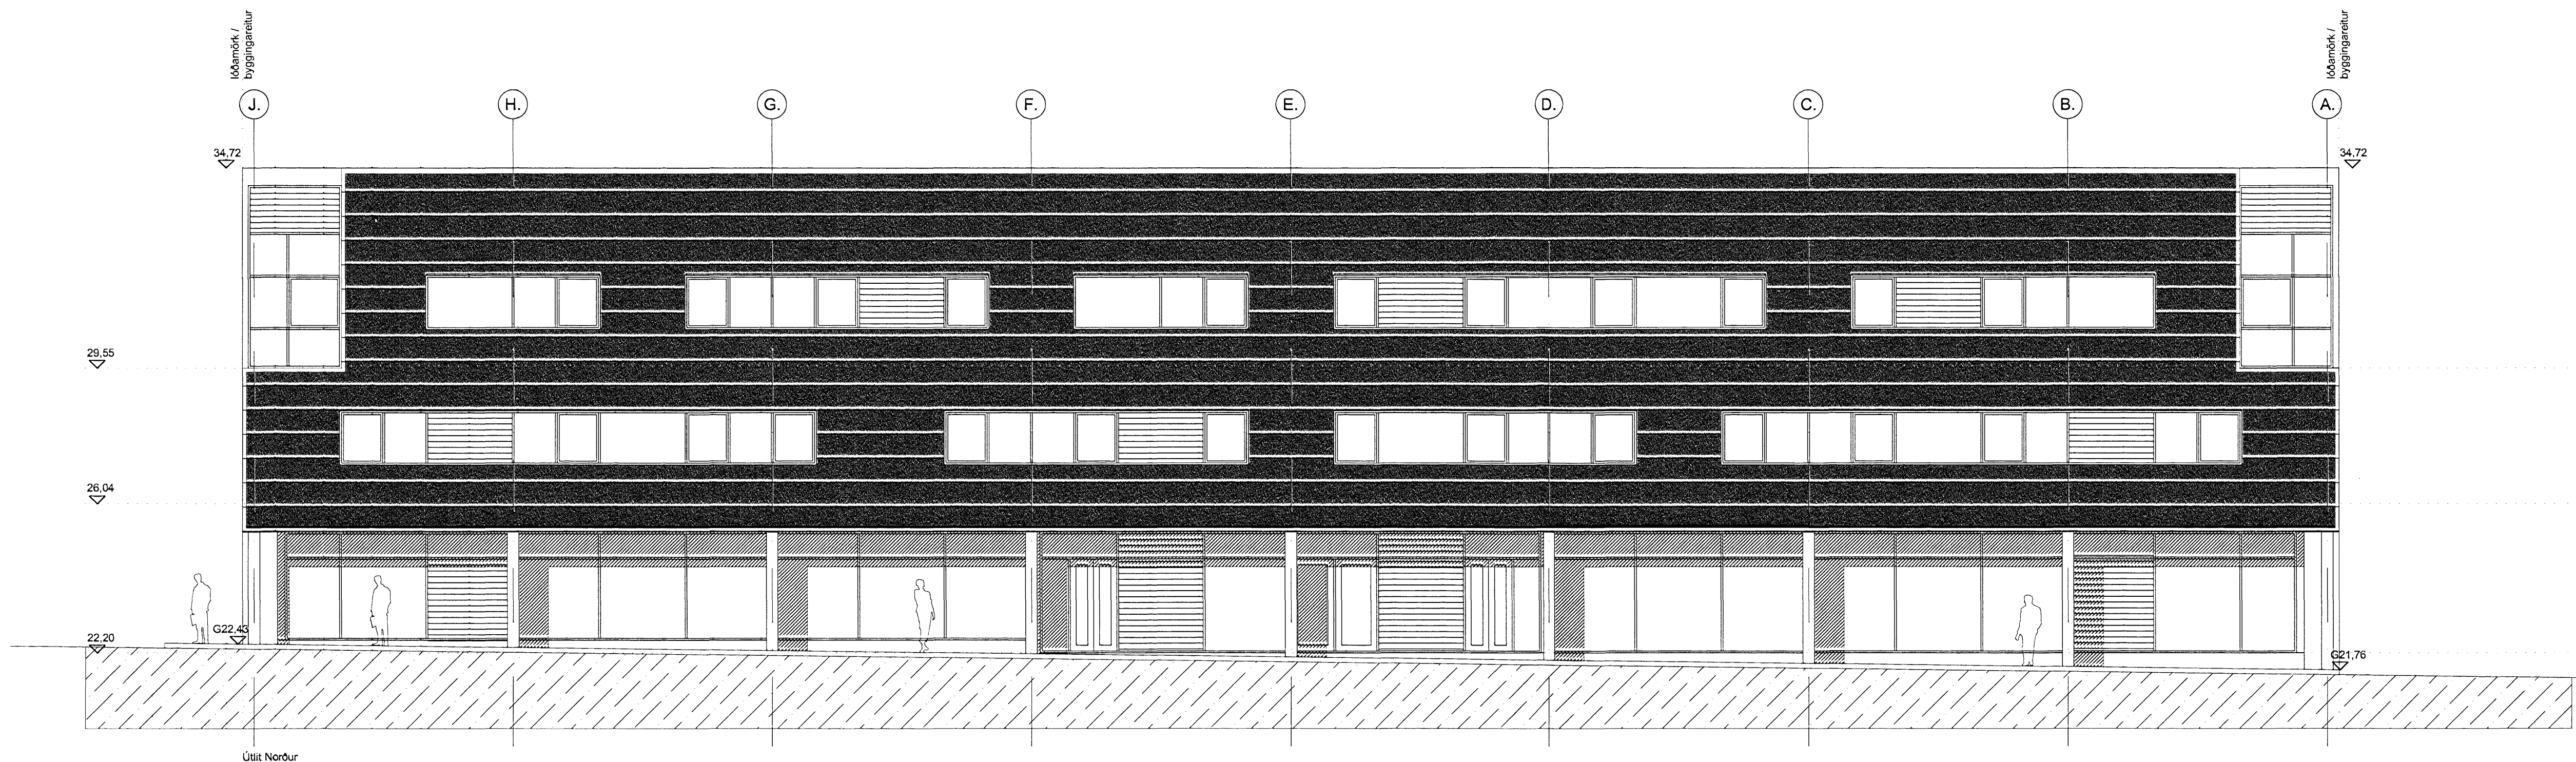

◊	Kötum og gluggum/hurðum breytt	27.04.2007
Breyting Fylgri Texti:	Diagr. Samp.	
◊	Útlitum breytt við sorpgæymsliur	06.03.2007
Breyting Fylgri Texti:	Diagr. Samp.	

Verkhliu: **Tjarnarvellir 11,**
skrifstofu, verslunar og lagernsnaði

Verkhliu: **Útlit Norður og Vestur**

Teiknínúmer: **1.05B**

Mælikvarði: 1:100 / A1

Teiknað: ÞB/HH

Yfirfarði:

Samþykkt:

Verknúmer: 06029

Útgáfudagur: 12.02.2007

Teiknisið:

Útprintað:

Sig. Heðgimsson

ARKÞING
BOLHOLT 8 - 105 REYKJAVÍK
SÍMI: 570 5700 - FAX: 570 5701
arkthing@arkthing.is - www.arkthing.is

SIGURÐUR HALLGRÍMSSON,	170753-3139	ARKITEKT
HJÓRTUR PÁLSSON,	080152-4429	BYGG.FR.
GUÐRÚN INGVARSDÓTTIR	291272-6069	ARKITEKT
ÞÓRDUR ÞORVALDSSON	210463-4619	ARKITEKT