
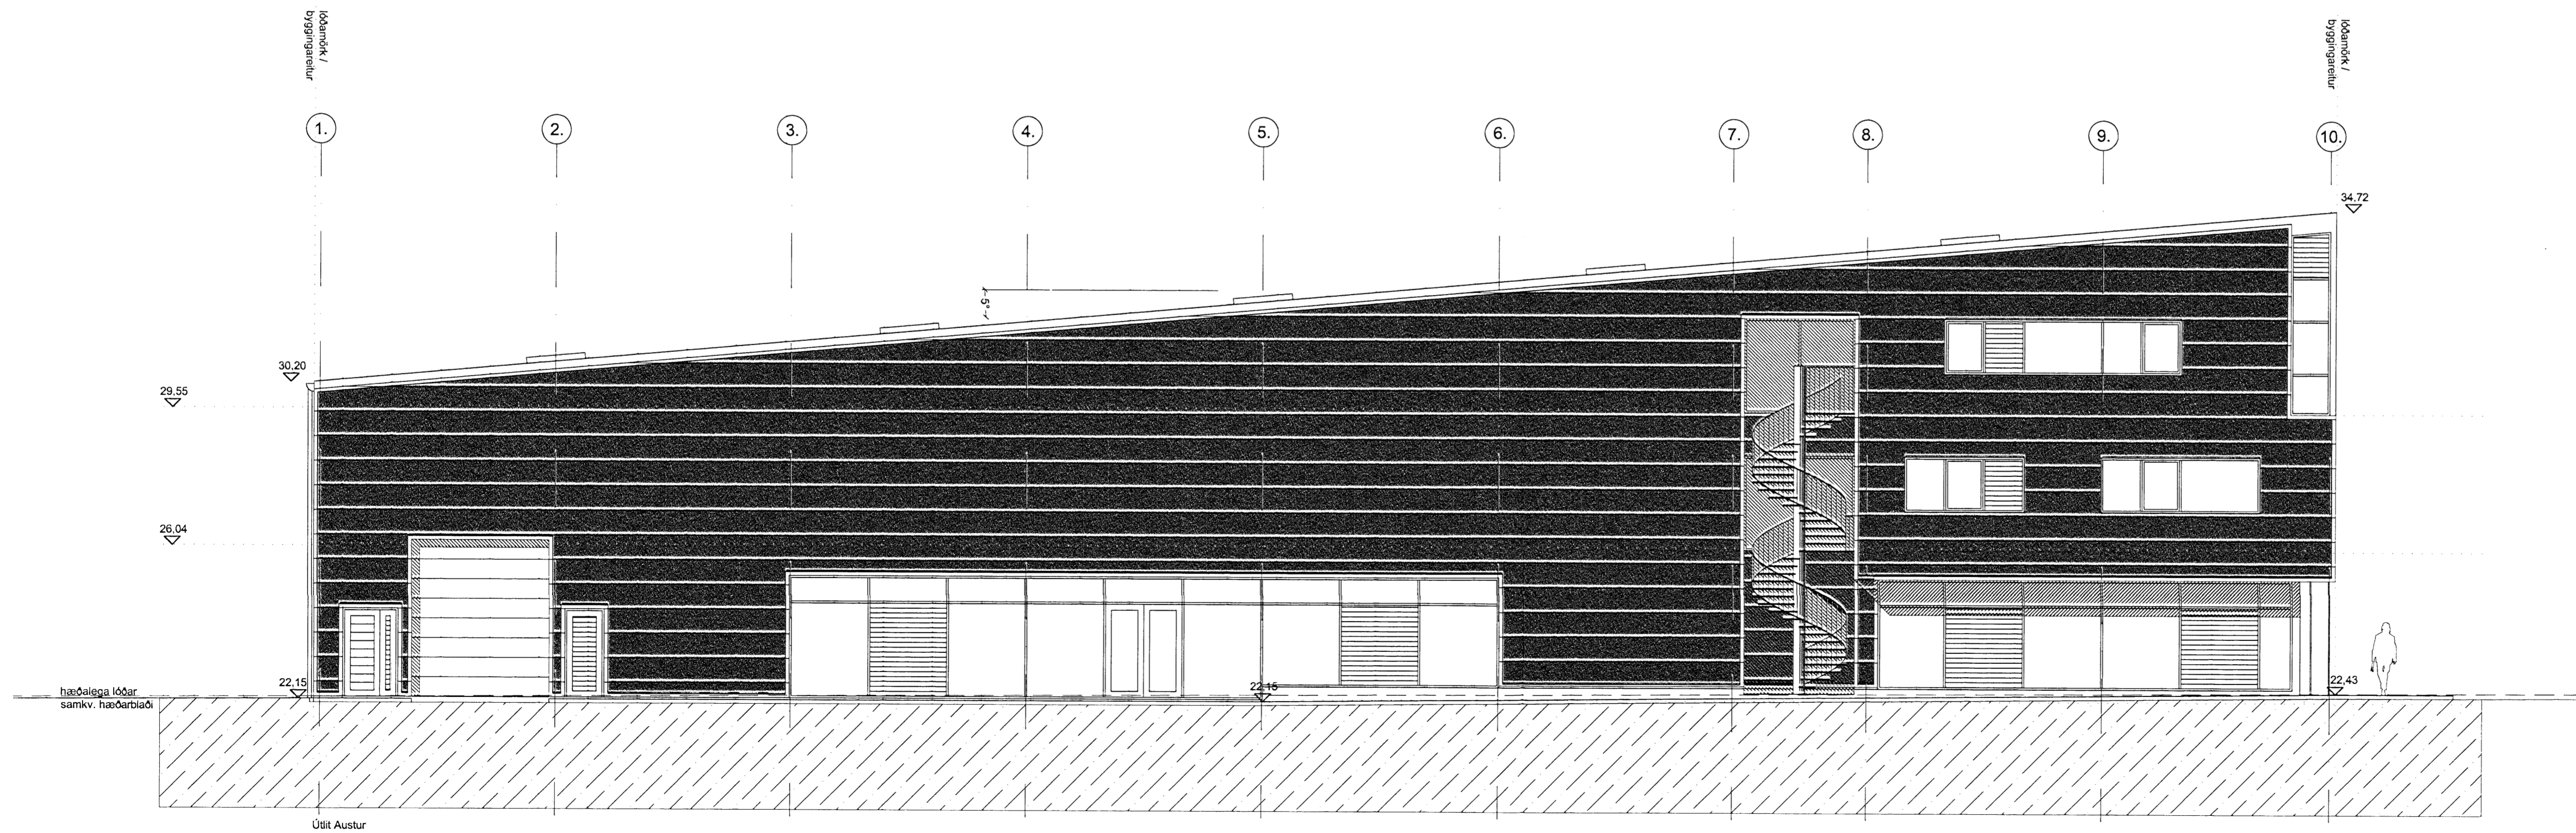


# Úr Gildi

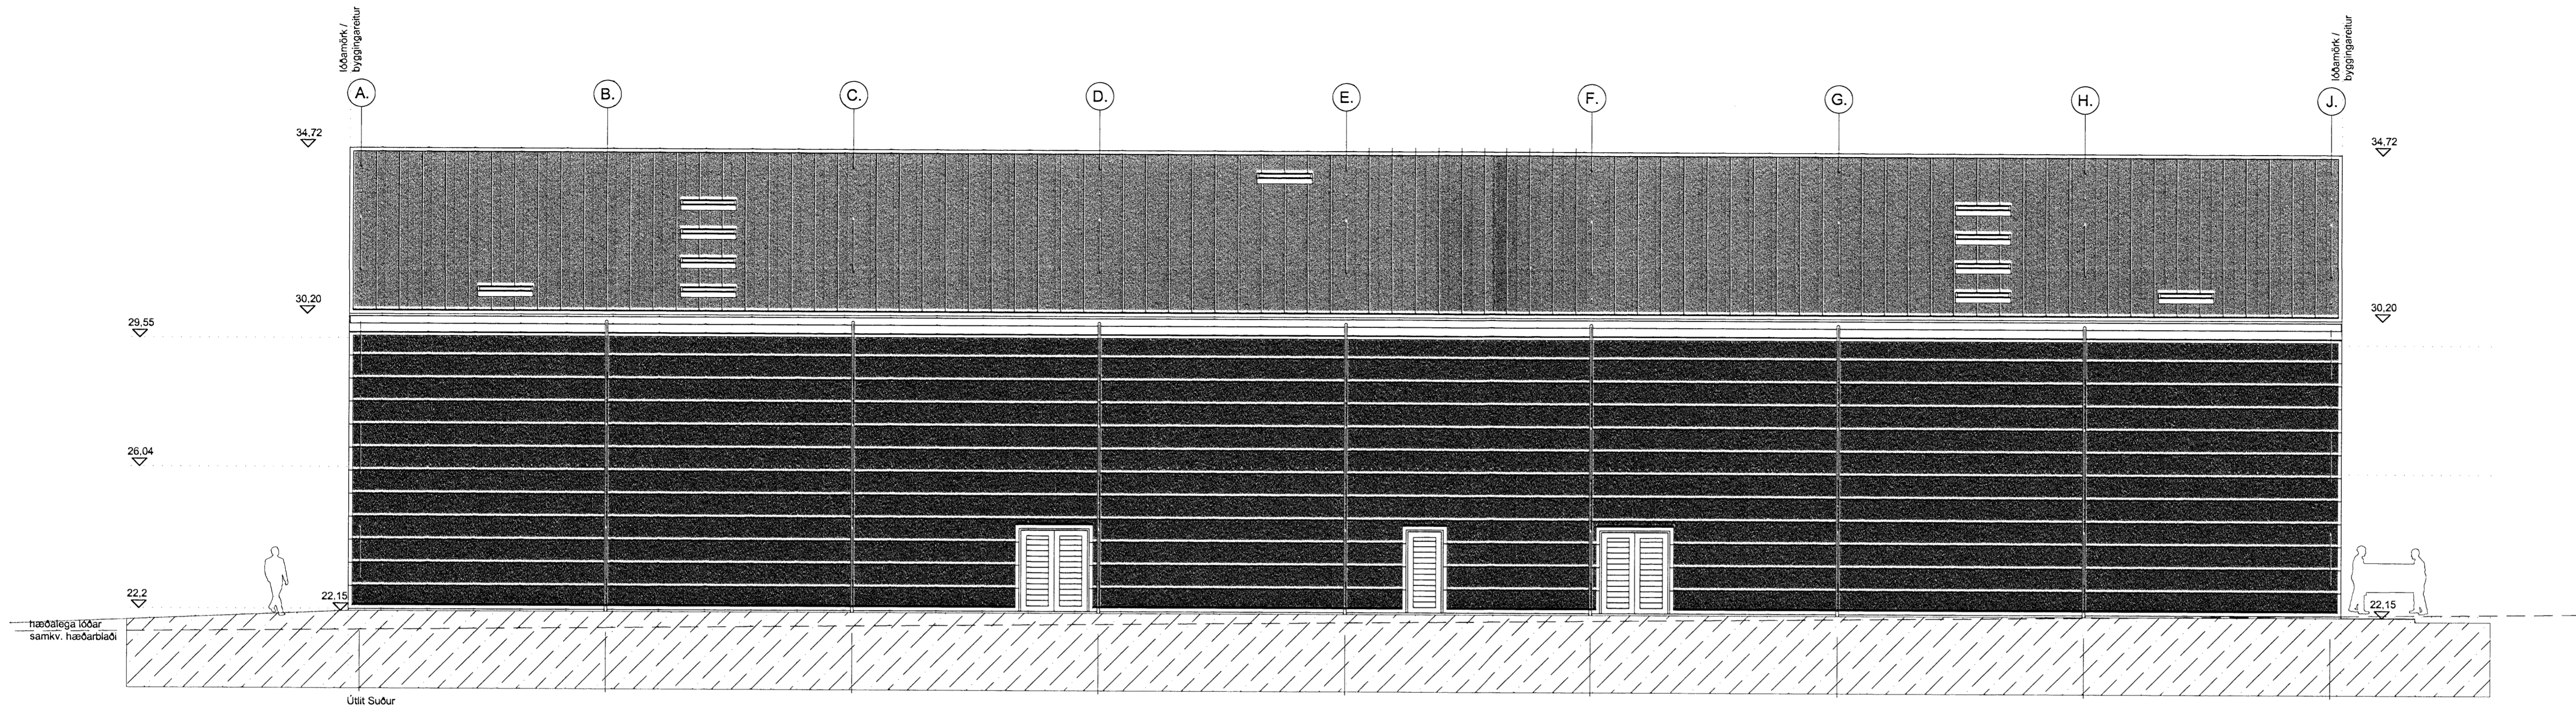

◊	Kötum og gluggum/hurðum breytt	27.04.2007
◊	Útlitum breytt við sorpgæmsliur	06.03.2007

Verkhöf: **Tjarnarvellir 11,**  
 skrifstofu, verslunar og lagerhúsnæði

Verkhöf: **Útlit Suður og Austur**

Teiknínúmer: **1.06B**

Mælikvarði: 1:100 / A1

Teiknað: ÞB/HH

Samþykkt: 06029

Útgáfudagur: 12.02.2007

Teiknisið: 12.02.2007

Úprentað:

*Sig. Hólmgrímsson*

**ARKÞING**  
 BOLHOLT 8 - 105 REYKJAVÍK  
 Sími: 570 5700 - Fax: 570 5701  
 arkthing@arkthing.is - www.arkthing.is

SIGURDUR HALLGRÍMSSON, 170753-3139 ARKITEKT  
 HJÓRTUR PÁLSSON, 080152-4429 BYGG.FR.  
 GUÐRÚN INGVARSDÓTTIR, 291272-6069 ARKITEKT  
 ÞÓRÐUR ÞORVALDSSON, 210463-4619 ARKITEKT