

GRUNNMYND 1. HÆÐAR  
1:100

Samykktt bann  
04. JUL 2007  
Byggingafráttirinn í Hafnarfirði  
F.n. Kristján Þóráðsson

## Úr Gildi


- TÁKN Á ELDVARNARUPPDRATTI
- REYKSKYNJARI
  - REYKLOSUN
  - BRUNASAMSTEDA
  - ELDTÉFJANDI VEGGUR
  - HURDIR: C = SJÁLFLOKANDI  
S = REYKÉTT
  - MERKTUR OG NEYDARLÝSTUR ÖTGANGUR
  - BRUNASLANGA
  - STJÓRNSTÖÐ BRUNAVIÐVÖRUNARKERFIS

VELÐREN LOFTFRÉSTING ER UM ALLT HÓS. REYKSKYNJARAR ERU Í HVERJU HERBERGI TENGDIR SJÁLFRIRKU BRUNAVIÐVÖRUNARKERFI.



HEILBRIGÐISEFTIRLIT  
HAFNARFJARÐAR-  
OG KÓPAVOGSSVÆÐIS  
Gæðastjóri 7.10.2007

BREYTT			
1) 29.05.07 Breyting innanhúss 6 vinnusalur og útíti,DK			
Selhella 3			
HEIÐ. TEIKNINGAR		KVAÐIK	
GRUNNMYND 1. HÆÐAR		1:100	
WAKK	TEKNAÐ	VEKNAÐ	BREYTINGAR
DKK	DKK	1.097	00
SÍSÍ. 23.11.2006			TEKNA. NR.
SÁMÞYKKT			02
<b>TEIKNISTOFAN H.R. ehf</b> Húsbýggingar og ráðgjöf Davíð Karl Karlsson Byggingafráttíngur BFI Næðufarás 2, 110 Reykjavík			

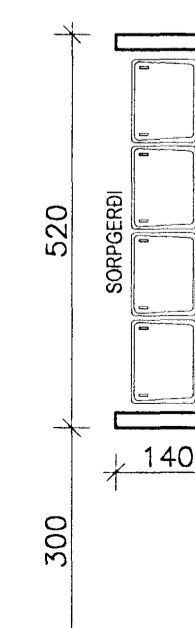

G=17,25

G=17,40