



GLITVELLIR 3 HAFNARFIRÐI.



Samþykkt þann

19 SEP 2007

Byggingafræðingur í Hafnarfirði
F.h. Jón Sigurðsson

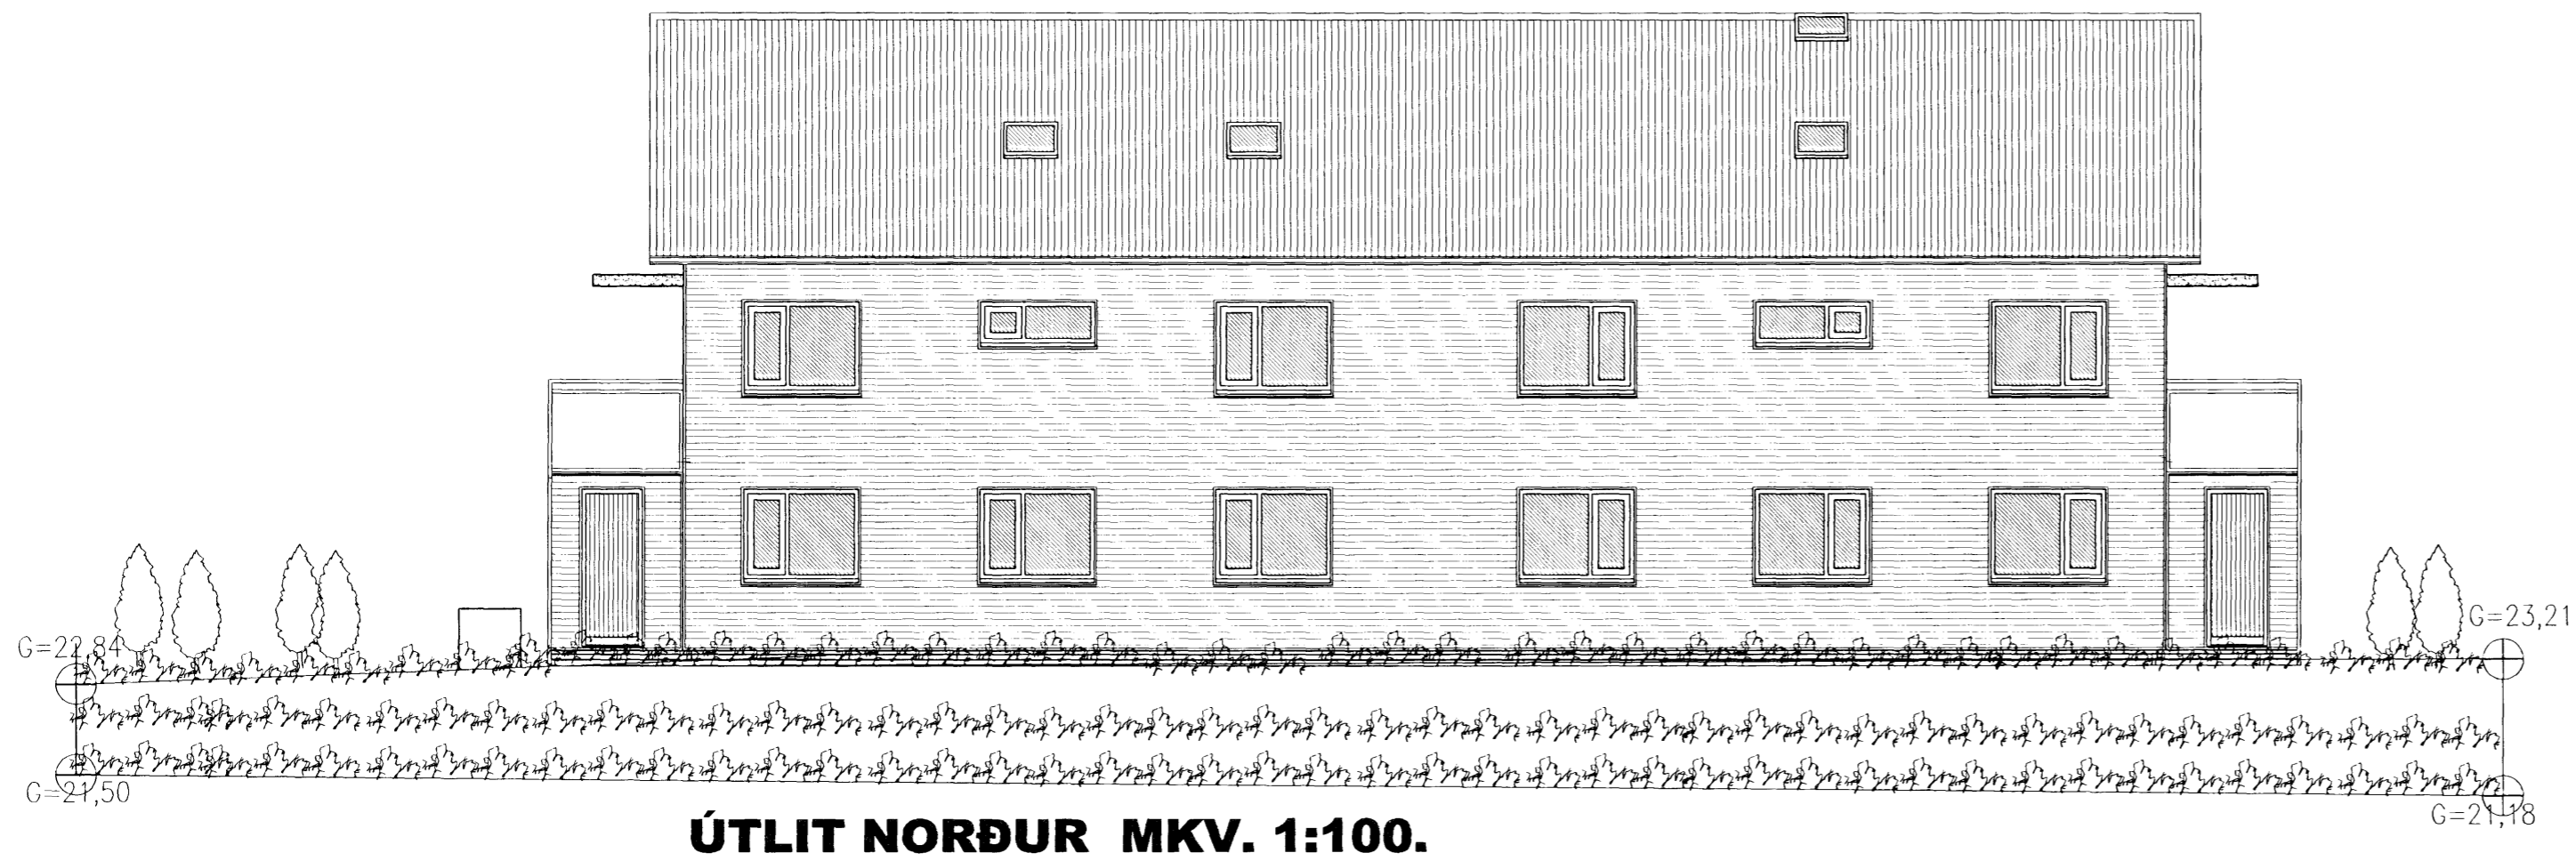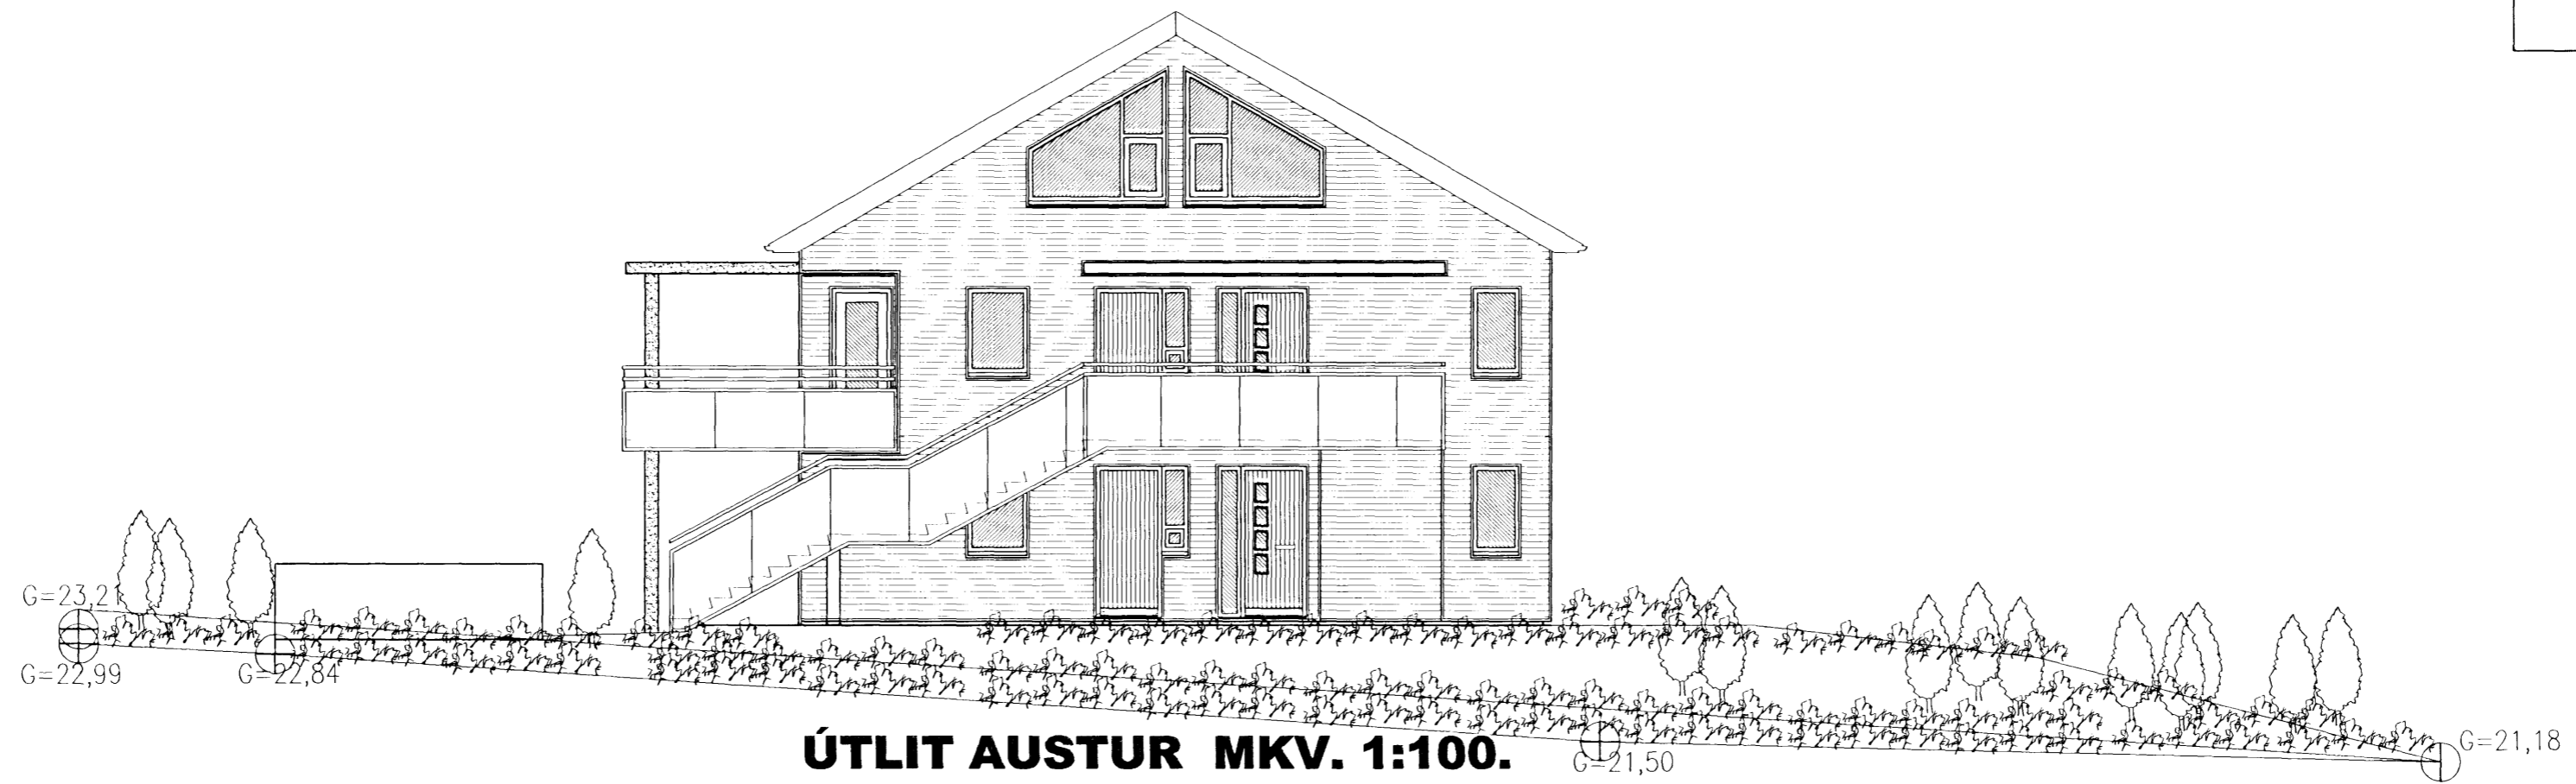

GLITVELLIR 3 HAFNARFIRÐI.

Sigurður Þorvarðarson byggingafræðingur b.f.í.
Teiknistofan Strandgötu 11 220 Hafnarfirði.
Sími: 5651510. Netfang: teiknistofan@simnet.is
STH teiknistofan ehf. kt. 510298-2769. Kf. aðalhönnuðar: 141250-4189.

Skýringar:	Aðaluppdráttur.
Teikning:	Útlit austur & norður.
Undirskrift:	<i>Lig þ 14/09/07</i>
Blað nr: 5 af 7.	Dagsetning: 2. júní 2006.
Breytt: Þakgluggar teiknaðir og innraskipulagi á risi breytt Dags 13.09.2007.	