





Samþykkt þann

19 SEP 2007


Byggingaútlitunni í Hafnarfirði  
Fr. Jón Sigurðsson

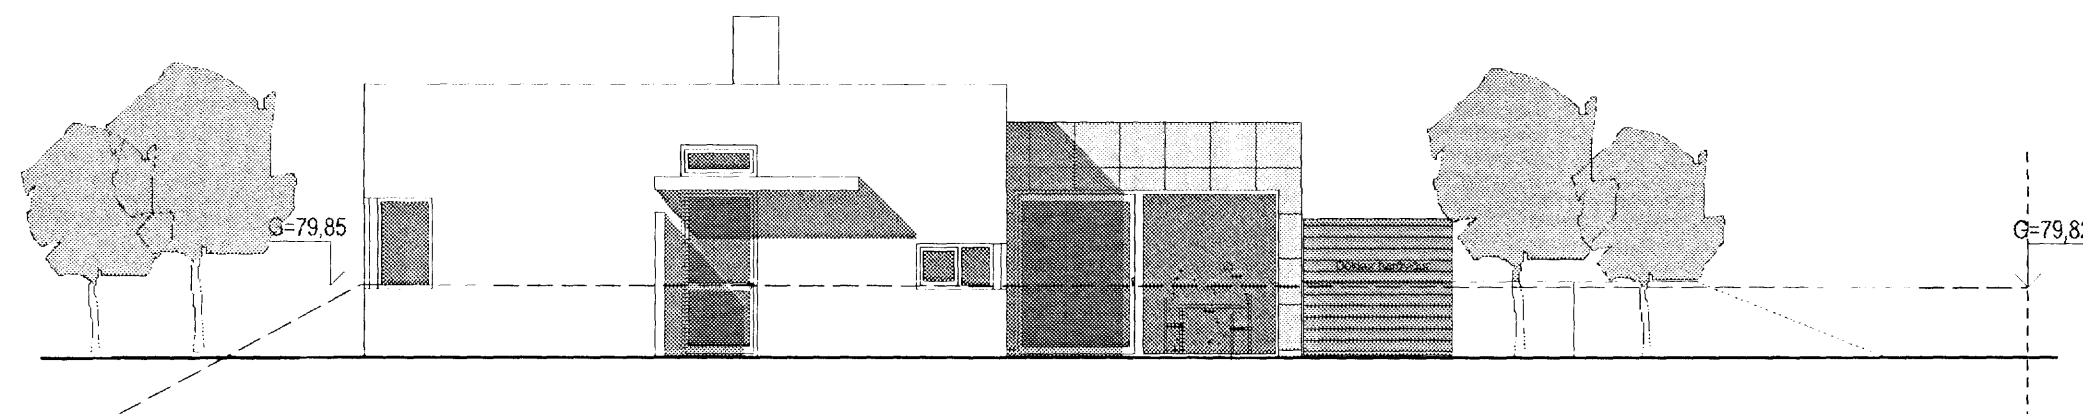


Útlit 1:100  
Vestur

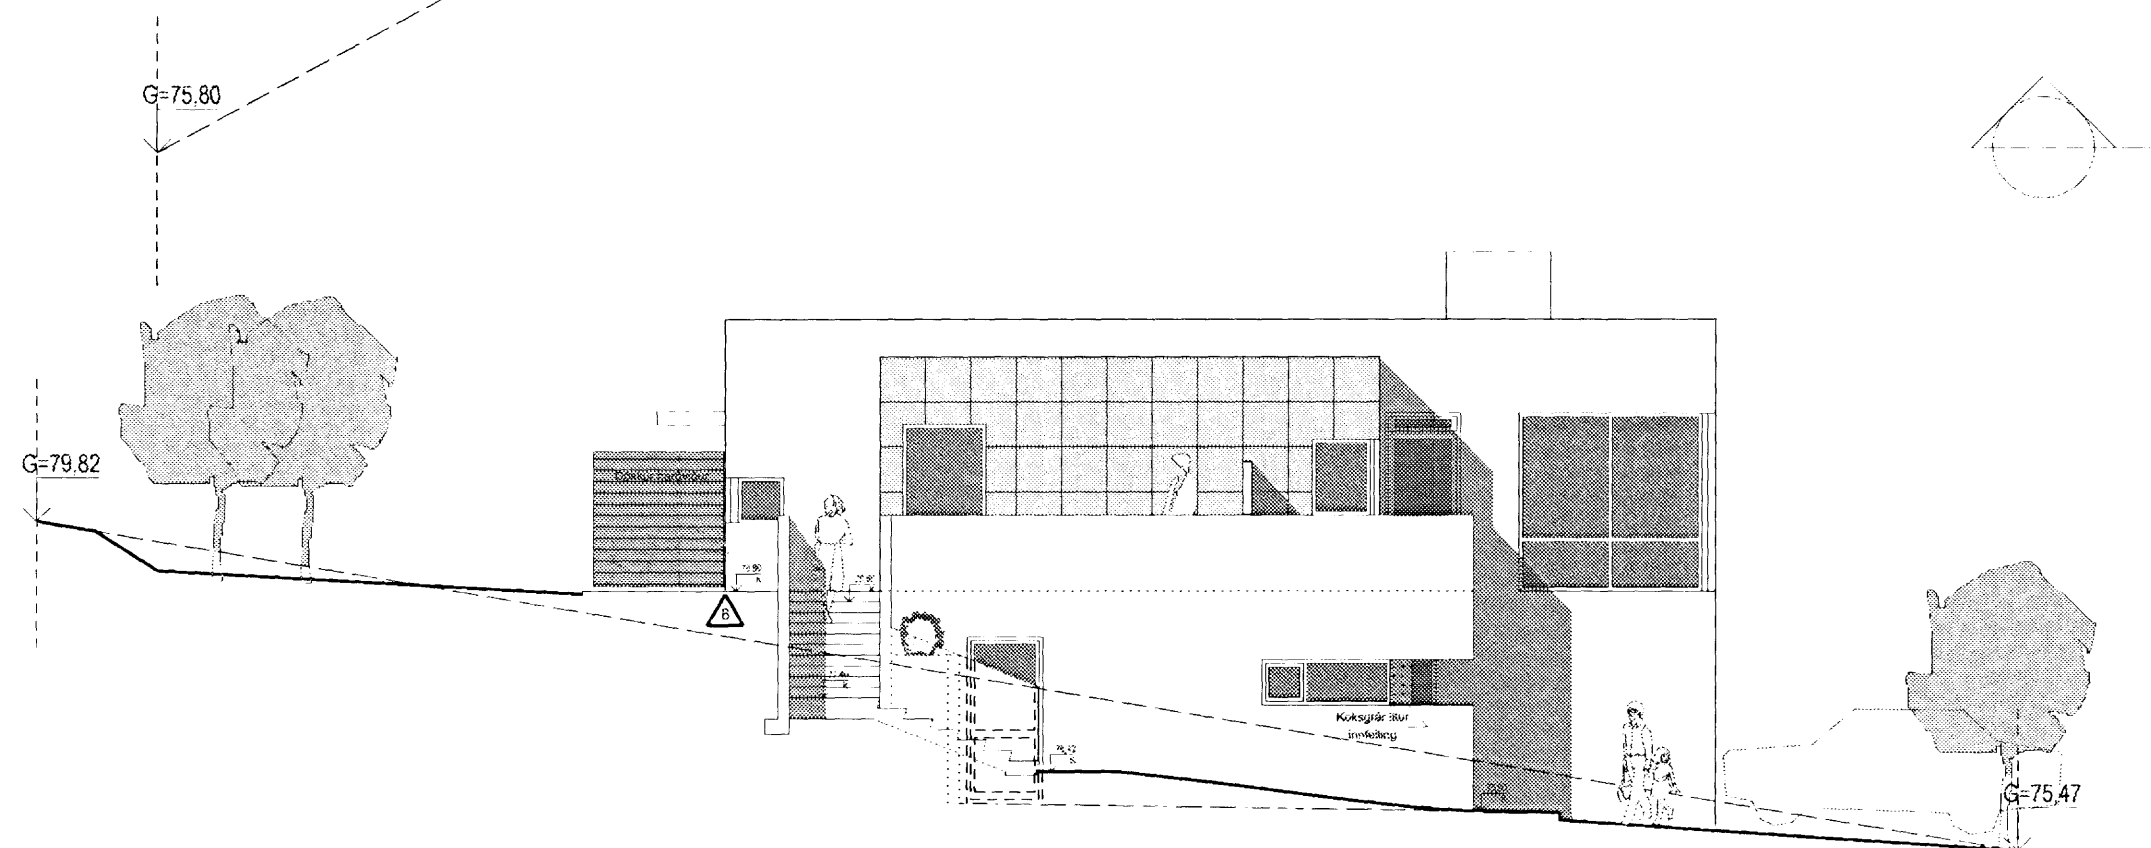

Útlit 1:100  
Suður

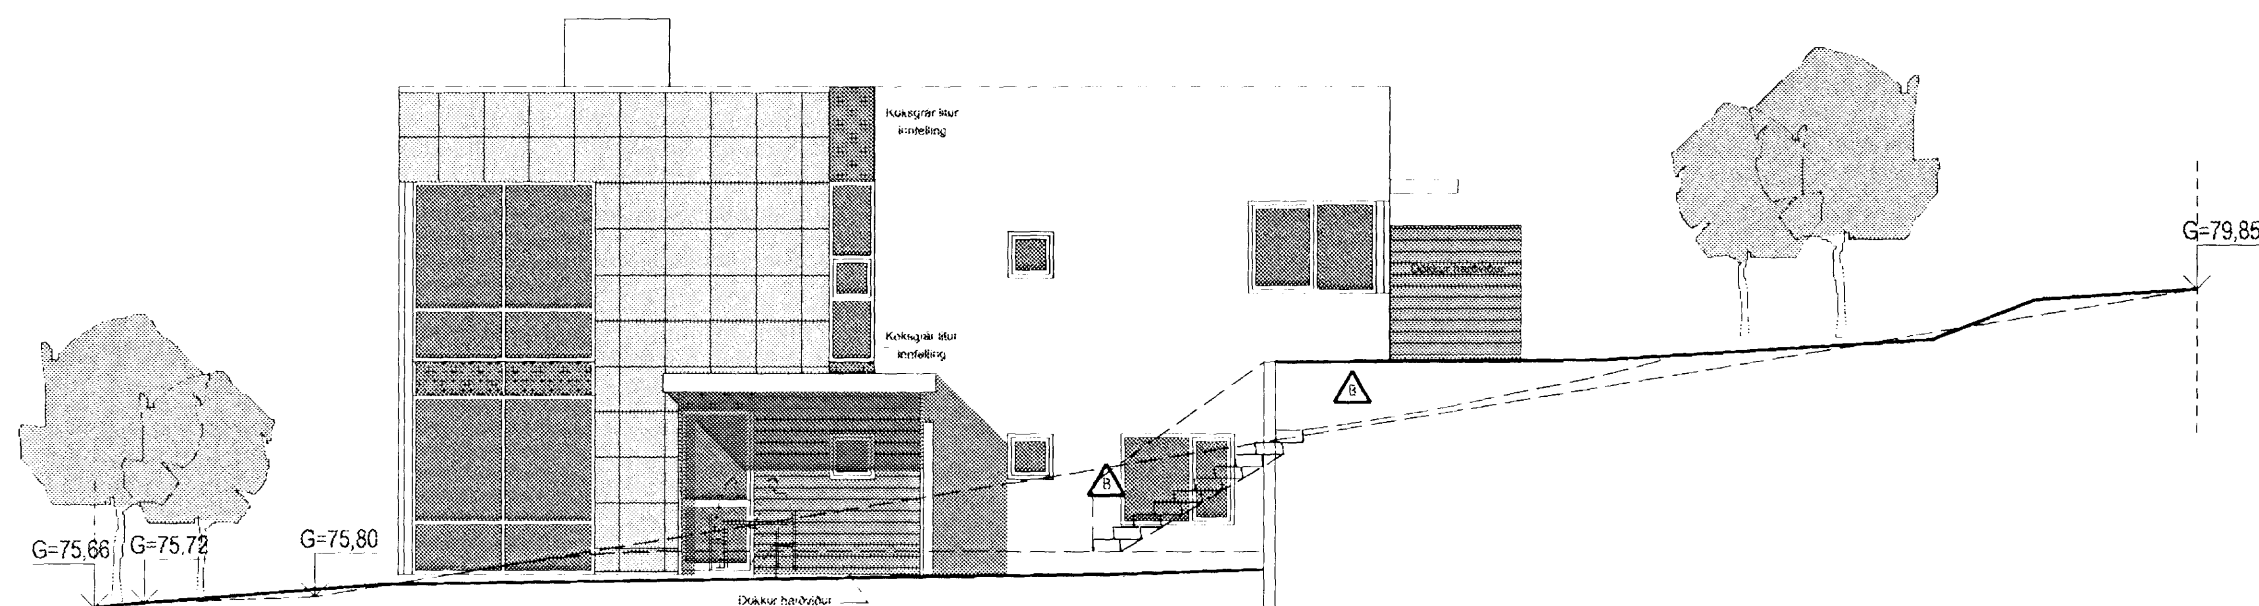


Útlit 1:100  
Norður

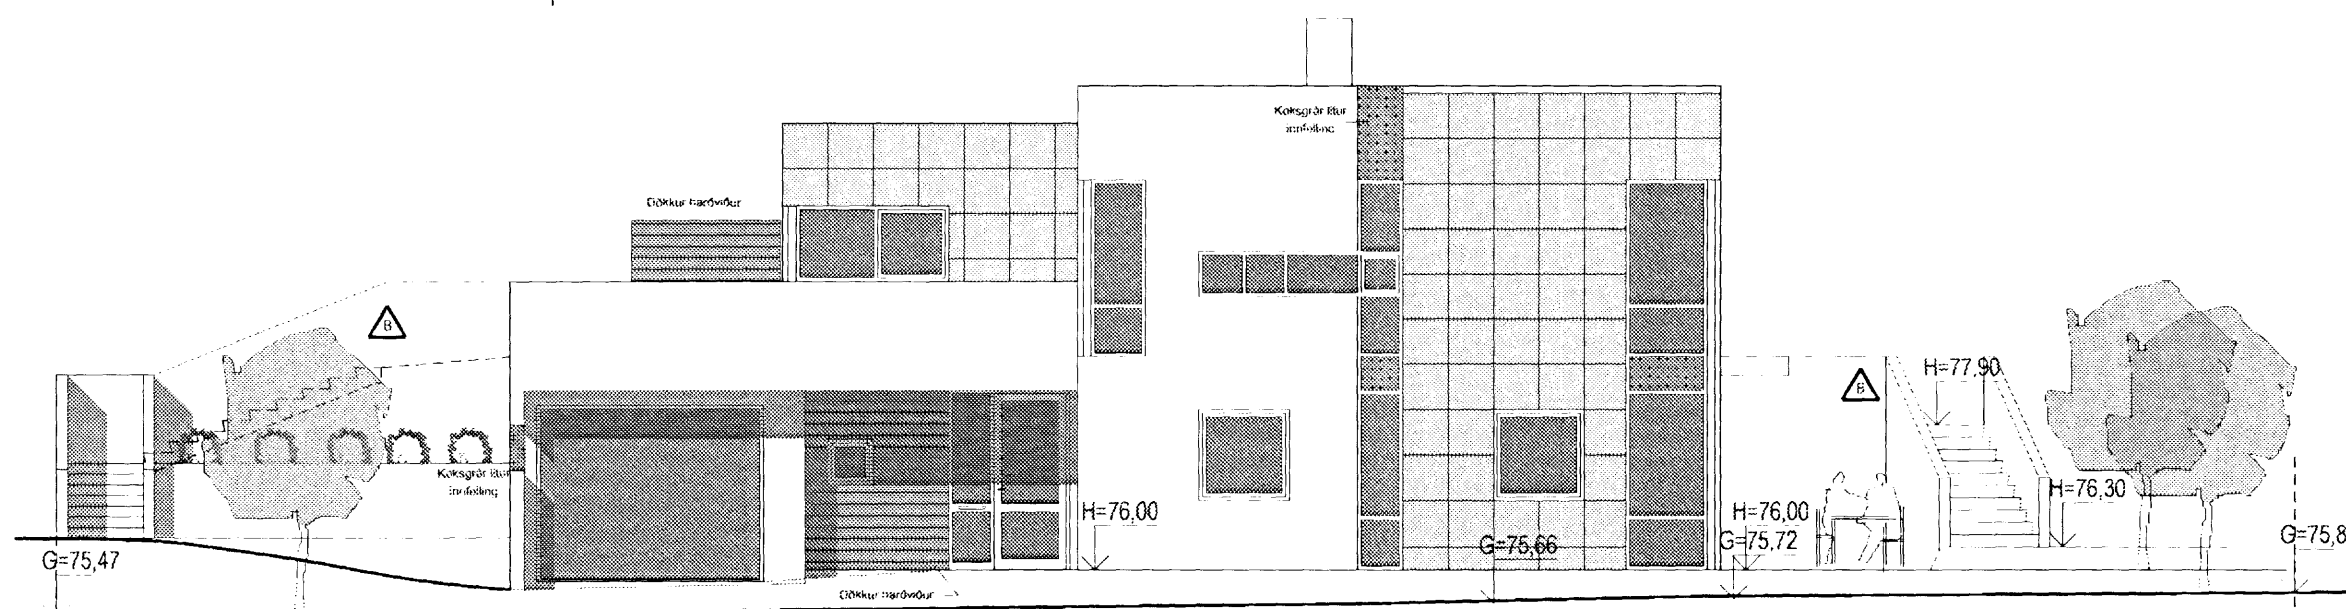

Útlit 1:100  
Austur

B	RH	PG	27.08.07
Breyting á lóð, staðsetning stoðvegga og úti-trappa, nýr gluggi á norður hlíð			
A	HH	HH	23.05.07
Hús og gólfkotar hækkadir í landi um 30 cm			
UTGAFA	TEIKNAD	SAMBYKKT	DAGS
BREYTINGAR			

ASK Arkitektar  
Geirsgötu 9  
101 Reykjavík  
Sími 515 0300  
Fax 515 0319  
www.ask.is

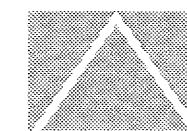

ASK  
ARKITEKTAR

Antun góðhónuðar.

*Jón Sigurðsson*  
Hörður Harðarson arkitekti FAI, kl. 300549-4899

Furuás 37  
Hafnarfirði

VERKEFNI  
HÉTTI TEIKNINGAR  
Útlit

MKV. I A/	1:100
TEIKNAD	AF
DAGS	23.03.2007
UTGAFA	

VERK NR.	NUMER TEIKNINGAR	UTGAFA
06132	10-30	B