




ÚTLIT SUÐUR BREYTING
MKV: 1:100

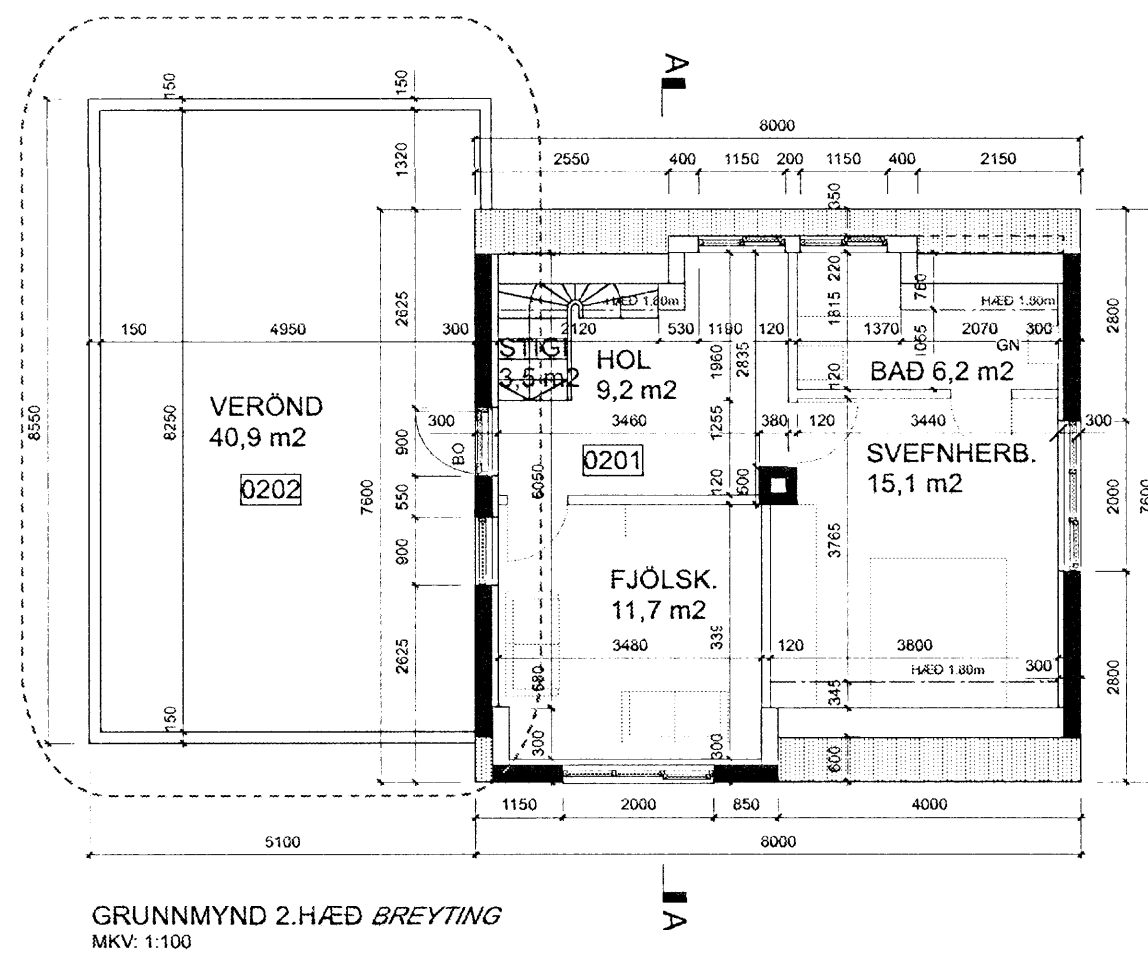

GRUNNMYND 2.HÆÐ BREYTING
MKV: 1:100

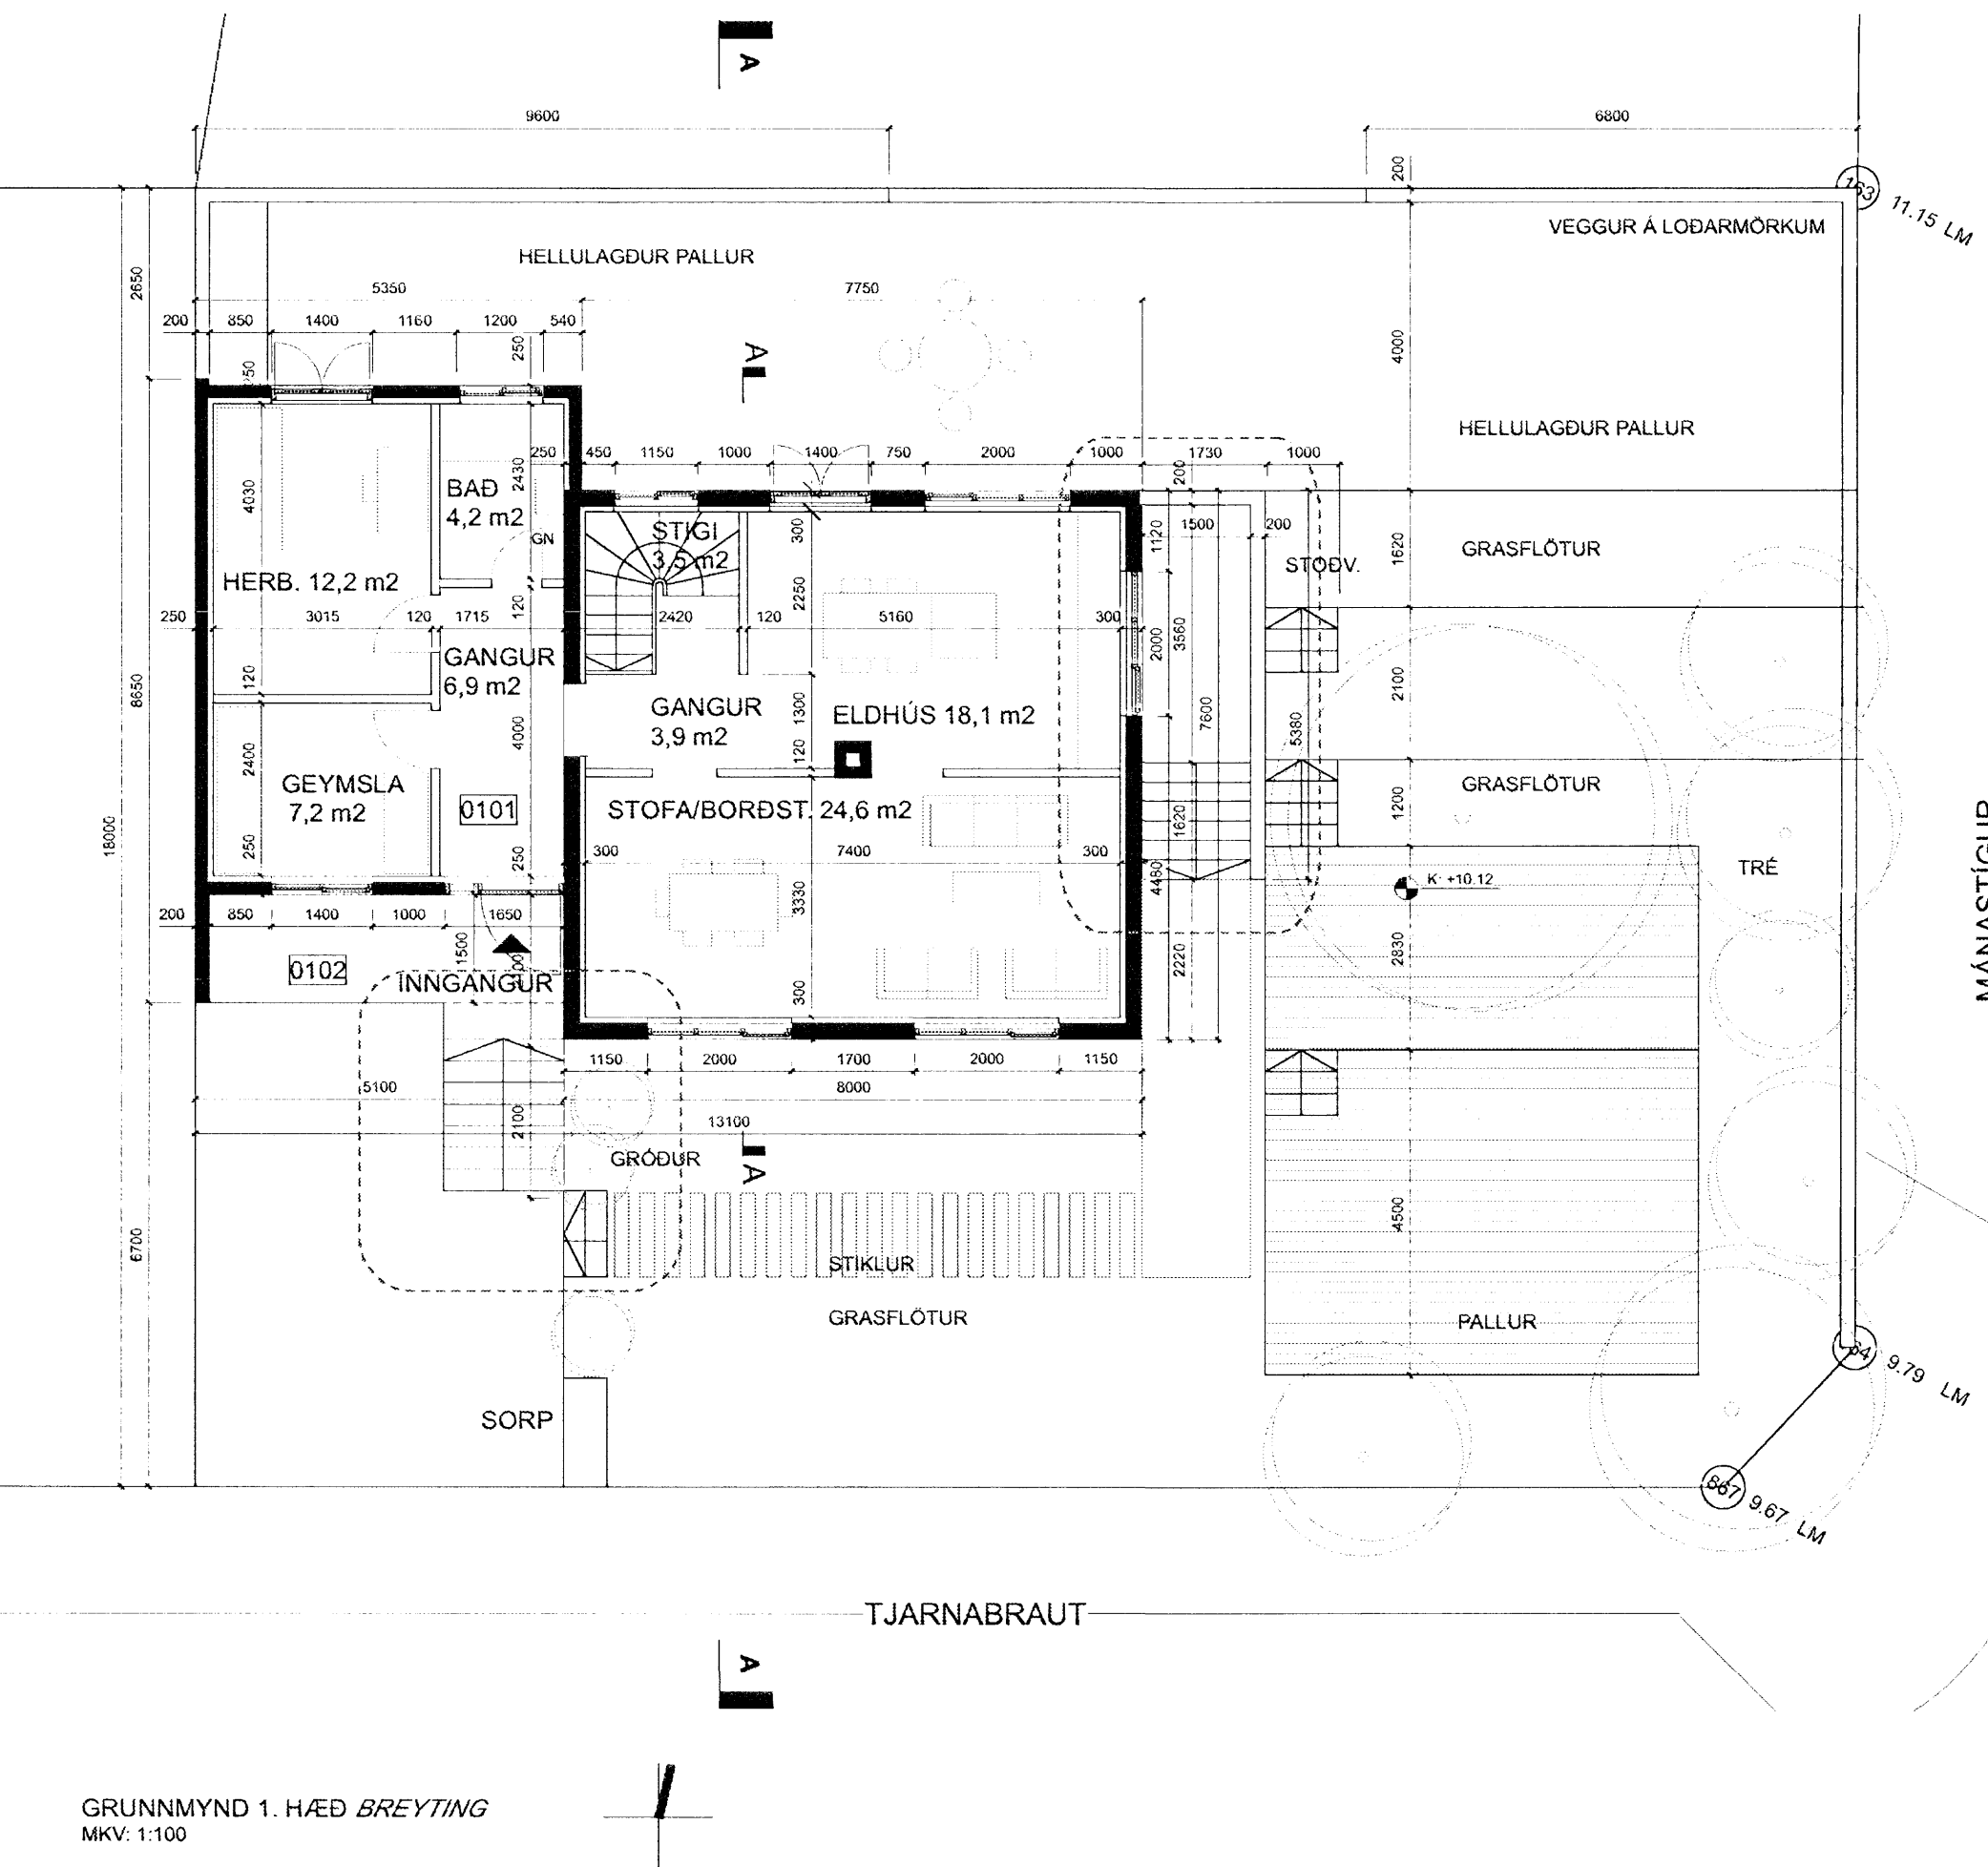

GRUNNMYND 1.HÆÐ BREYTING
MKV: 1:100

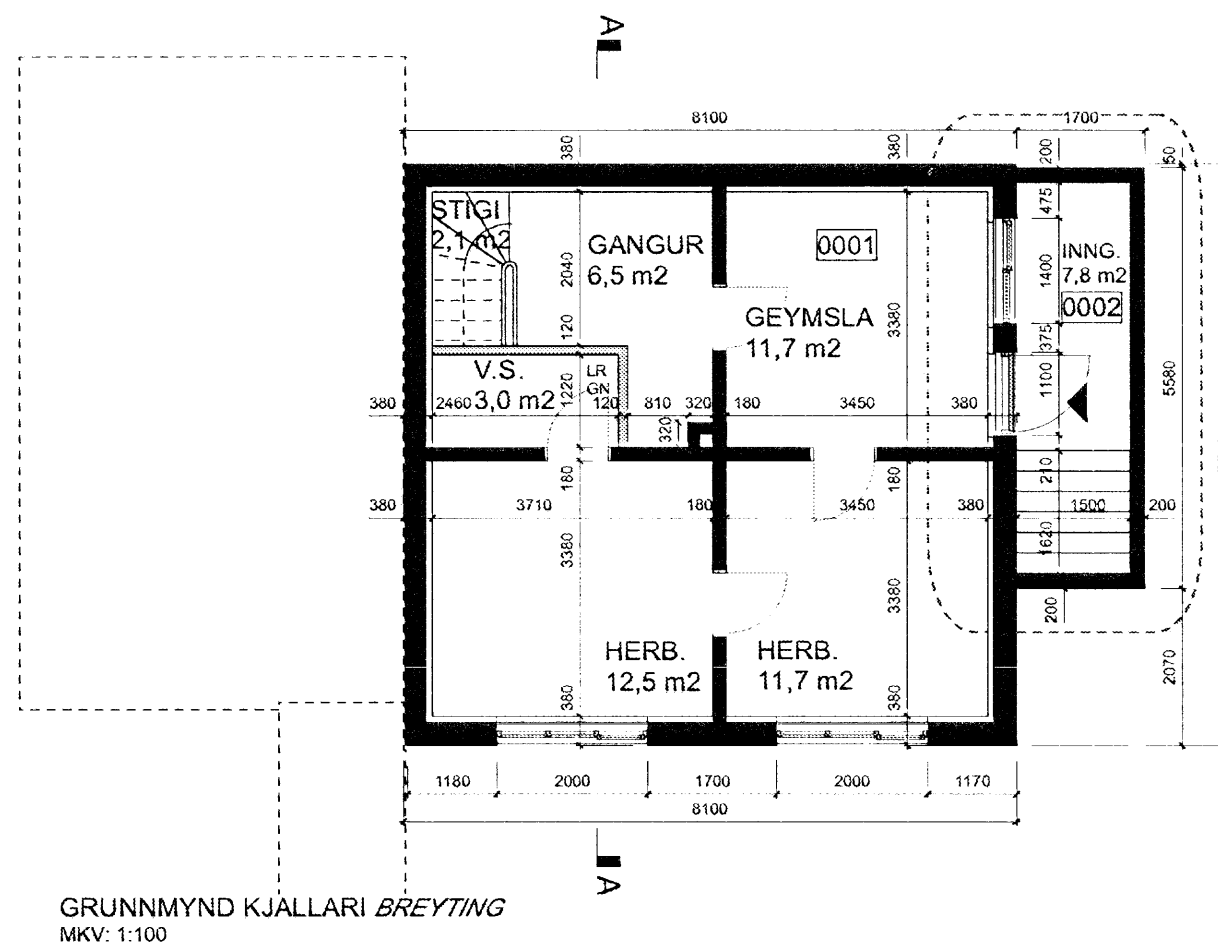

GRUNNMYND KJALLARI BREYTING
MKV: 1:100

Sampykkt þann
19 SEP 2007
Byggingafurtruðinn / Hafnarfirði
F.h. Jón Sigurðsson

TJARNABRAUT 13
220 HAFNARFIRÐI

BREYTINGAR Á ÚTLITI OG ÞAKI



BREYTING

GRUNNMYND, ÚTLIT
MÆLIKV. A2-1:100, A4-1:200

TEIKNINGANÚMÉR: A-02

HÖNNUN: AA
TEIKN: AA, FK

14.09. 2007

Aðalheiður Atladóttir, arkitekt FAÍ kt: 120975 -5879

Falk Krüger, arkitekt FAÍ kt: 061175-2359

Aðalheiður Atladóttir