



**TJARNABRAUT 13
 220 HAFNARFIRÐI**
 BREYTINGAR Á ÚTLITI OG ÞAKI

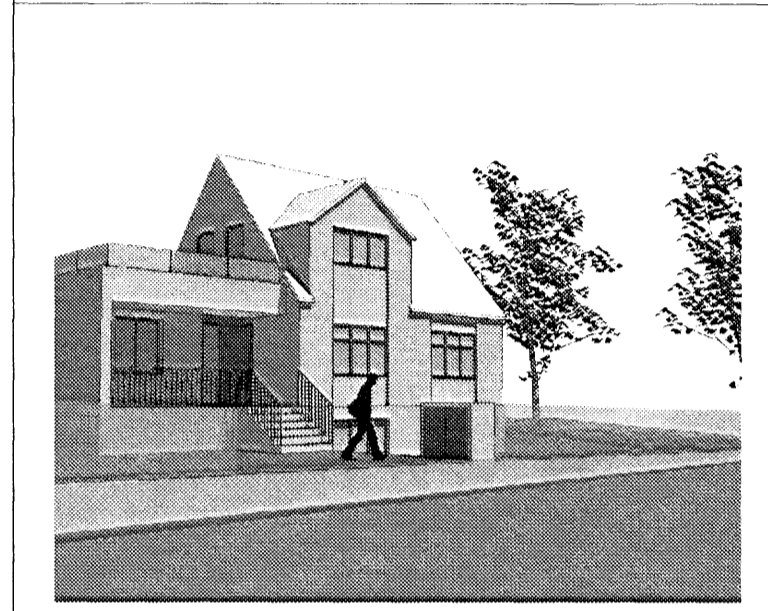

BREYTING

ÚTLIT, SNIÐ
 MÆLIKV. A2-1:100, A4-1:200
 TEIKNINGANÚMÉR: A -03
 HÖNNUN: AA
 TEIKN: AA, FK
 14.09. 2007
 Aðalheiður Atladóttir, arkitekt FAÍ kt: 120975 -5879
 Falk Krüger, arkitekt FAÍ kt: 061175-2359


Aðalheiður Atladóttir *Falk Krüger*

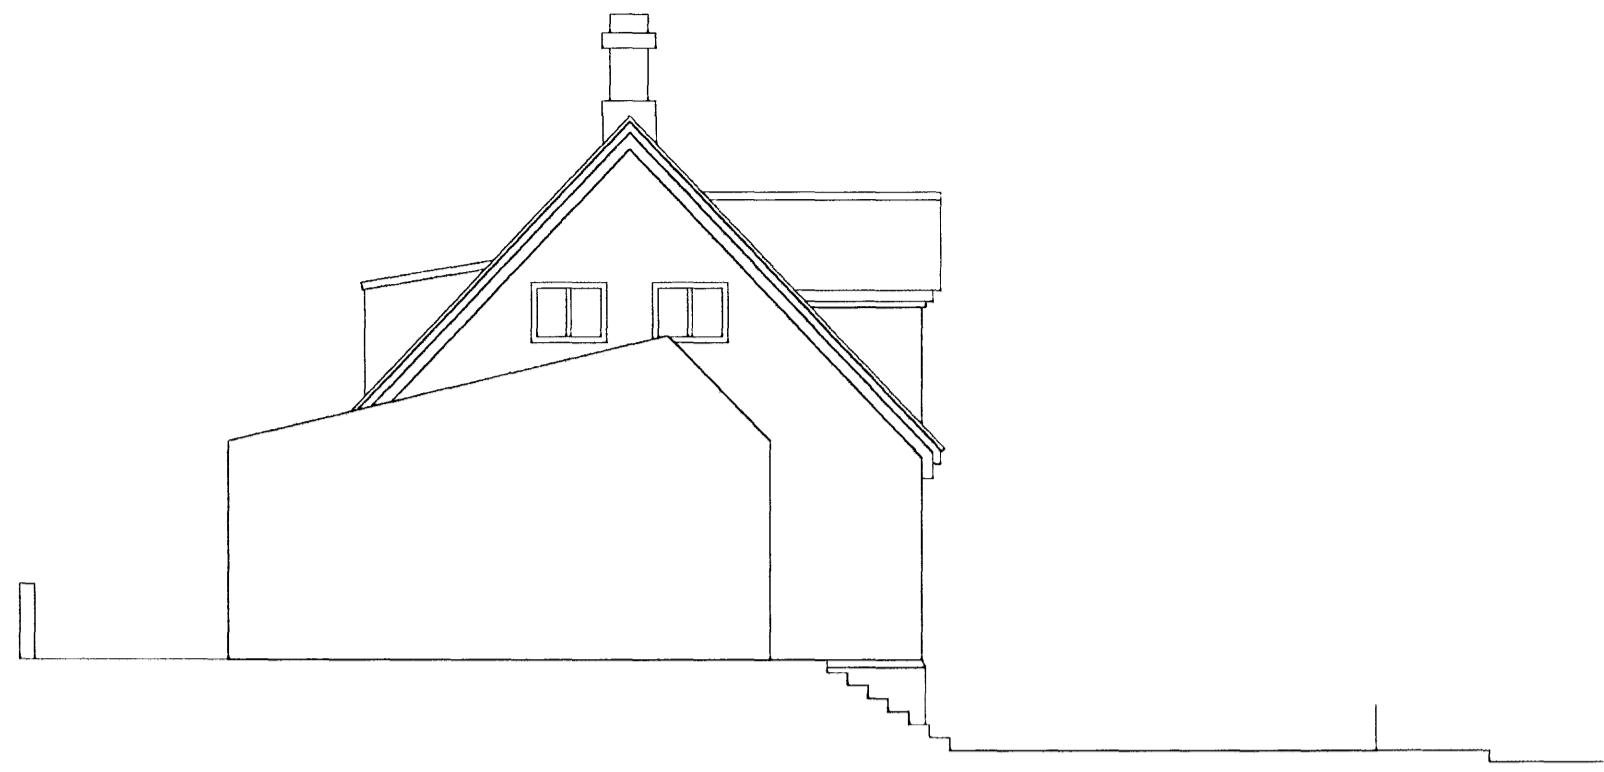


ÚTLIT VESTUR FYRIR BREYTINGU
 MKV: 1:100




ÚTLIT SUÐUR FYRIR BREYTINGU
 MKV: 1:100

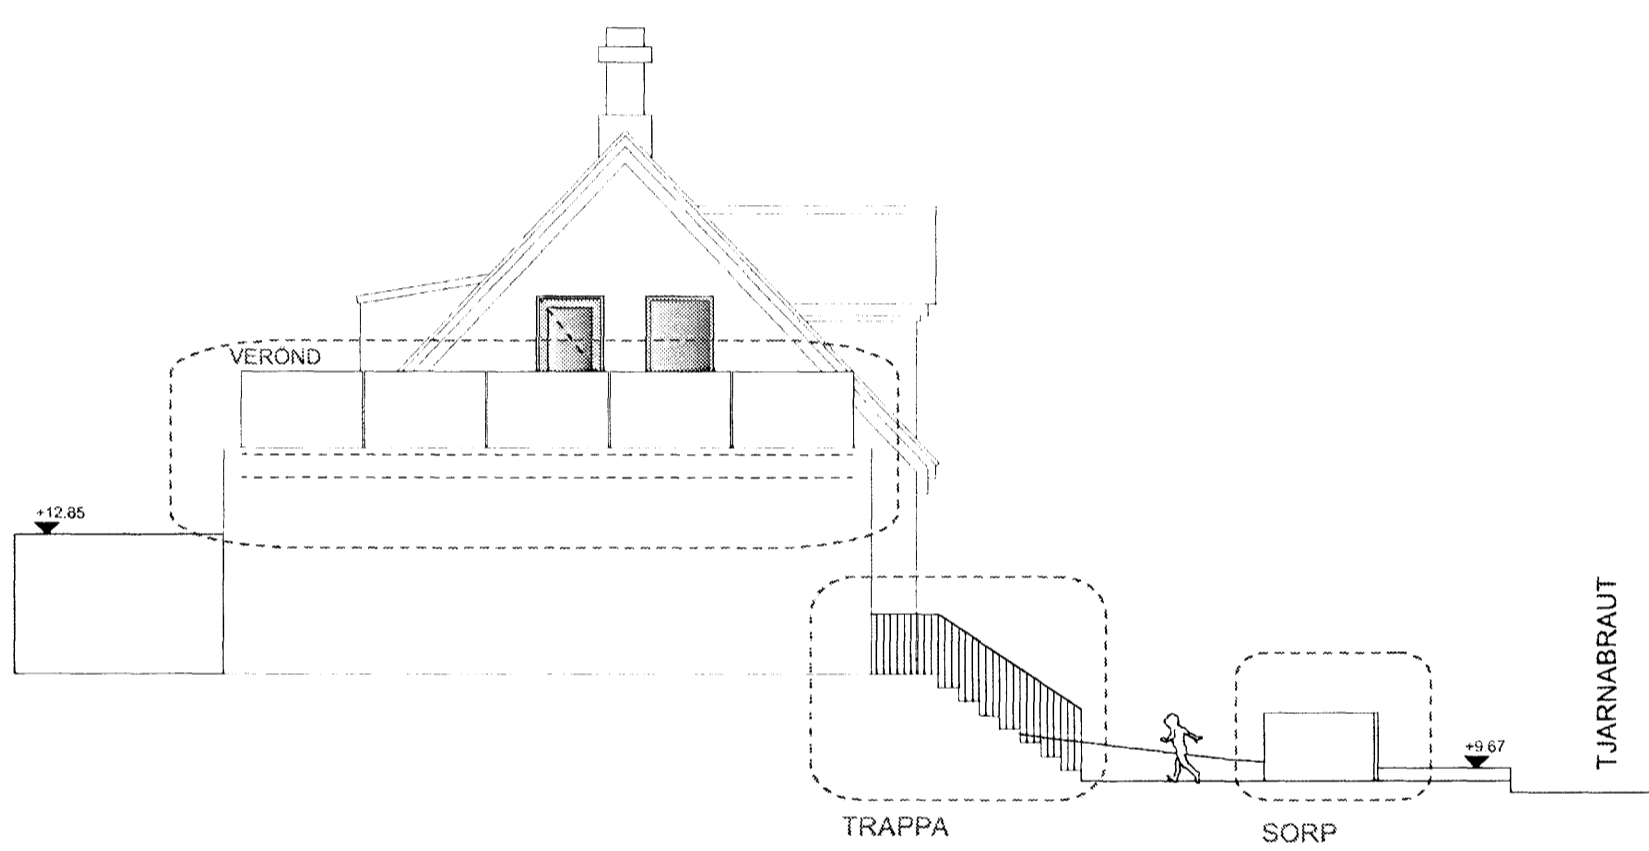


ÚTLIT VESTUR BREYTING
 MKV: 1:100

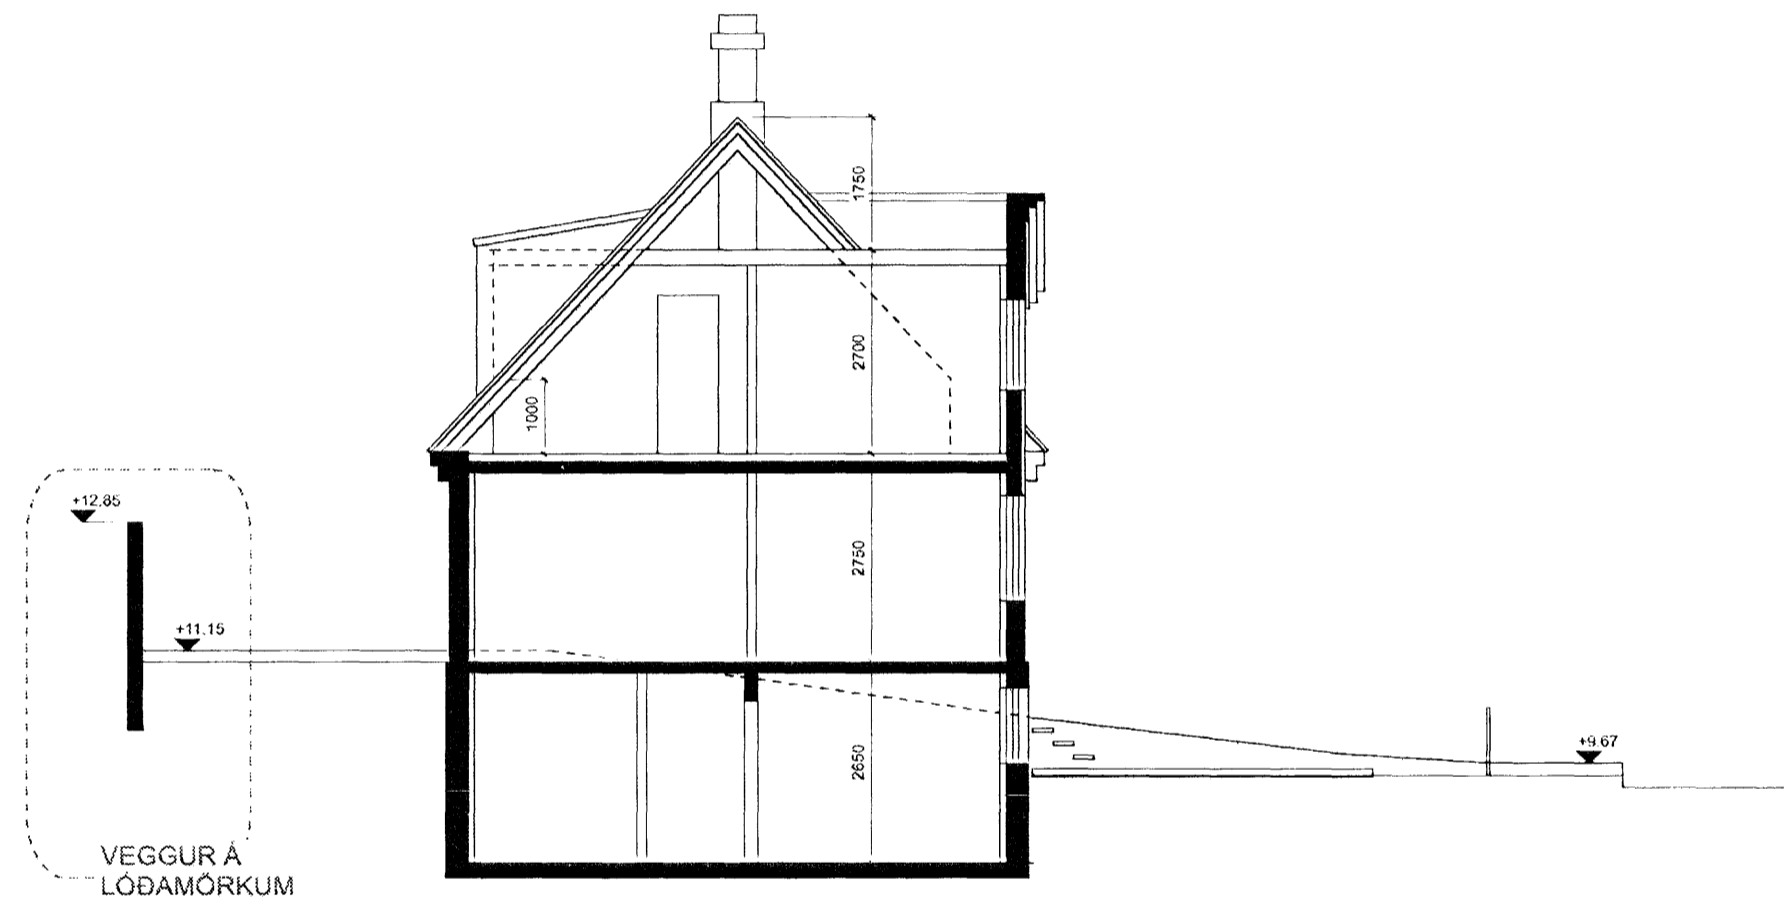

SNIÐ A-A BREYTING
 MKV: 1:100

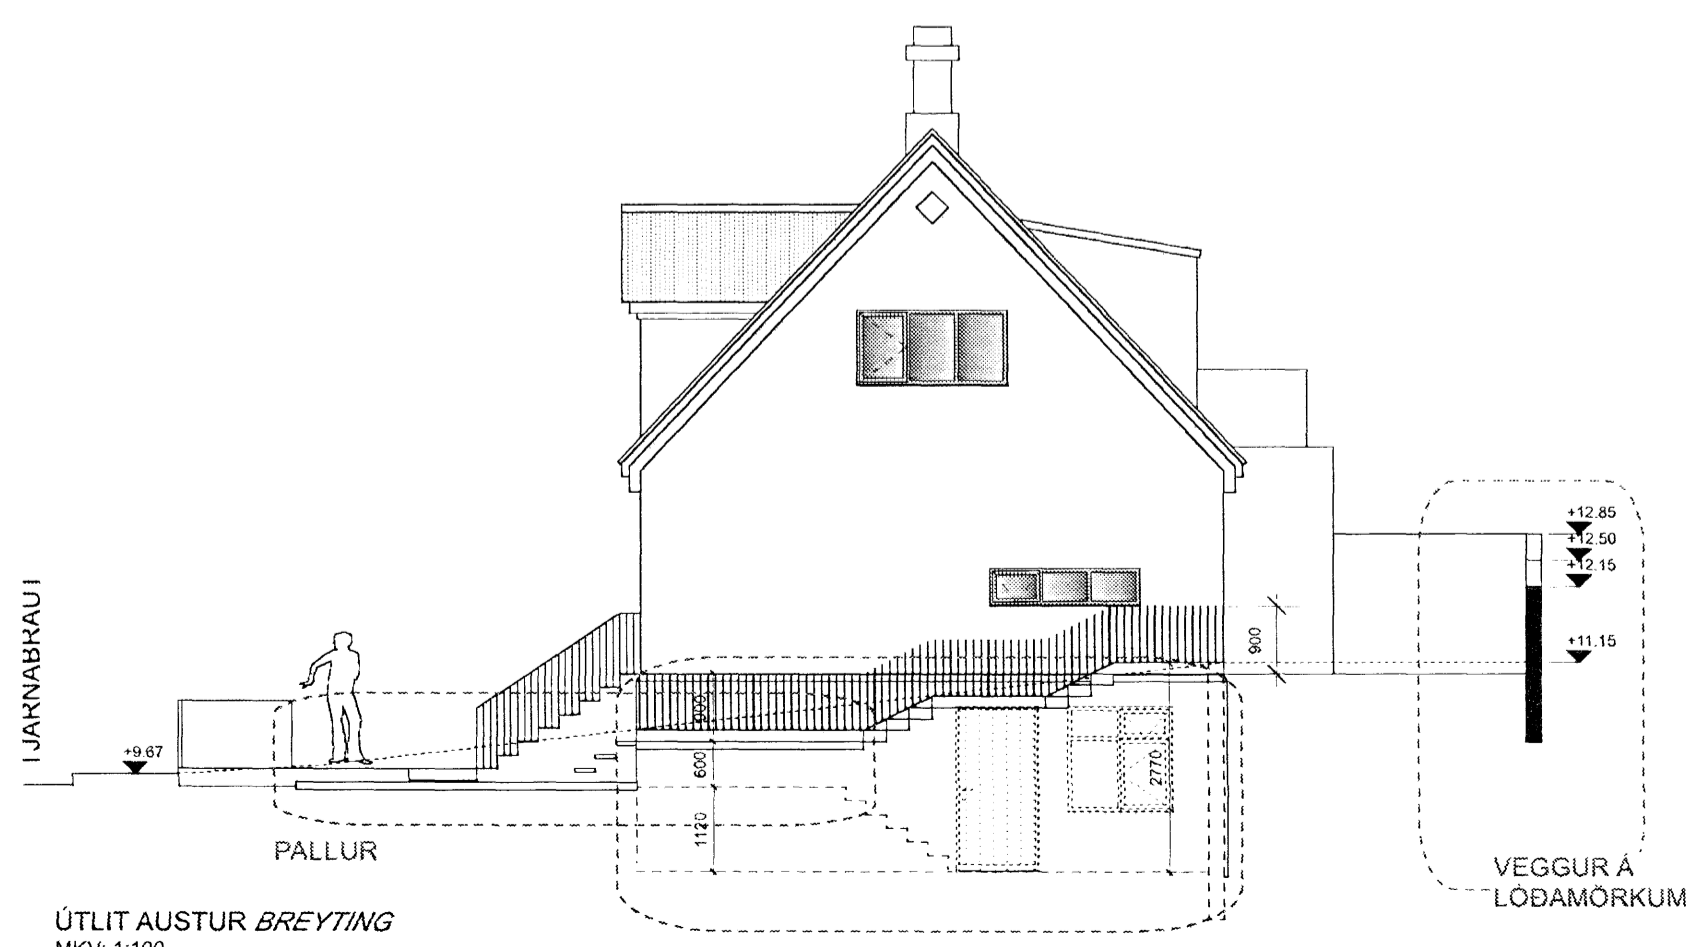

ÚTLIT AUSTUR BREYTING
 MKV: 1:100

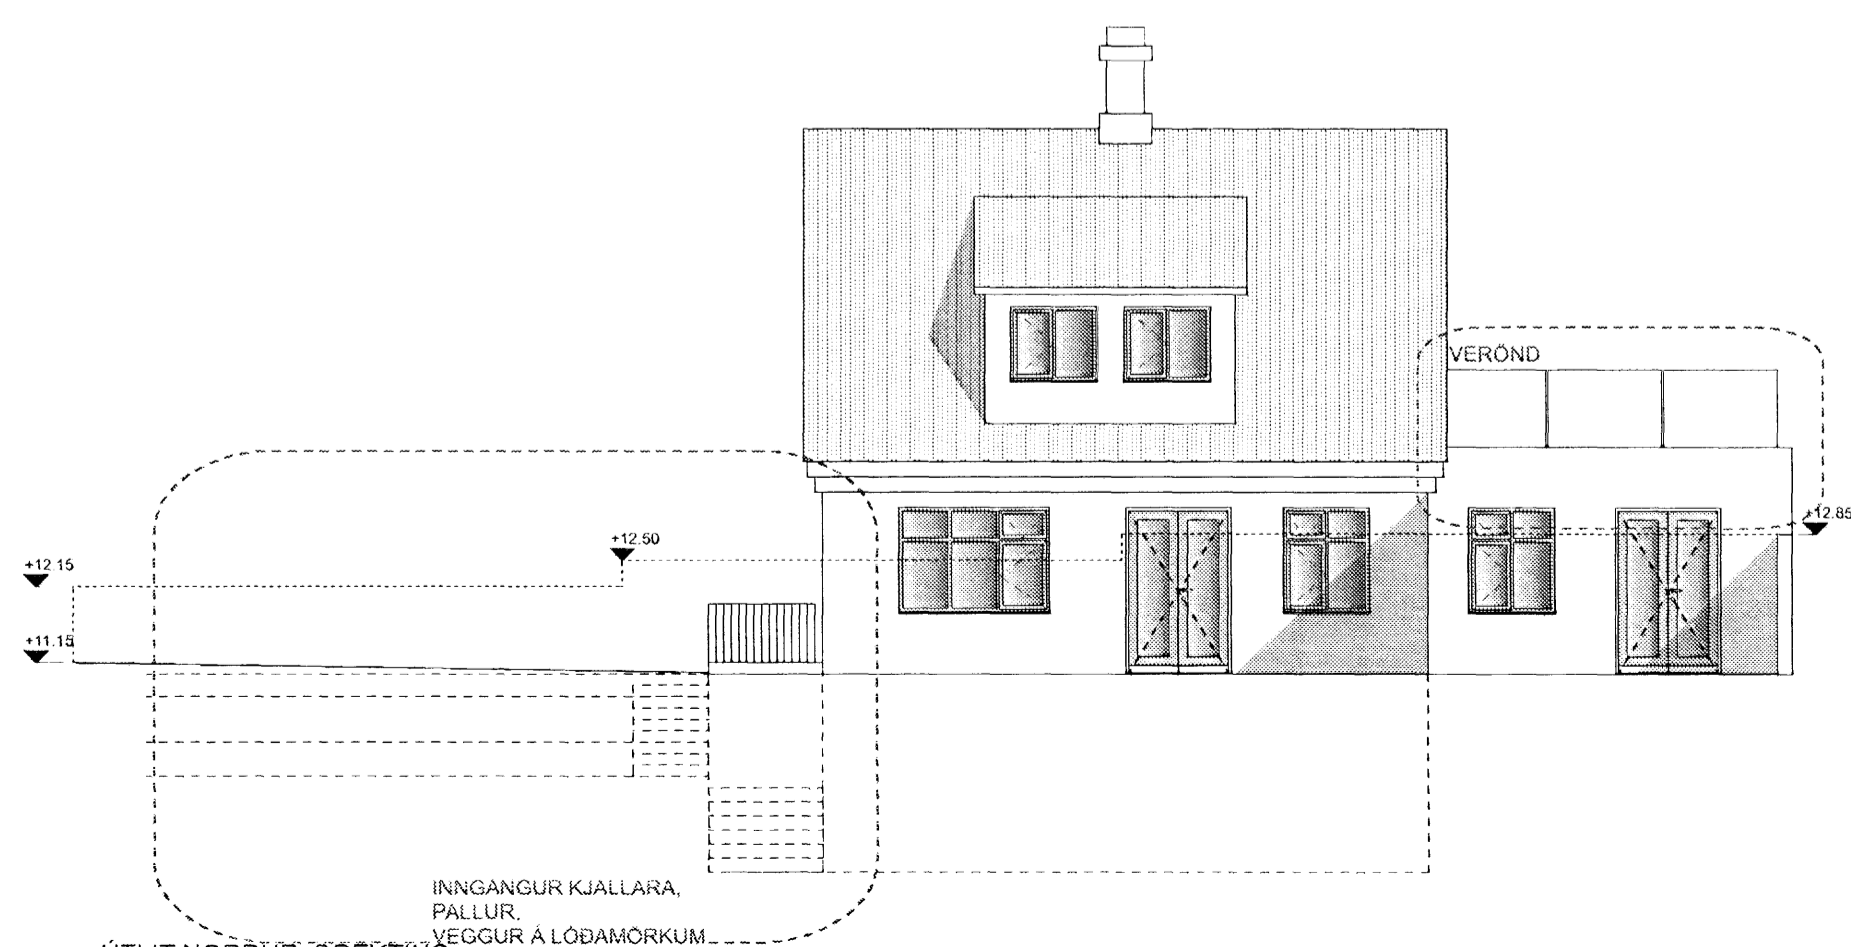

ÚTLIT NORDUR BREYTING
 MKV: 1:100