
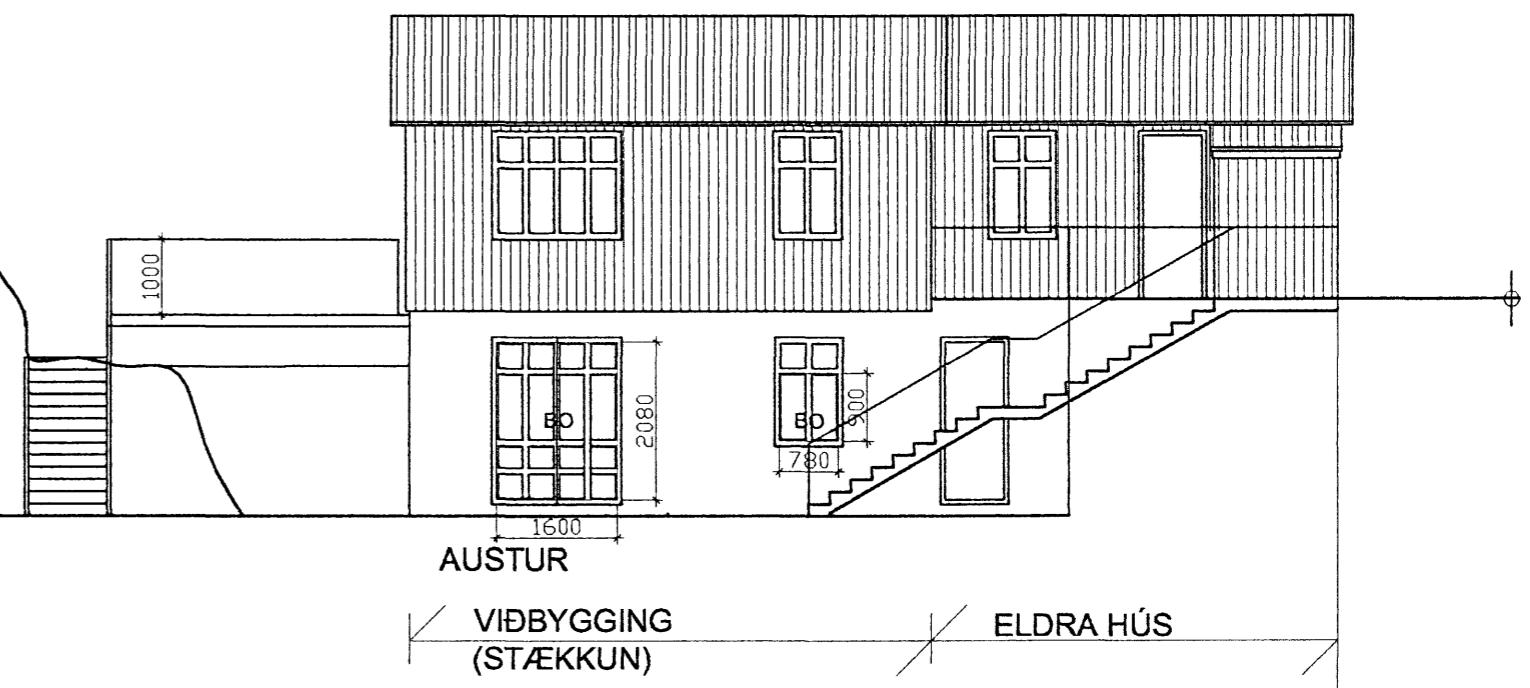
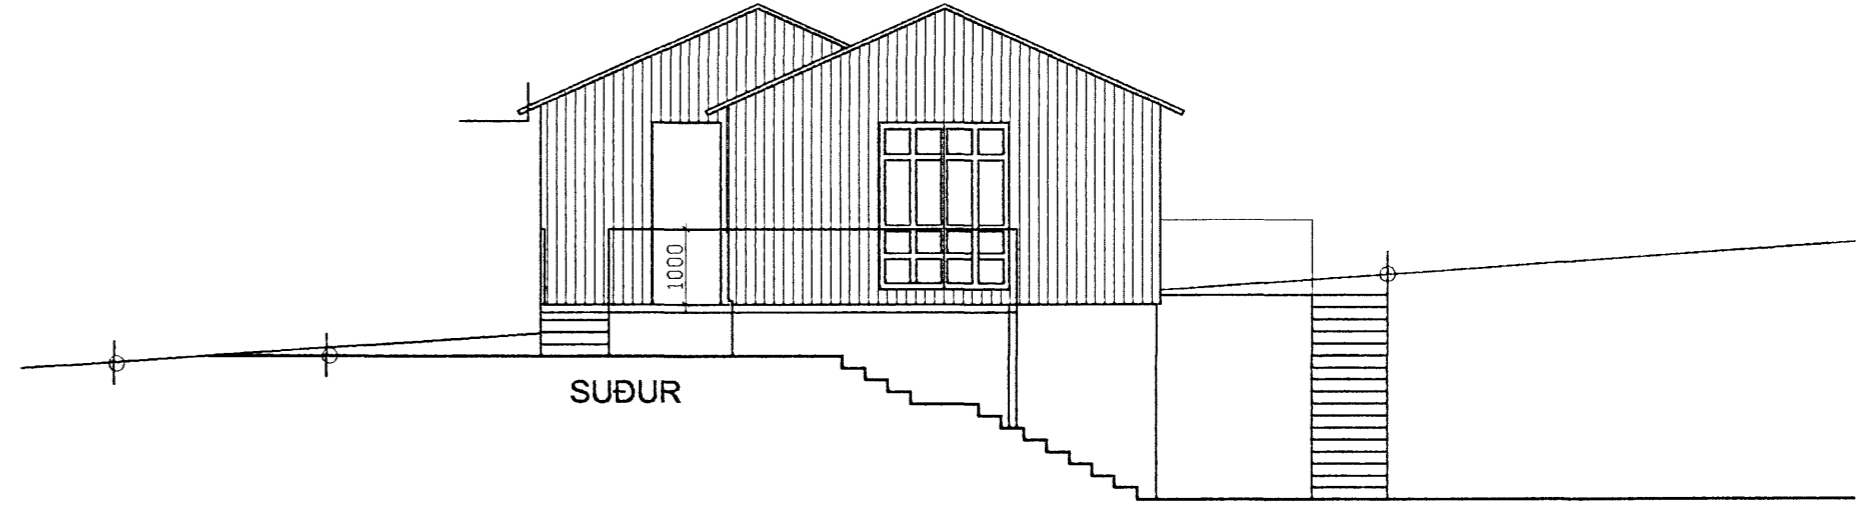
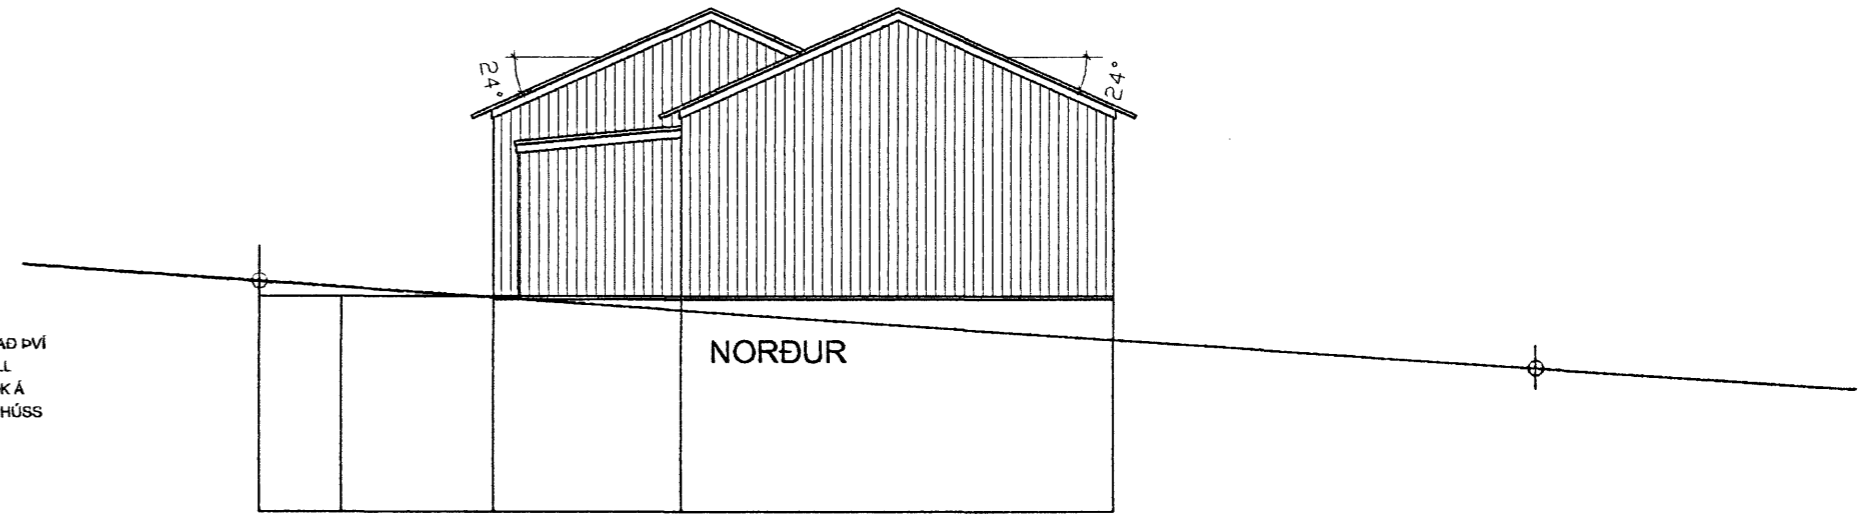
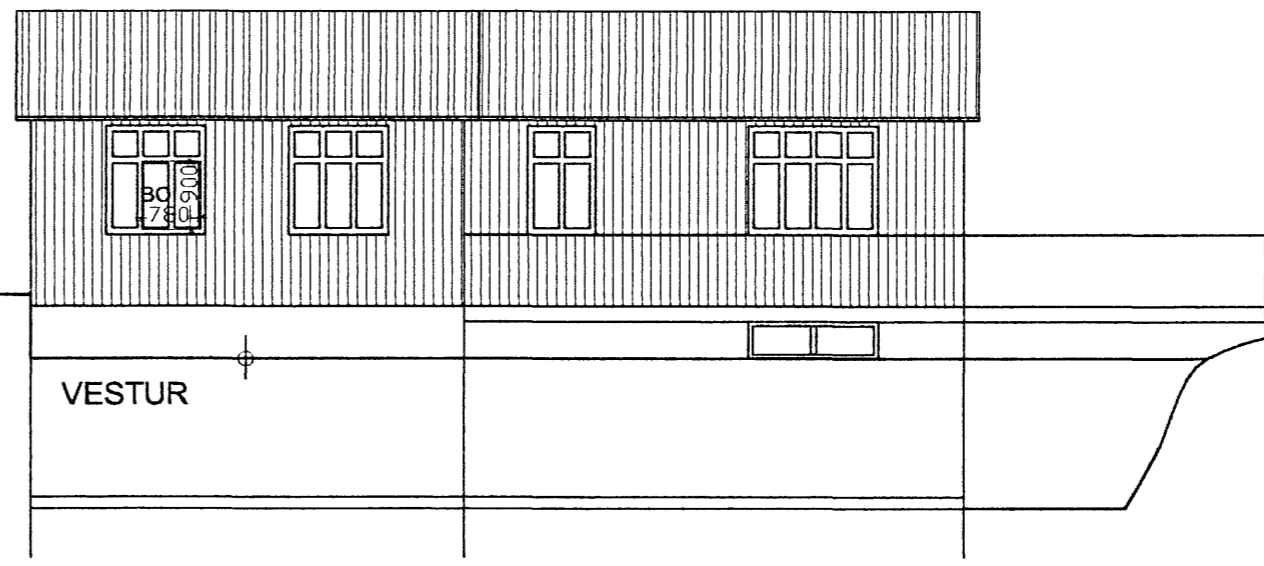
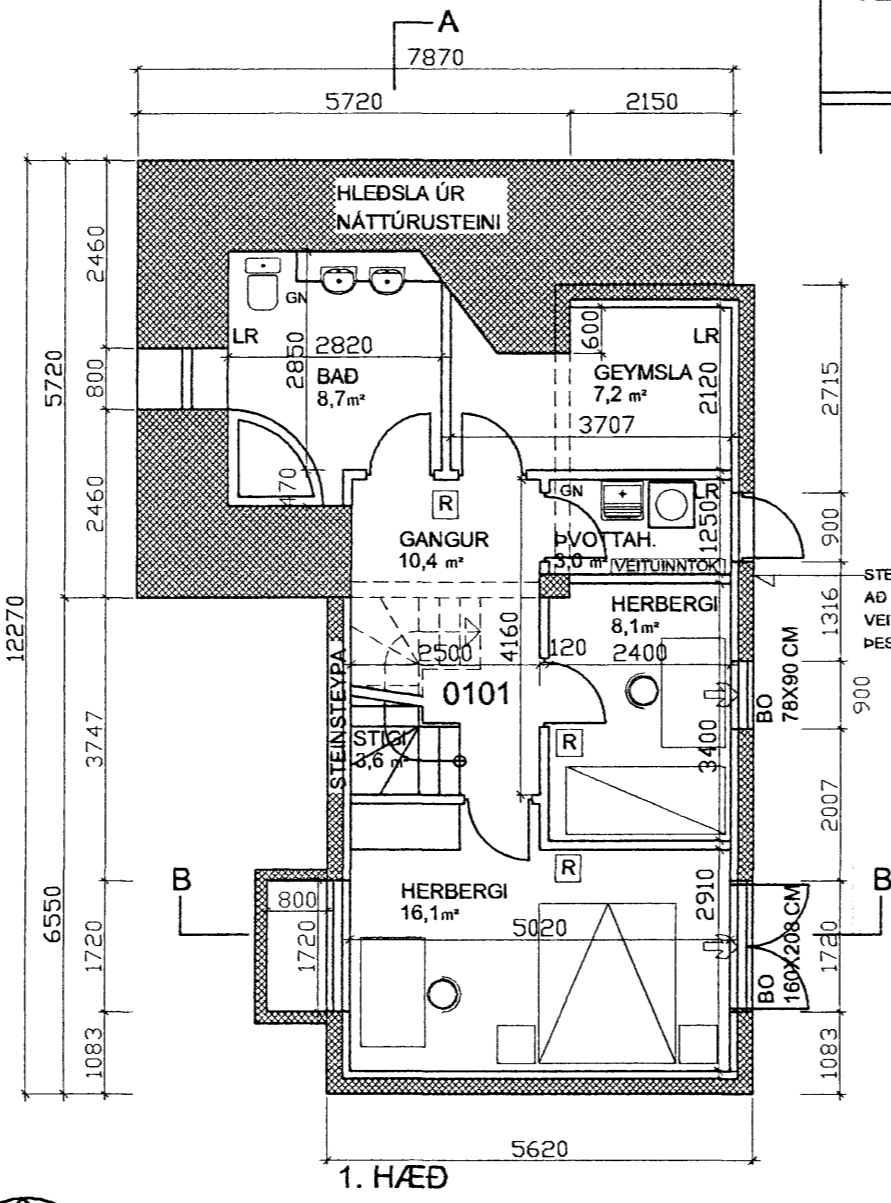


Samþykkt þann
19 SEP 2007
Byggingarstjórnunin í Hafnarfirði
F.h. Jón Sigurðsson

Úr Gildi

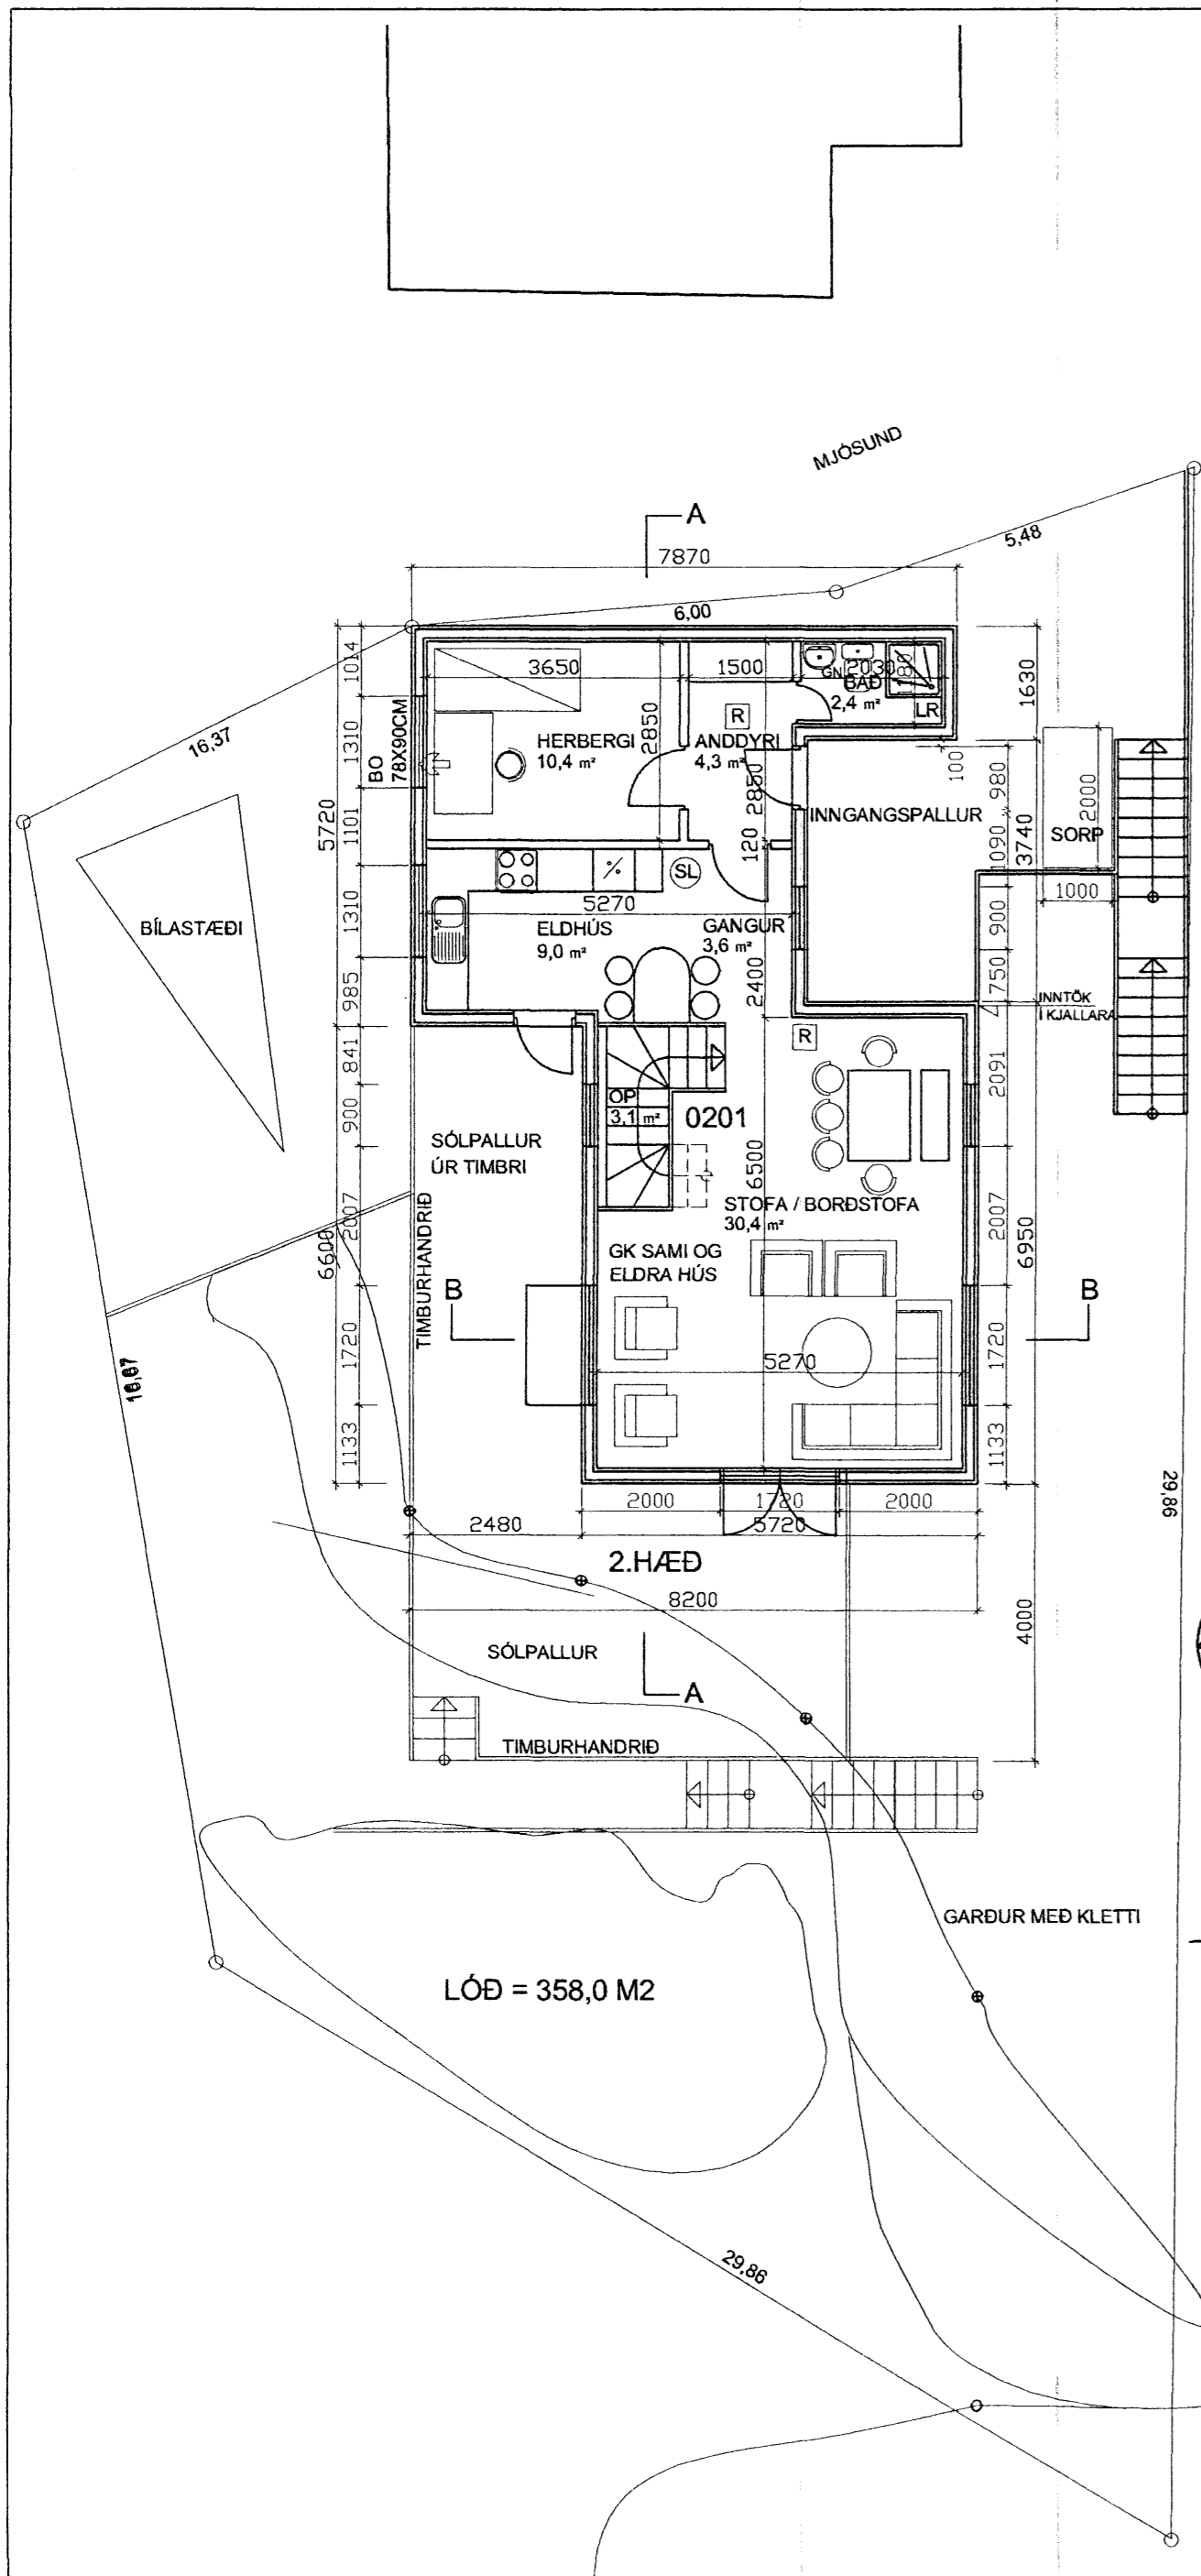

1.Br.09.09.2007: Byggingarlýsing, b.jórgunarop.

linfjar

MJÓSUMUND 2, HAFNARFIRÐI BL.01



ÞRÍÐJA HÆÐIN, ARKITEKTAR – SIGURÞÓR AÐALSTEINSSON FAÍ

AÐAL TEIKNING
GRUNNMYNDIR ÚTLIT

REYKJAVÍKURVEGI 68 HAFNARFIRÐI
SÍMI: 555 46 10 FAX: 565 48 31
KÍT: 250144-3939
NETFANG: sl@landia.is

HANNAD: SA TEIKNAD: SA DAGS: 05.12.2006 MKV: 1:100 VERKNR: