





Samþykkt þann

19 SEP 2007


Byggingafulltrúinn í Hafnarfirði
F.h. Jón Sigurðsson

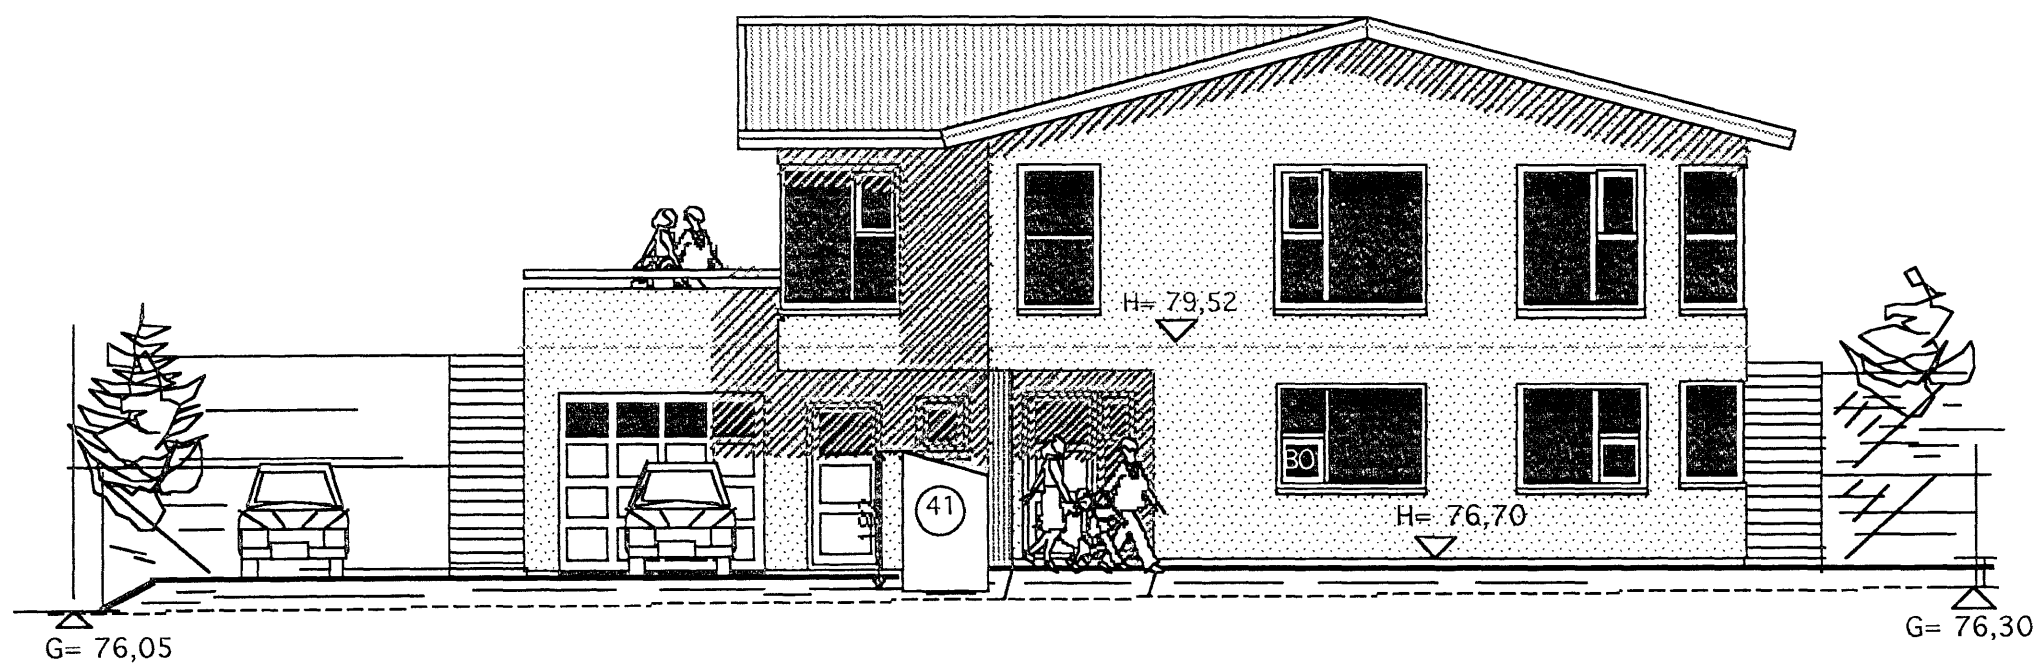


norð-austur

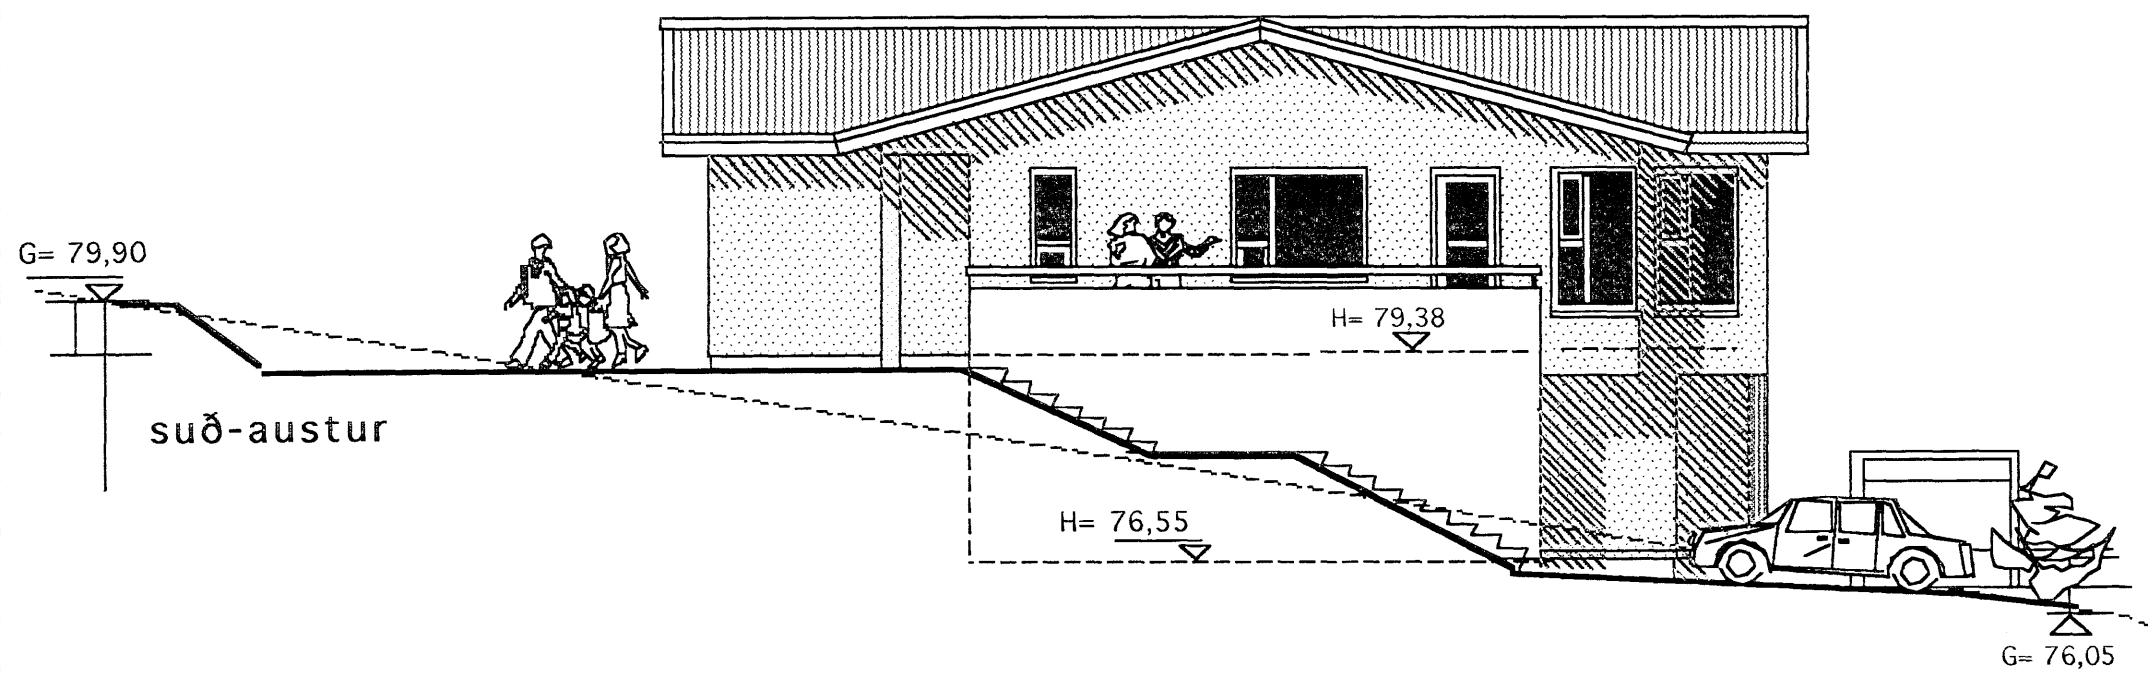

suð-austur

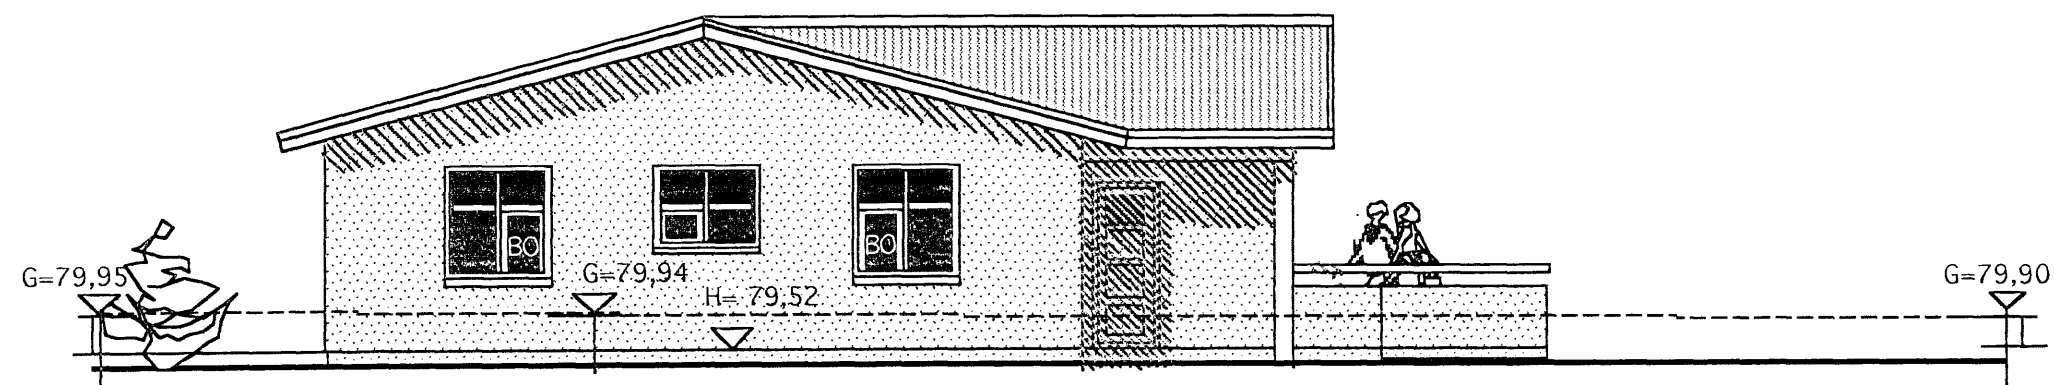

suð-vestur

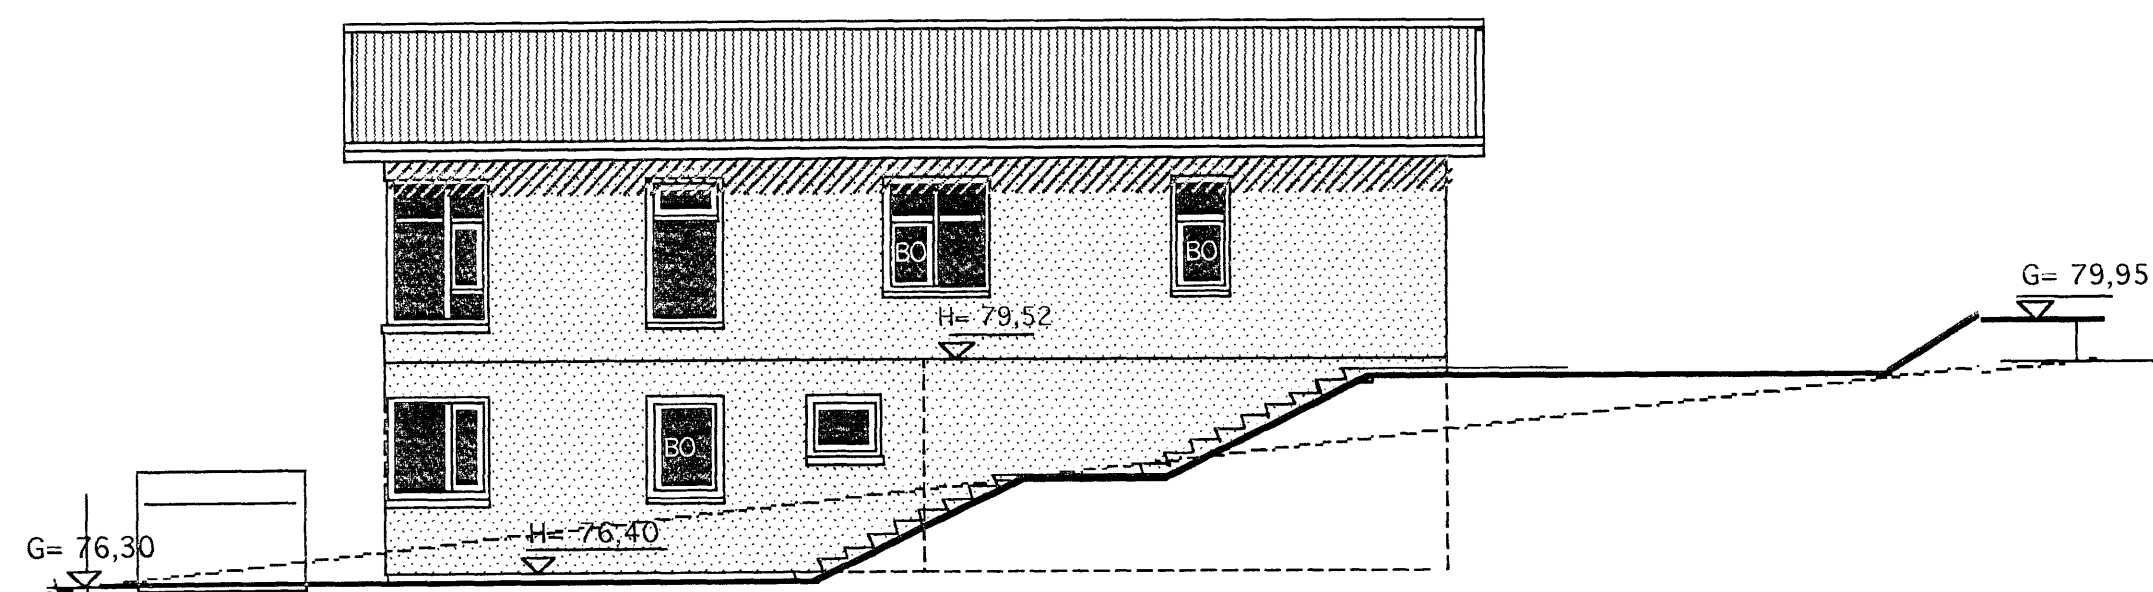

Norð-vestur

BREYTT 3. SEPT .2007

Bað á 1 hæð stækkað, lítilsháttar br. gluggum, ný skráningar-tafla



Verkefni
FURUÁS 41
HAFNARFIRÐI
Heiti
ÚTLITSMYNDIR

kvarði	1:100	verk.nr
dags.	6. MAÍ.2007	dags br 3. SEPT .2007
hönnun	G. G.	teikn nr
teikn	G. G.	A-3

Hringbraut 17 220 Hafnarfirði
s. 555-2020 FAX 555-2021
Gísli G. Gunnarsson BFI kt, 020649-2409
kvardi@vortex.is

Gísli Gunnarsson