
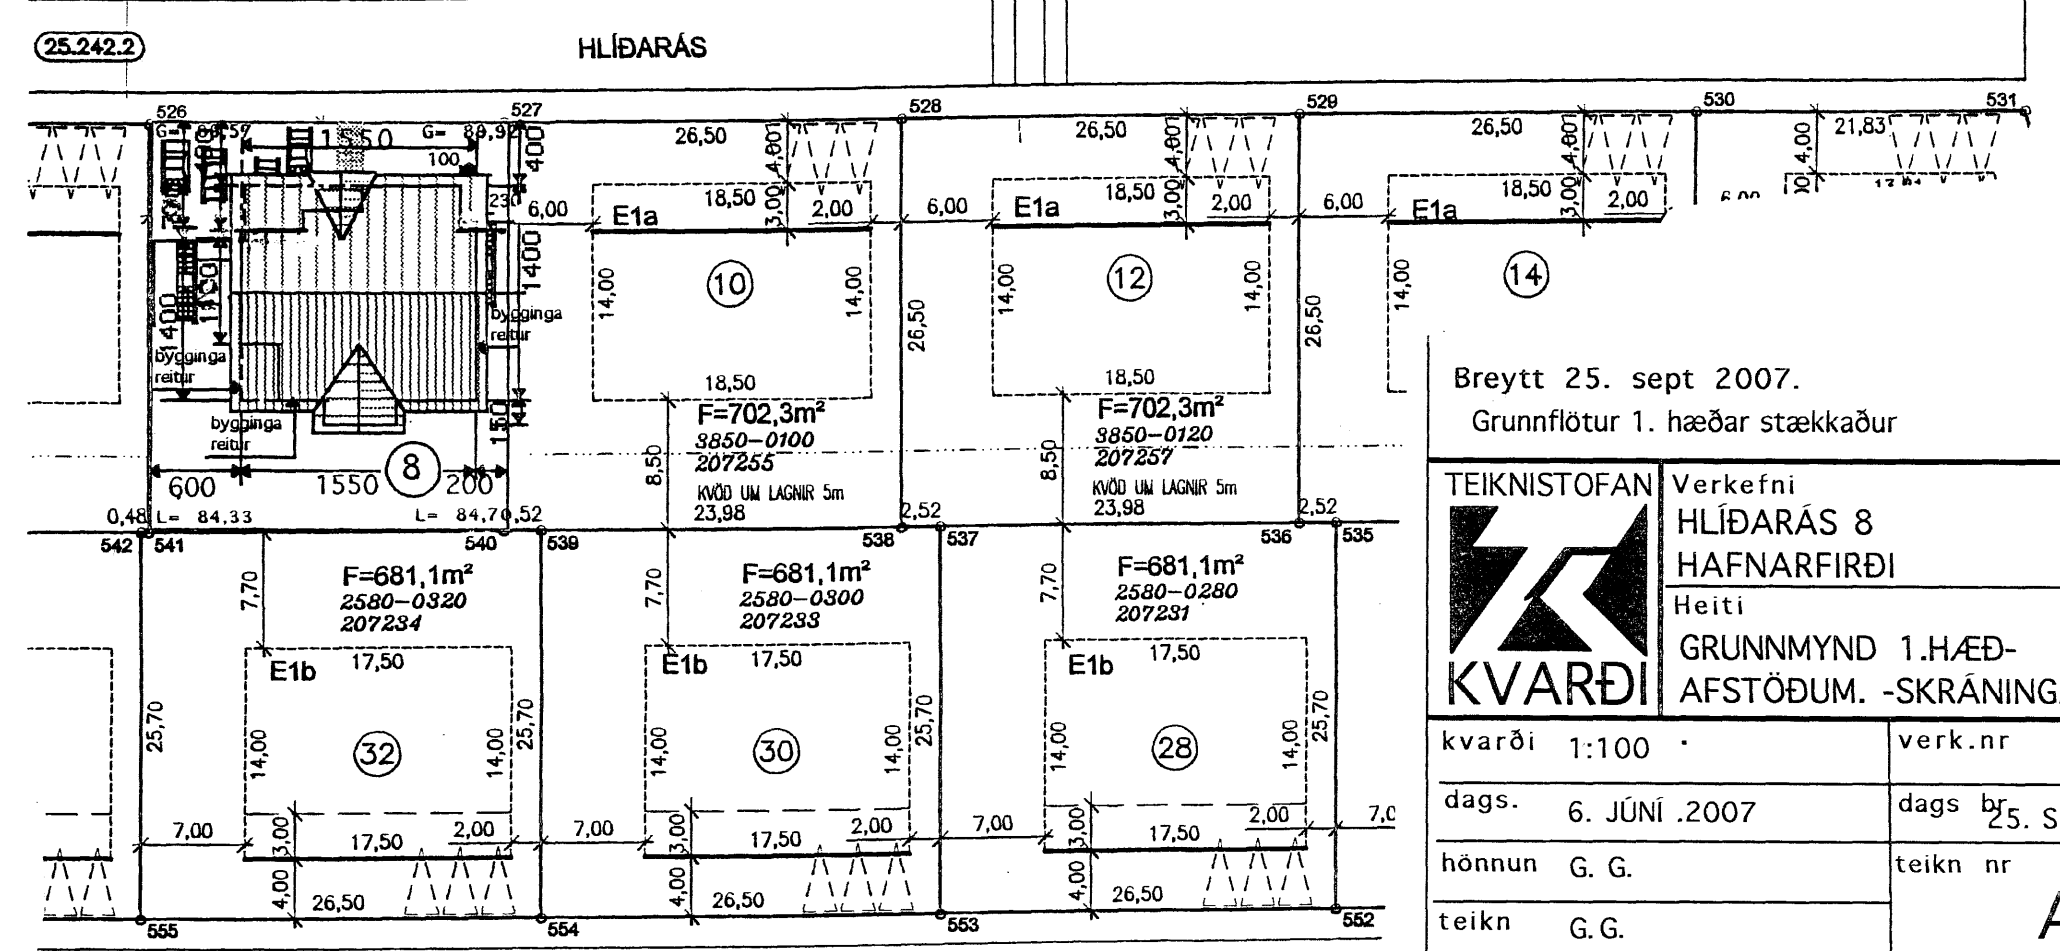


GRUNNMYND 1 HÆÐ
nánari málsetning sjá
teikn V-1 / 1:50

Samþykkt þann
19 SEP 2007
Byggingafulltrúinn í Hafnarfirði
F.h. Jón Sigurðsson

Skráningartafla: Hlíðarás 8 Hafnarfirði		Skrásetjari: Vigfús Halldórsson																
Landnúmer:	207253 <th>Kennitala:</th> <td>100760-5846</td>	Kennitala:	100760-5846															
Matshlutanúmer:	01 <th>Útgáfa:</th> <td>4.01 </td>	Útgáfa:	4.01															
Uppskipting og lýsing		Dags.: 09-07-2007																
D0	D2	D3	D4	D5	D6	D7	D8	D9	D10a	D10b	D11	D12	D16	D17				
Lokun	Rým hæð-rúð	Nodun tað	Höfuð-Þokun	Eignar-hald	Botnrúð m²	Míllíflúr m²	Stígur m²	Op m²	Brúðflúr m²	Brúðflúr sk < 1.8	Salarhæð min	Salarhæð max	Brúðflúr rúmmál m³	Netflúr m²	Birt flármál m²	Réttvíska skiptarúmmál	Skiptarúmmál m³	
					511,5	0,0	4,3	3,8	348,3	158,0			1.183,0	239,4	348,3		646,380	
													38,6					
A	0101	1. hæð íbúð	N	0201	126,9	0,0	4,3	0,0	126,9	0,0	2,70	2,70	342,6	73,6	126,9	2,70	198,720	
A	0201	2. hæð íbúð	N	0201	192,8	0,0	0,0	3,8	221,4	158,0	2,70	2,94	801,7	165,8	221,4	2,70	376,380	
A	0202	Þakrymi	V	0201	127,0				127,0		0,70	1,70	154,8					
A	0203	Blískur	B	0203	32,4				32,4		2,70	2,70	87,5	26,4	32,4	2,70	71,280	
A	0204	Þakrymi	V	0203	32,4				31,0	0,70	1,70	38,9						
B	0206	Svalir	U	0201	8,6				8,6									
Athugasemdir																		
Sameignir sumra																		
Eignarhald																		
		Nodun tað	Birt flármál m²	Skiptarúmmál	Séðign m³	Séðign og sameign m³												
	0201	Íbúð	315,9	575,100	575,100													
	0203	Blískur	32,4	71,280	71,280													
		Allis	348,3	646,380	646,380													

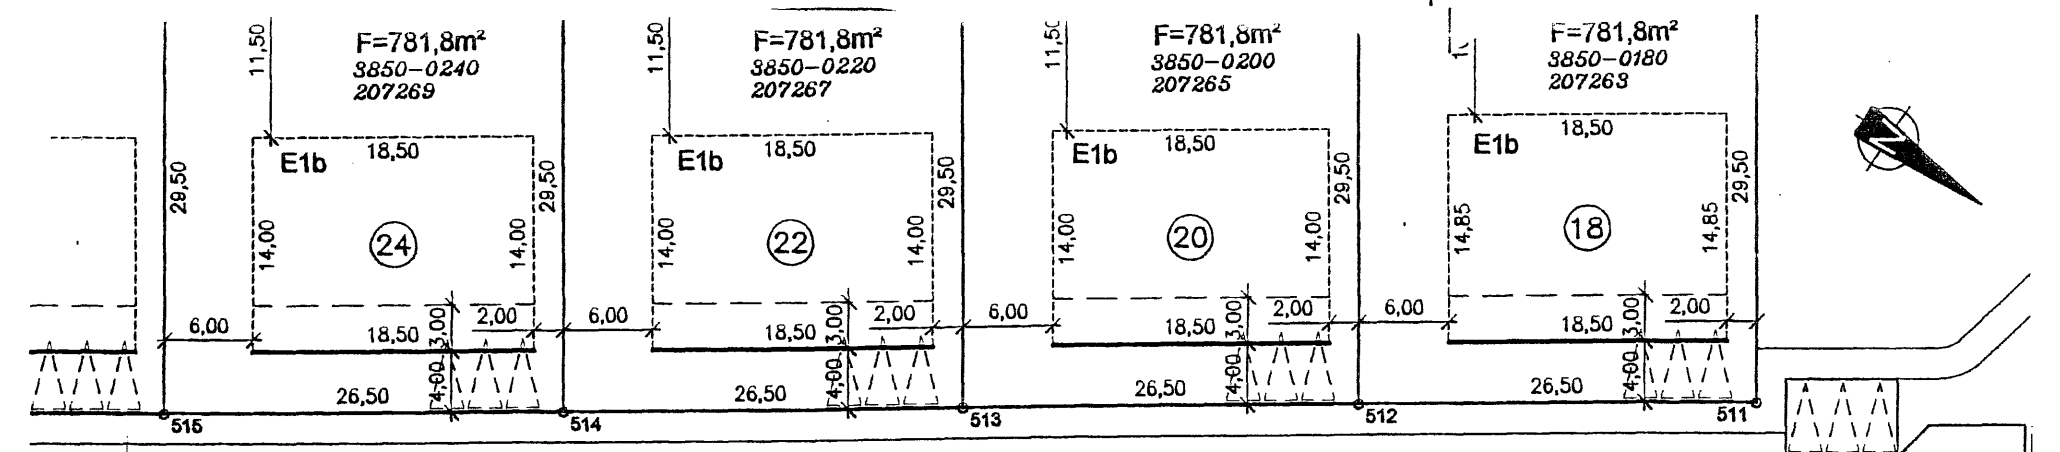

Breytt 25. sept 2007.
Grunnflötur 1. hæðar stækkaður

TEIKNISTOFAN Verkefni
HLÍÐARÁS 8
HAFNARFIRÐI
Heiti
GRUNNMYND 1.HÆÐ-
AFSTÖÐUM. -SKRÁNINGARTAFLA

kvarði 1:100 verk.nr
dags. 6. JÚNÍ .2007 dags by 25. SEPT .2007
hönnun G. G. teikn nr
teikn G. G. **A-2**

Hringbraut 17 220 Hafnarfirði
s. 555-2020 FAX 555-2021
Gísli G. Gunnarsson BFI kt, 020649-2409
kvardi@vortex.is

AFSTÖÐUMYND 1:500