Tæki:
B1: Blöndunarloki, JRGUMAT 3400, 1"
P1: Dæla 3000 kg/klst, dP=30 kPa t.d. Grundfos UPC 32/60.
L1: Stilliloki, TA-STA, Ø20
L2: Framhjáhlaup, TA-BPV, Ø20, 8-60kPa.
M1: Stjórnloki: Regin VST10/MVT5, Ø15
M2: Stjórnloki, yfirhitavörn fyrir framrás, 25-65°C. stilling 45°C.
M3: Stjórnloki, yfirhitavörn fyrir bakrás, 25-65°C, stilling 40°C.
S1: Vatnshitanemi: Regin TG-D190.
S2: Vatnshitanemi fyrir yfirhitavörn.
S3: Vatnshitanemi fyrir yfirhitavörn.
T1: Herbergishitanemi: Regin TG-R530, 0-30°C.

Áritun samræmingarhönnuðar:

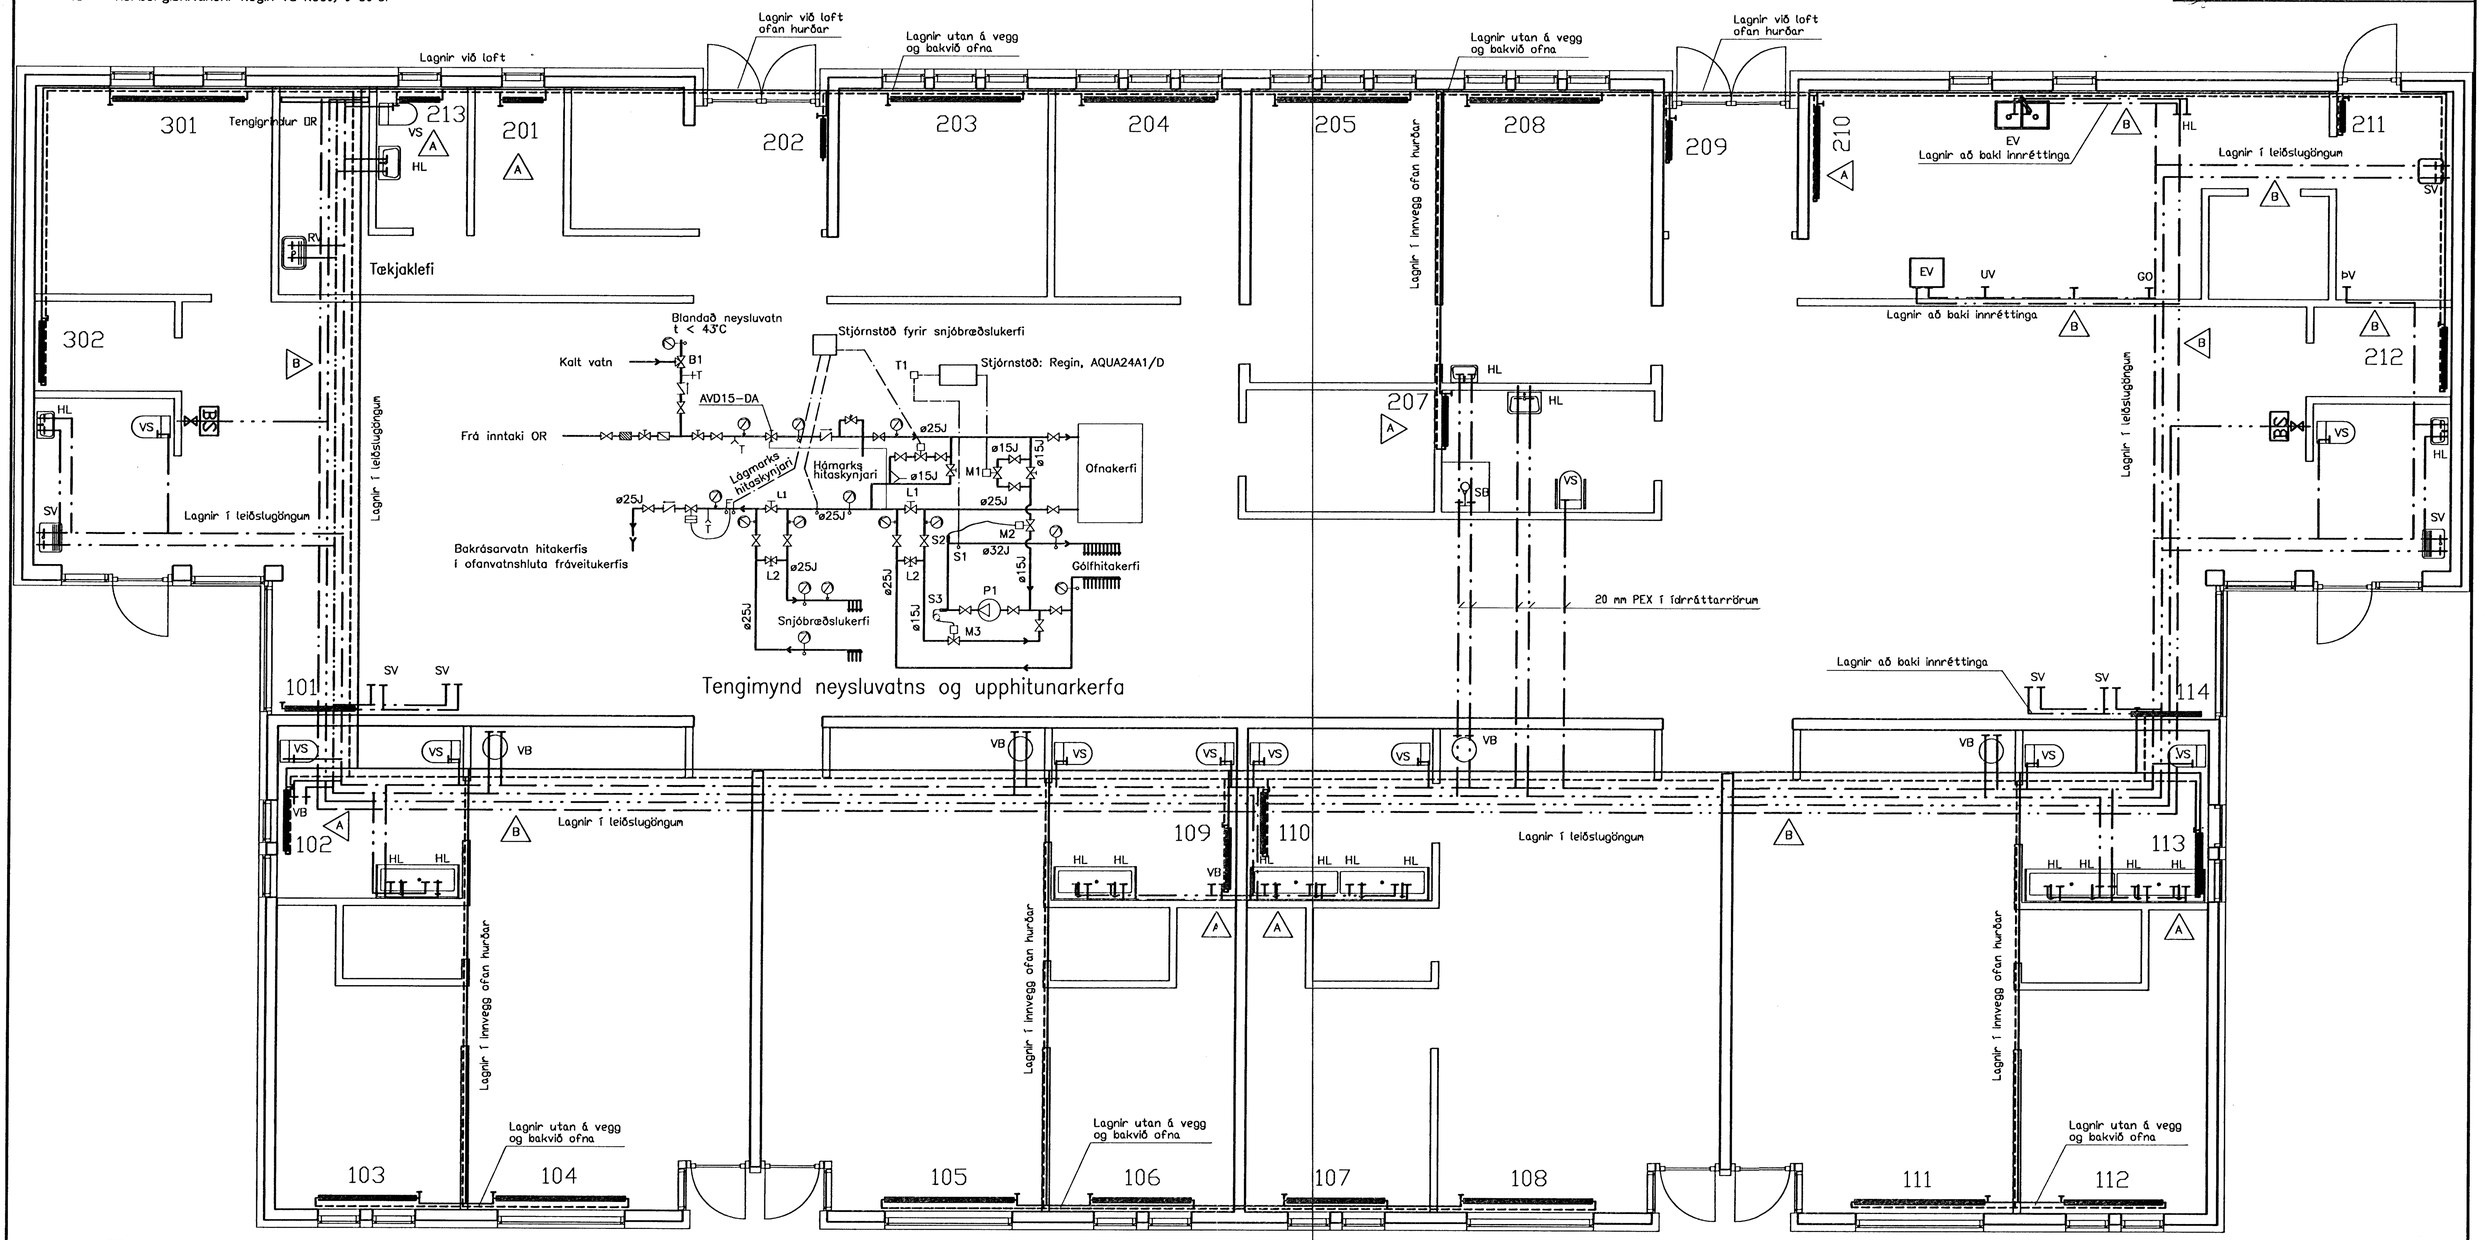

Grunnmynd dmbykkt þann 14 FEB 2001
Byggingafulltrúinn í Hafnarfirði
F.h. Sigurbjartur Halldórsson

SKÝRINGAR:

- FRAMRÁS HITALAGNAR
- BAKRÁS HITALAGNAR
- KALT NEYSLUVATN
- HEITT NEYSLUVATN
- BRUNAVATN
- BÚDSTRENGUR
- HEITT NEYSLUVATN ÓUPPBLANDAÐ FYRIR NOTKUN Í ELDHÚSI

(118) Ofn númer 118: Sjá ofnatöflu á teikn. nr. BH-03.

Nánari skýringar: Sjá teikn. nr. BH-03.

Útg.	Fylgirit:	Texti:	Dags.:	Sam
H				
G				
F				
E				
D				
C				
B		Sérlögn heitt vatn fyrir eldhús og krani fyrir kalt vatn hjá eldavél	09.02.01	
A		Ofn 206 fer burt, 213 batist við, 201 og 210 og vatnslagnir lagfærðar	24.10.00	

HNIT hf VERKFRÆÐISTOFA
Hásaleitisbraut 58-60
108 Reykjavík
Sími: 570 0500
Fax: 570 0503

Mæltr:	Hnit hf	Hönnunarkerfi:	AutoCAD
Hannað:	JOI	Tölvuskrá:	00328-BH02B
Teiknað:	AH/JOI/ME	Verk nr.	00328
Yfirf.:	BÞ	Teikn. nr.	BH-02
Dags.:	18.10.00	Kt.:	080344-2289
Samþ.:			

Ásland – Hafnarfirði

Leikskóli við Kriuás 2
Hita- og neysluvatnskerfi
Grunnmynd

Samþ.:	Dags.:	Verk nr.:	Blað.:	Útg.:
Mkv.: 1:50			16	B