



Byggingarfulltrúi
samþykkir erindið,
15. DES. 2005


Bent skal á að samþykki þessi verður ekki virk
fyrir en eftir þingi söngu eignaskiptisfyrirségar-
smat og skráningu hennar hjá Fasteignamat ríkisins.
Byggingarfulltrúinn / Hálfarfríði
Fr. Kristján Þórásson

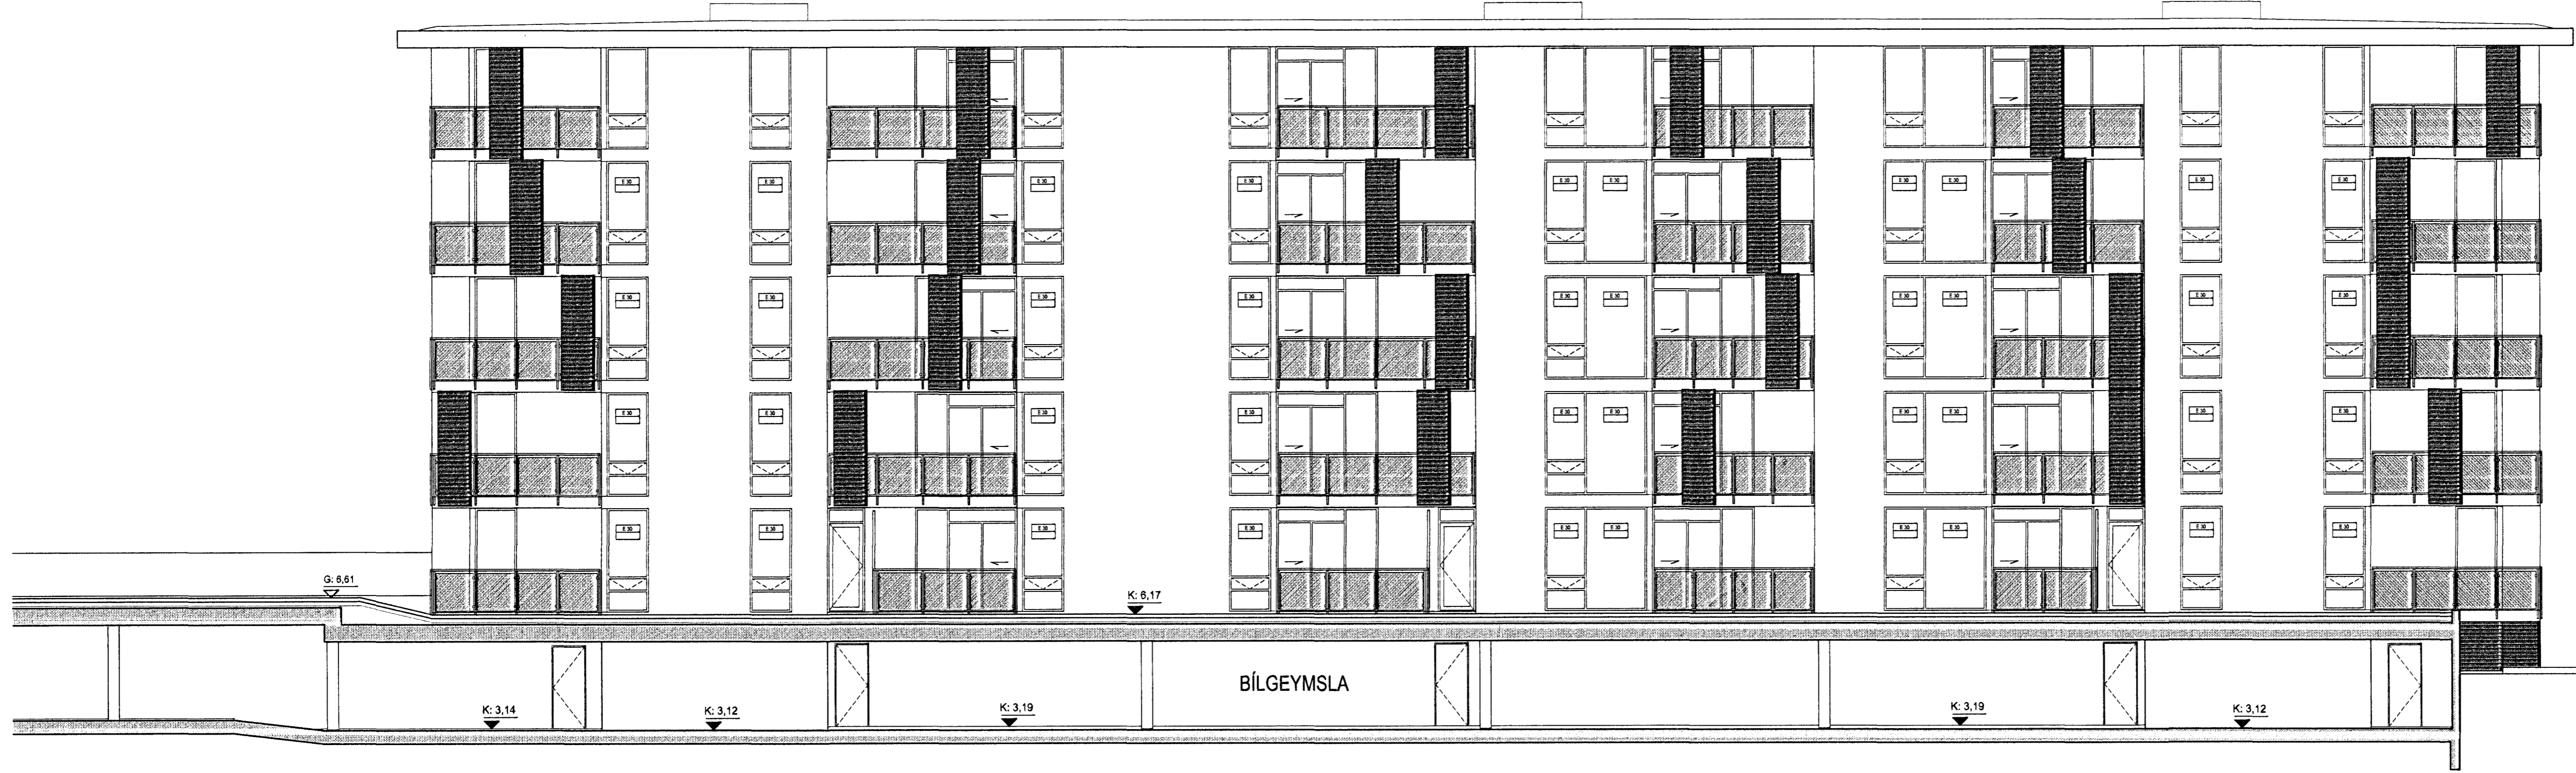

17-NORDVESTURHLID í mkv. 1:100

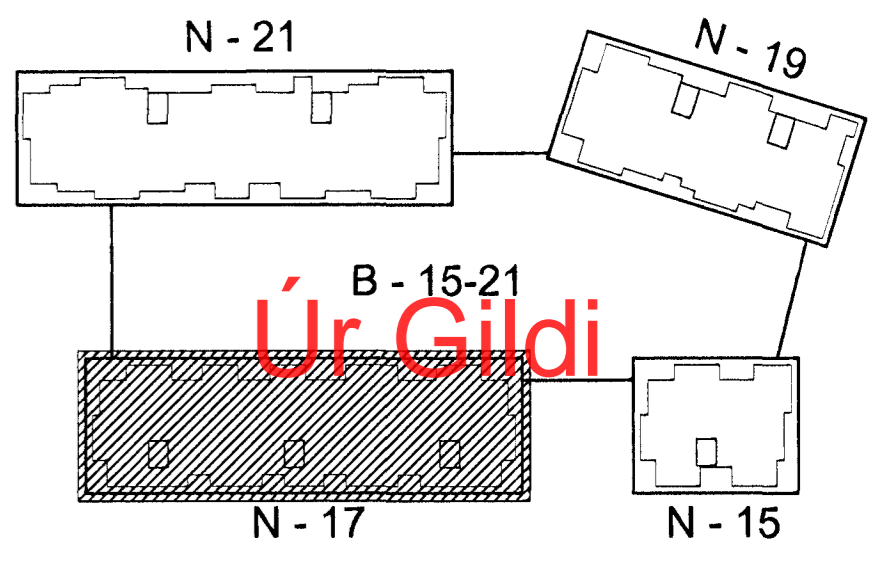


Lykilmynd í mkv. 1:1000

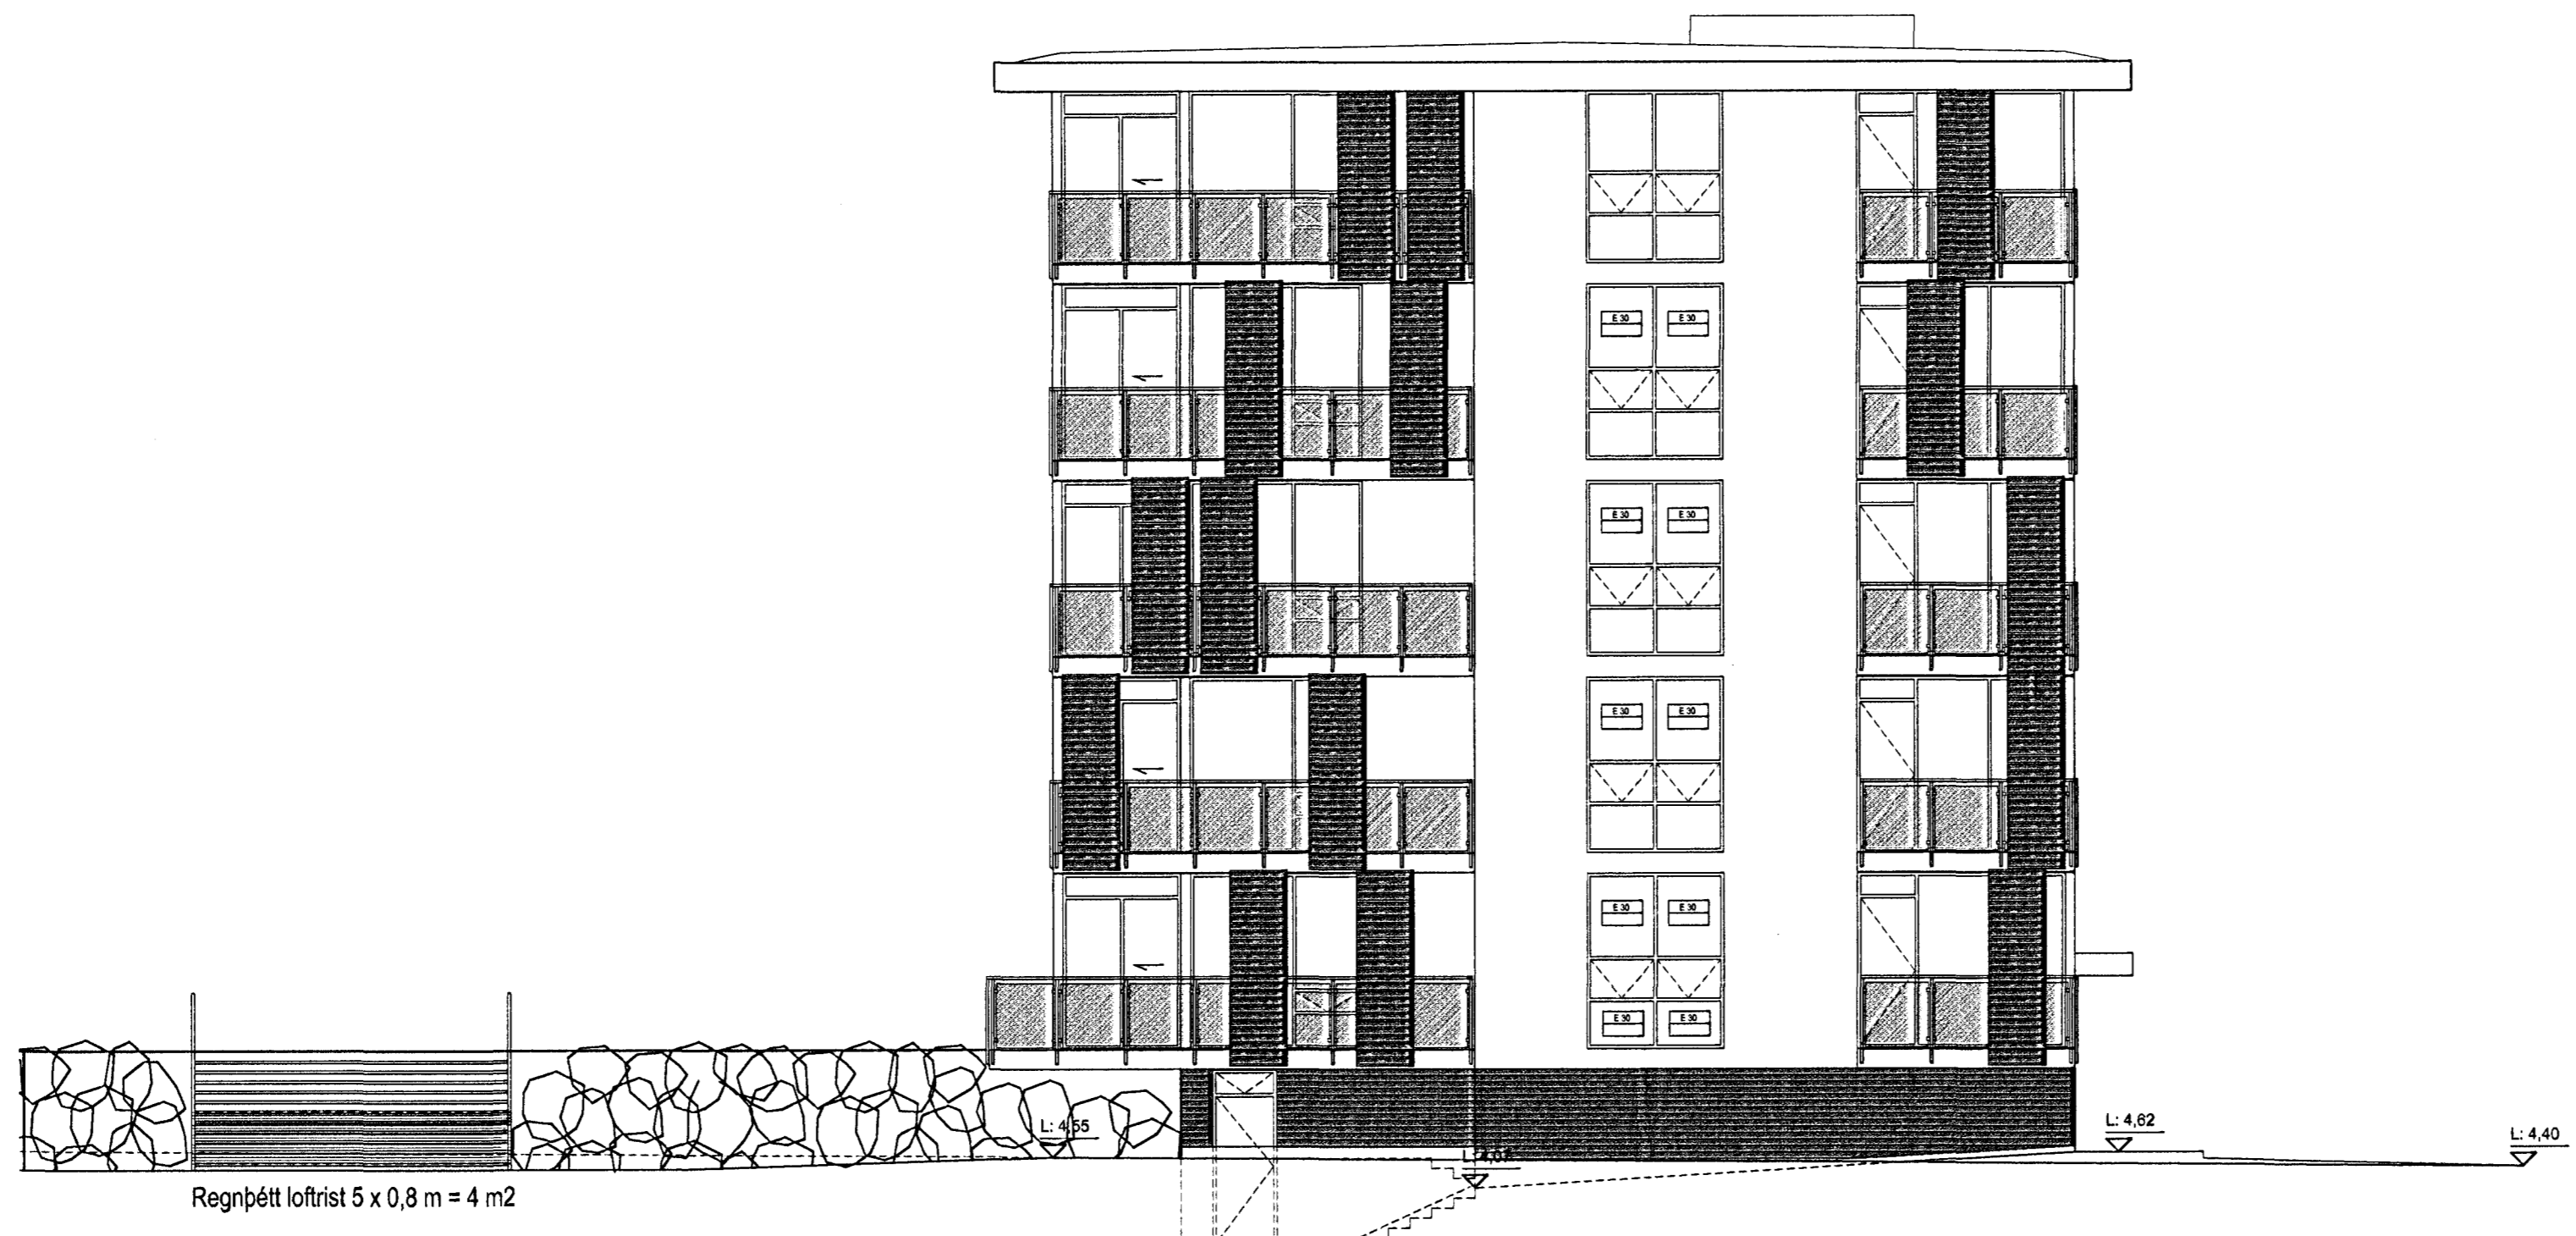

17-SUDVESTURHLID í mkv. 1:100

Útgáfa / Dagssetning / Teiknari / Breyting
A/ 24.11.2005 / Jón Ben / Anddyri breytt, gluggar í stíghúsi og útlit svala

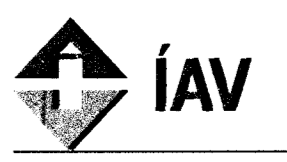

Norðurbakki 15-21
Fjölbýlishús
NORÐURBAKKI 17, MATSHLUTI 02 0446
Aðaluppdráttur
ÚTLIT
NORÐVESTUR- OG SUDVESTURHLID
MKV.: 1:100
DAGS: 14.08.2005
TEIKNAD: SE, BSS, JBE
SKRÁ: 0446-17-1992.07.dwg
(99)2.07-A
Aðaluppdráttur

BATTERÍÐ
ARKITEKTAR

Jón Ólafur Ólafsson FAS
kt: 09068-4099

Sigurður Einarsson FAL
kt: 110457-2789

Sigurður Harðarson FAL
kt: 030448-3999

kt: 521291-1259
Trénuhraun 1
220 Hafnarfríði

S: 54 54 700 F: 54 54 701
Netfang: batteri@arkitekt.is
Heimasíða: www.arkitekt.is