



Áskilið, tenging lagna við götu háð samþykki bæjarverkfræðings. *DAF*

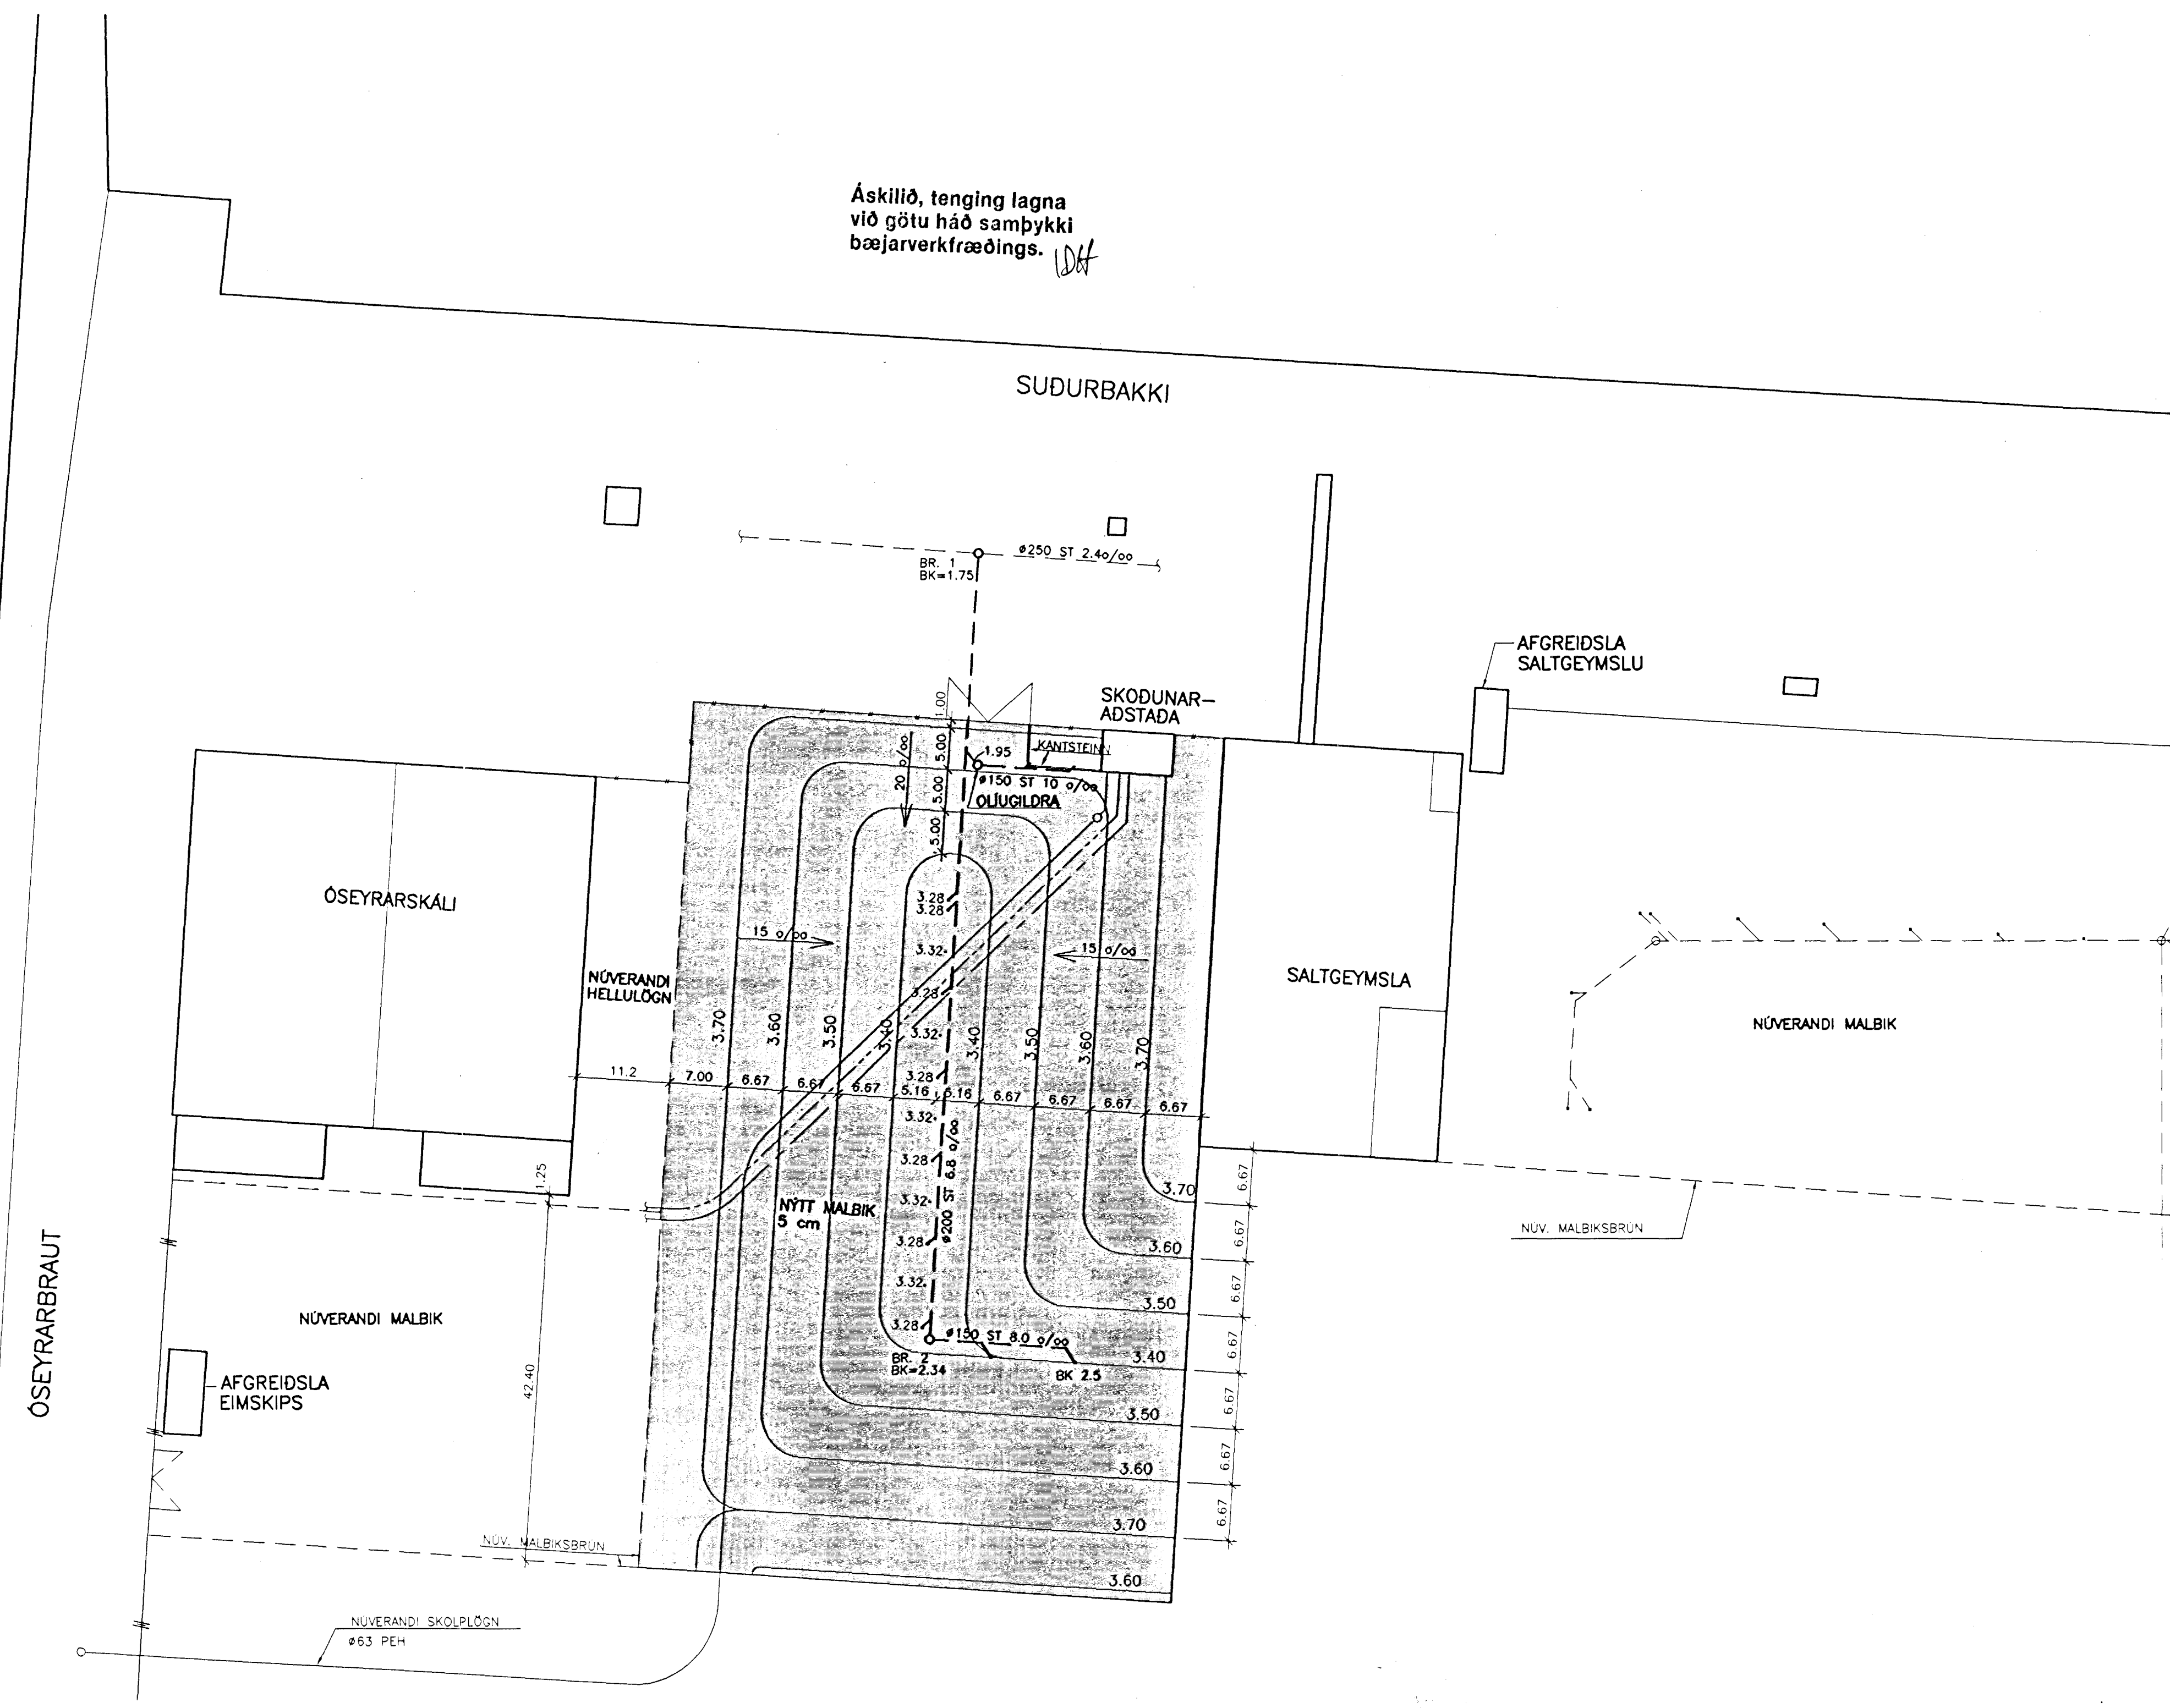

**SKÝRINGAR:**

FYLLA SKAL Í KÖTA 10cm UNDIR ENDANLEGUM YFIRBORDSHÆÐUM, MED ADFLÜTTU MALAREFNI SEM VERKKAUPI SAMÞYKKIR.  
 ÞJAPPA SKAL FYLLINGU Þ.A. PLÖTUPRÓF Á YFIRBORDI GEFI E2>120 OG E2/E1<2.5

- - - - - NÝJAR OFANVATNSLAGNIR
- - - - - NÚVERNADI OFANVATNSLAGNIR
- - - - - NÚVERNDI GIRDING
- - - - - HÆDIR Á NÝJU MALBIKI
- - - - - NÚVERANDI SKOLPLÖGN Ø63 PEH
- - - - - NÚVERANDI HITAVEITA
- - - - - NÚVERNADI VATNSVEITA

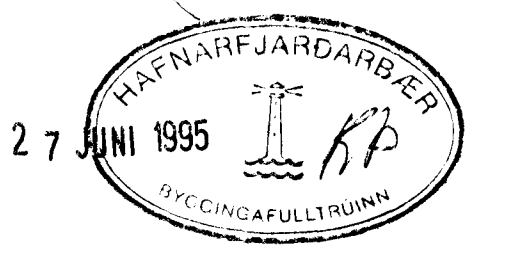

**TILVÍSANIR:**

JARÐVINNA OG LAGNIR – SÉRMYNDIR OG SNID . . . . . SJÁ BL. NR. 1.03

*Þsk. er málfr. brif frá höfundarhlut. DA*

EIMSKIP HAFNARFIRDI – LÓÐ AUSTAN ÖSEYRARSKÁLA			
BR.	DAGS.	BREYTING	YFIRBORD OG LAGNIR GRUNNMYND
			-
			-
			-
VERKFRÆÐISTOFA STEFANS OLAFSSONAR HF. F.R.V. <small>CONSULTING ENGINEERS</small>		REYKJAVÍK, Þ. 29.05.1995 TEIKN. AEG REIKN. ES VERK. VERK	KVARDI 1:500 BL. NR. BR. 95148 1.0?
<small>REYKJAVÍK, D. 29.05.1995          BORÐARTUNJ 20 105 REYKJAVÍK SWI 5621099 FAX 5621865</small>			