
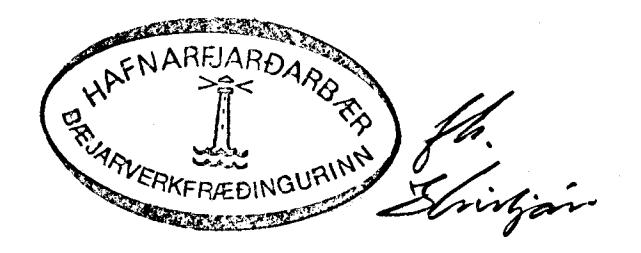


SKÝRINGAR
 ÖLL MÁL ERU Í METRUM (BRUNNMÁL ÞÓ Í MILLIMETRUM)
 UMRITAÐIR KÖTAR ERU MÆLDIR KÖTAR Í ÁGÚST 1987
 KÖTAR MIDAST VÍÐ FASTMERKI Á HAFNAR-
 GARDI (K+4.08)

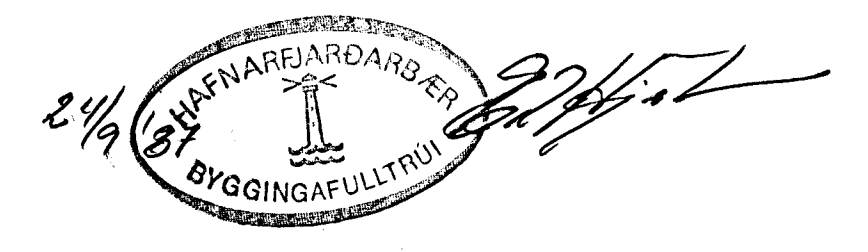

ÓSEYRARBRAUT (MALBIKUD GATA)

VERKFRÆÐISTOFAN FERILL HF.
 SUDURLANDSBRAUT 4 REYKJAVÍK SÍMI 688570

ÓSEYRARBRAUT 17, HAFNARFIRÐI
 YFIRLITSMYND

FERSLA Á FRÁVEITULÖGN Ø 300 Í BEJARKERFI

| | | |
|---------------|--------------------|--------------------|
| DAGS | HANNAÐ | SAMDYKKT |
| 17. september | <i>[Signature]</i> | <i>[Signature]</i> |
| MKV | TEIKNAD | |
| 1:200 | S.M. | nr. 303 0 01 |

| | | | |
|----|------|--------|------|
| BR | DAGS | HANNAÐ | SAMP |
| | | | |