



Samþykkt þann
13 APR. 1999
Byggingatvötruinn í Hafnarfirði
Erlendur Bjarnarsson

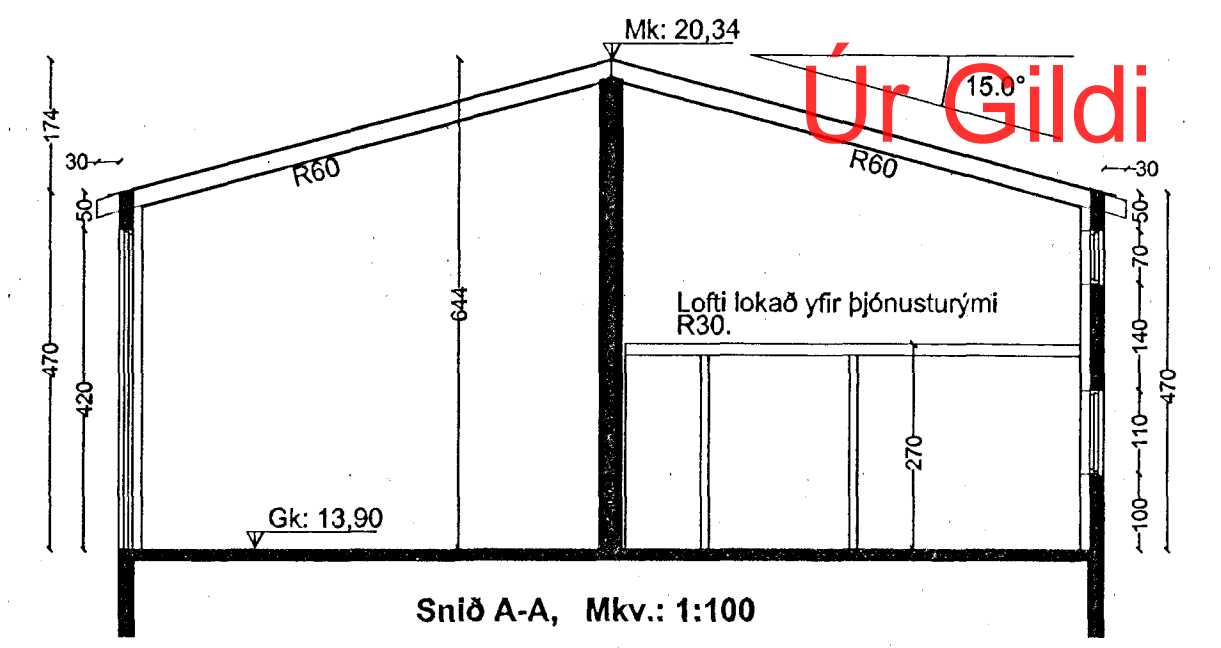

Berghella 4, Grunnmynd hæðar Mkv.: 1:100

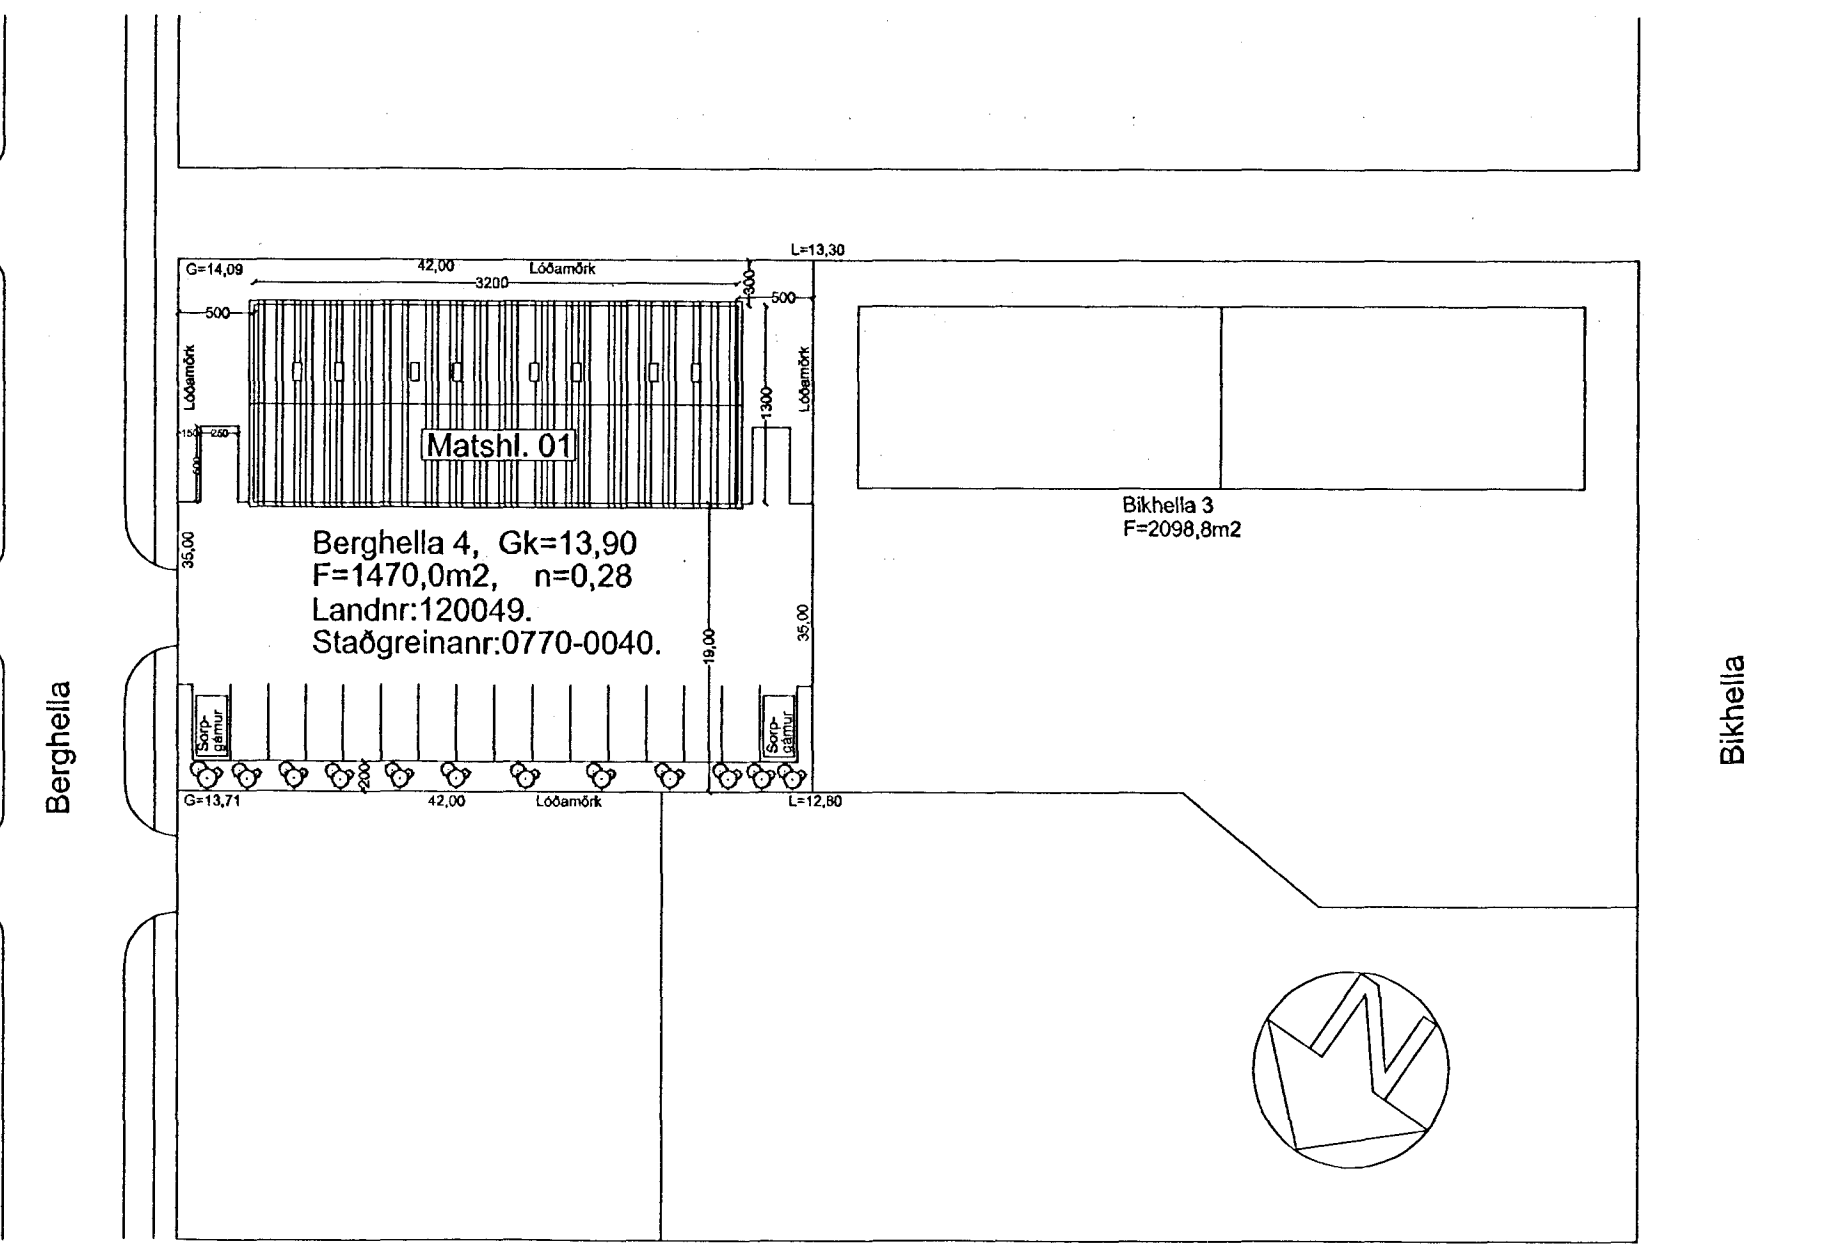

Afstöðumynd Mkv.: 1: 500

Skráningartafla: BERGHELLA 4		Skrásetjafi: Sveinbjörn Hinniksson															
Landnúmer:	120049 <th>Kennitala:</th> <td>160851-2529</td>	Kennitala:	160851-2529														
Matshlutanúmer:	01 <th>Útgáfa:</th> <td>4 01 </td>	Útgáfa:	4 01														
Dags:		8.2.1999 <td></td>															
Uppskipting og lýsing																	
D0	D1	D2	D3	D4	D5	D6	D7	D8	D9	D10a	D10b	D11	D12	D15	D17		
Lokun	Rúm	Notkun	Hólf/folkun	Eignarhald	Stærðir	Brúttó	Málaflokkur	Sígar	Op	Brúttóflokkur	Brúttóflokkur	Salarnæð	Salarnæð	Brúttó	Nettóflokkur	Reiknað	
	hæð-roð	texti			m ²	m ²	m ²	m ²	m ²	m ²	m ²	min	max	skiptarúm	skiptarúm	skiptarúm	
Matshluti					416,0	0,0	0,0	0,0	416,0	0,0		2.397,5	384,7	411,0		2.119,942	
Botn												83,2					
1. hæð					416,0	0,0	0,0	0,0	416,0	0,0		2.314,3	384,7	411,0			
A	0101	Vinnusalur/áðstaða	N	0101	105,9				105,9		4,70	6,44	589,9	96,6	105,9	5,57	538,062
A	0102	Vinnusalur/áðstaða	N	0102	99,6				99,6		4,70	6,44	554,8	93,7	99,6	5,57	521,909
A	0103	Vinnusalur/áðstaða	N	0103	99,6				99,6		4,70	6,44	554,8	93,7	99,6	5,57	521,909
A	0104	Vinnusalur/áðstaða	N	0104	105,9				105,9		4,70	6,44	589,9	96,6	105,9	5,57	538,062
A	0105	Tæknirými	T	X	5,0				5,0		4,70	6,45	24,9	4,1			
Athugasemdir																	
Tæknirými merkt 01-05 eru öll inntök, hvert sématarymi hefur sér rafmagnsmæli og hitaveitugrind, einnig er sér rafmagnsmælir á notkun í sameign																	
Sameignir summa																	
Eignarhald																	
	Eignarhald	Notkun	Birt flatalarmál	Skiptarúm	Sérögn	Sérögn og sameign											
		texti	m ²	m ²	m ²	m ²											
	0101	Vinnusalur/áðstaða	105,9	538,062	538,062												
	0102	Vinnusalur/áðstaða	99,6	521,909	521,909												
	0103	Vinnusalur/áðstaða	99,6	521,909	521,909												
	0104	Vinnusalur/áðstaða	105,9	538,062	538,062												
	Alls		411,0	2.119,942	2.119,942												

Rauðhella 14

STADUR:	BERGHELLA 4-220 HAFNARFIRÐI.	BLÁÐ NR.:	1-01
SKÝRING:	GRUNNMYND HÆÐAR OG SNIÐ AFSTÖÐUMYND, SKRÁNINGATAFLA.	KVARDI:	1:100,1:500
REIKN:	Sveinbj. H	TEIKN:	Sveinbj. H
DAGS:	8. 4. 99	VERK NR.:	BERGHELLA 4
SAMP:	<i>[Signature]</i>		

BR.	BR. DAGS.	EDLI Breytinga.	SIGN.
01	28/2 1999	Gólfkóti hússins hækkaður um 45cm úr 13.45 í 13.90m.	<i>[Signature]</i>
02	6/3 1999	4.stk bílskúrs-,rennihurðir færðar 75cm að milliveggjum	<i>[Signature]</i>